




No.1 吹田市立吹田第三小学校平面図  
(吹田市高城町18番39号)

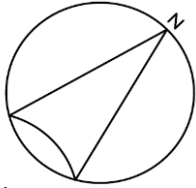


No.2 吹田市立吹田東小学校配置図  
(吹田市幸町20番1号)

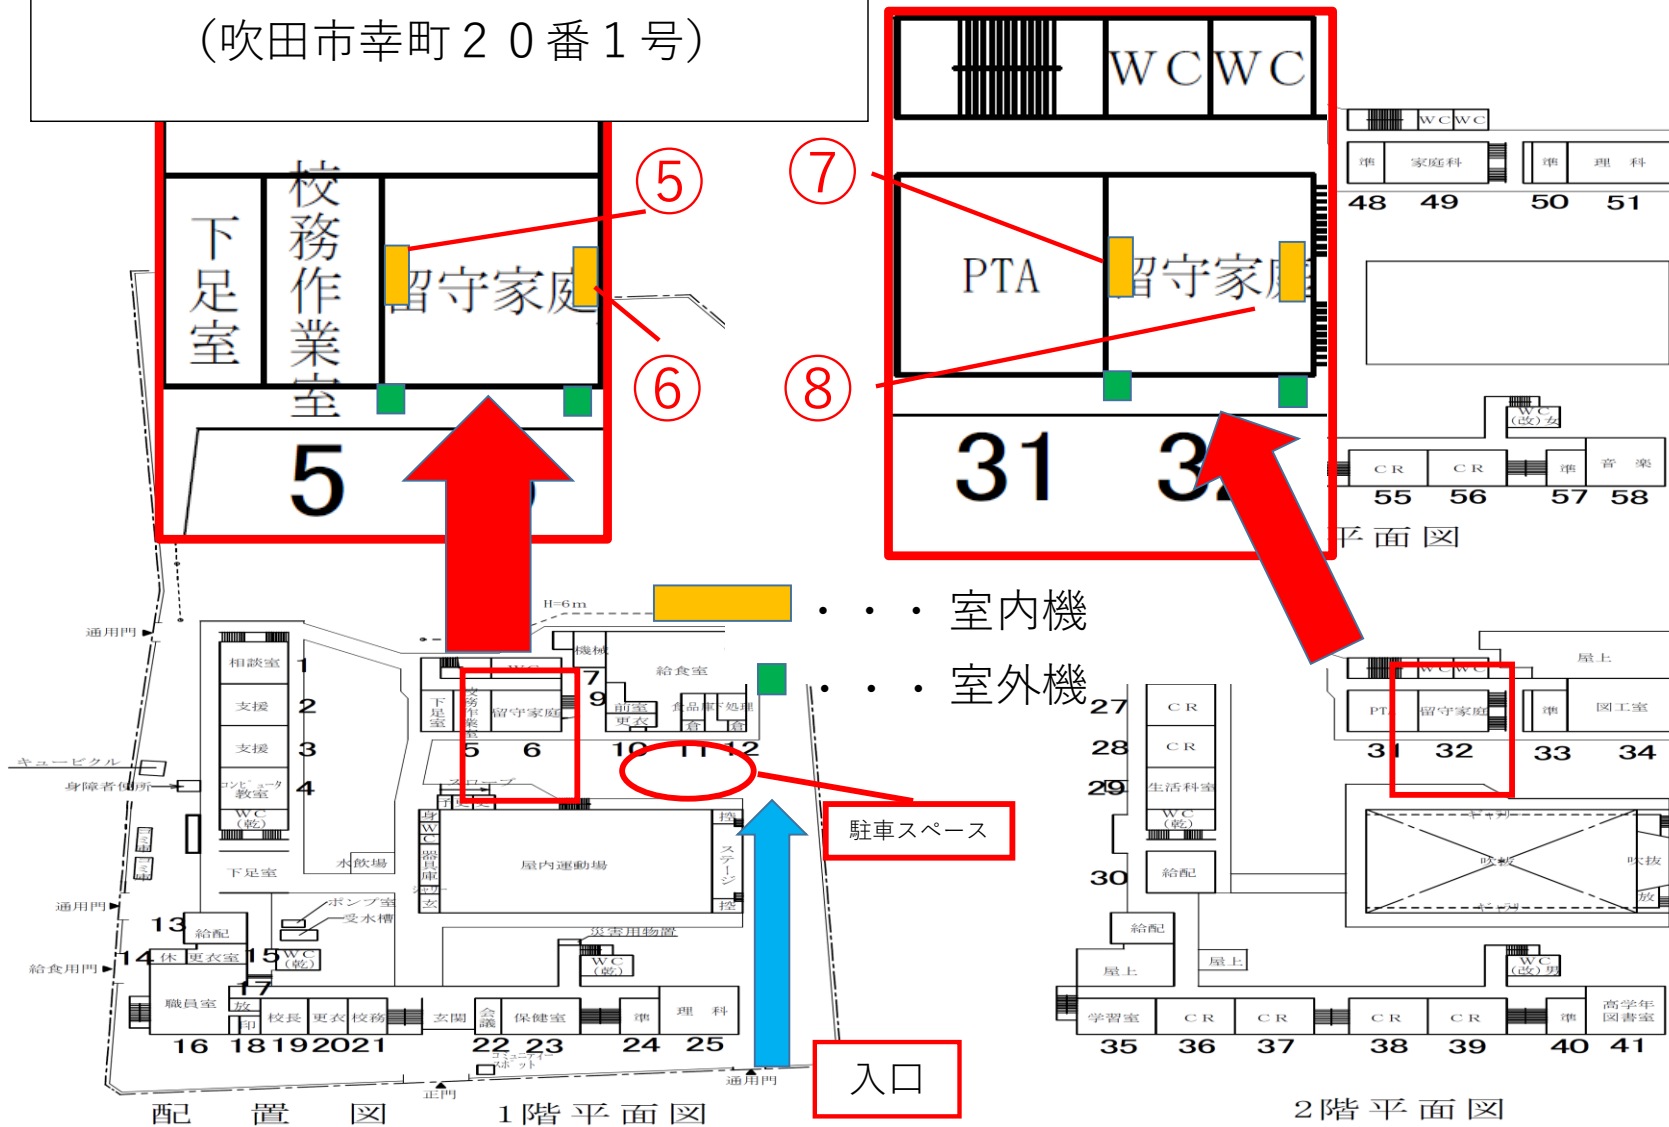

No. 3 吹田市立千里第一小学校配置図  
(吹田市片山町4丁目32番10号)

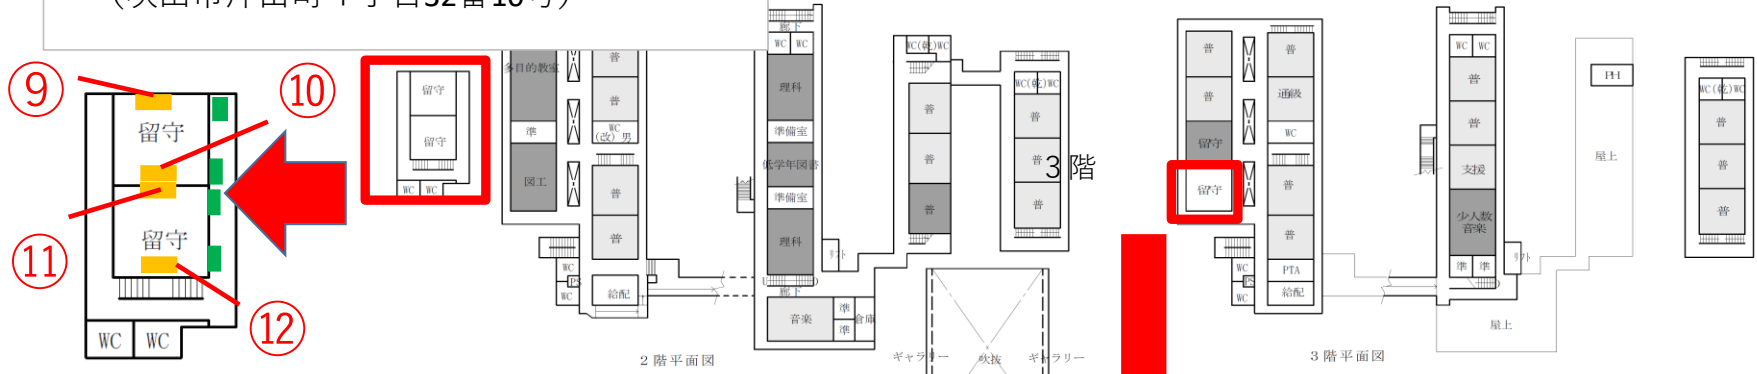


- . . . 室内機
- . . . 室外機
- 従来型エアコン設置教室
- PFIエアコン設置教室

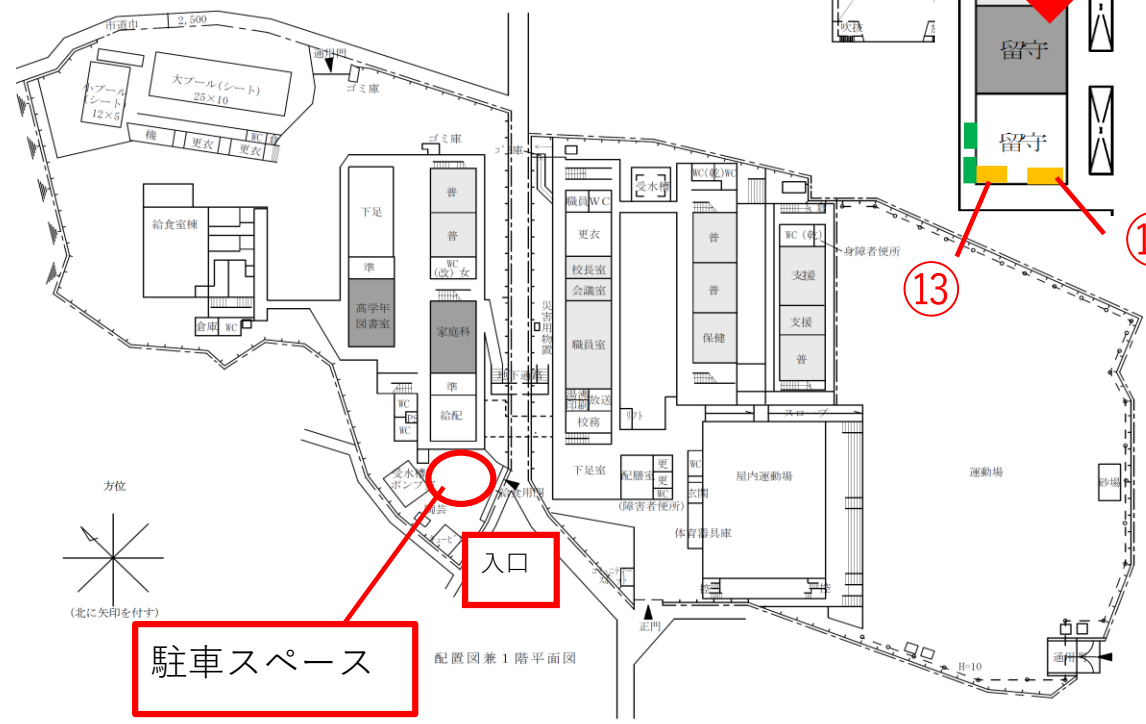

( ) 内は台帳様番号


①	(2)
②	(7)
③	(12-1~12-3)
④	(27)
⑤	(8)
⑥	(23)
⑦	(13)
⑧	(28-1~28-2)
⑨	(17)
⑩	(29)
⑪	(20)
⑫	(21)
⑬	(15)

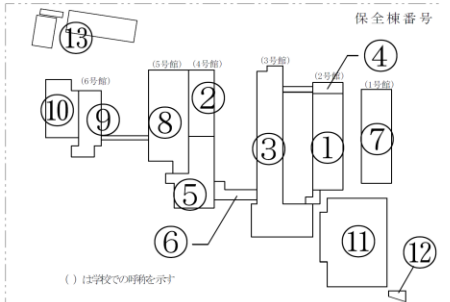


学校名	吹田市立千里第一小学校		
所在地	吹田市片山町4丁目32番10号		
縮尺		番号	7

# No.4 吹田市立佐井寺小学校配置図


(吹田市佐井寺3丁目3番1号)

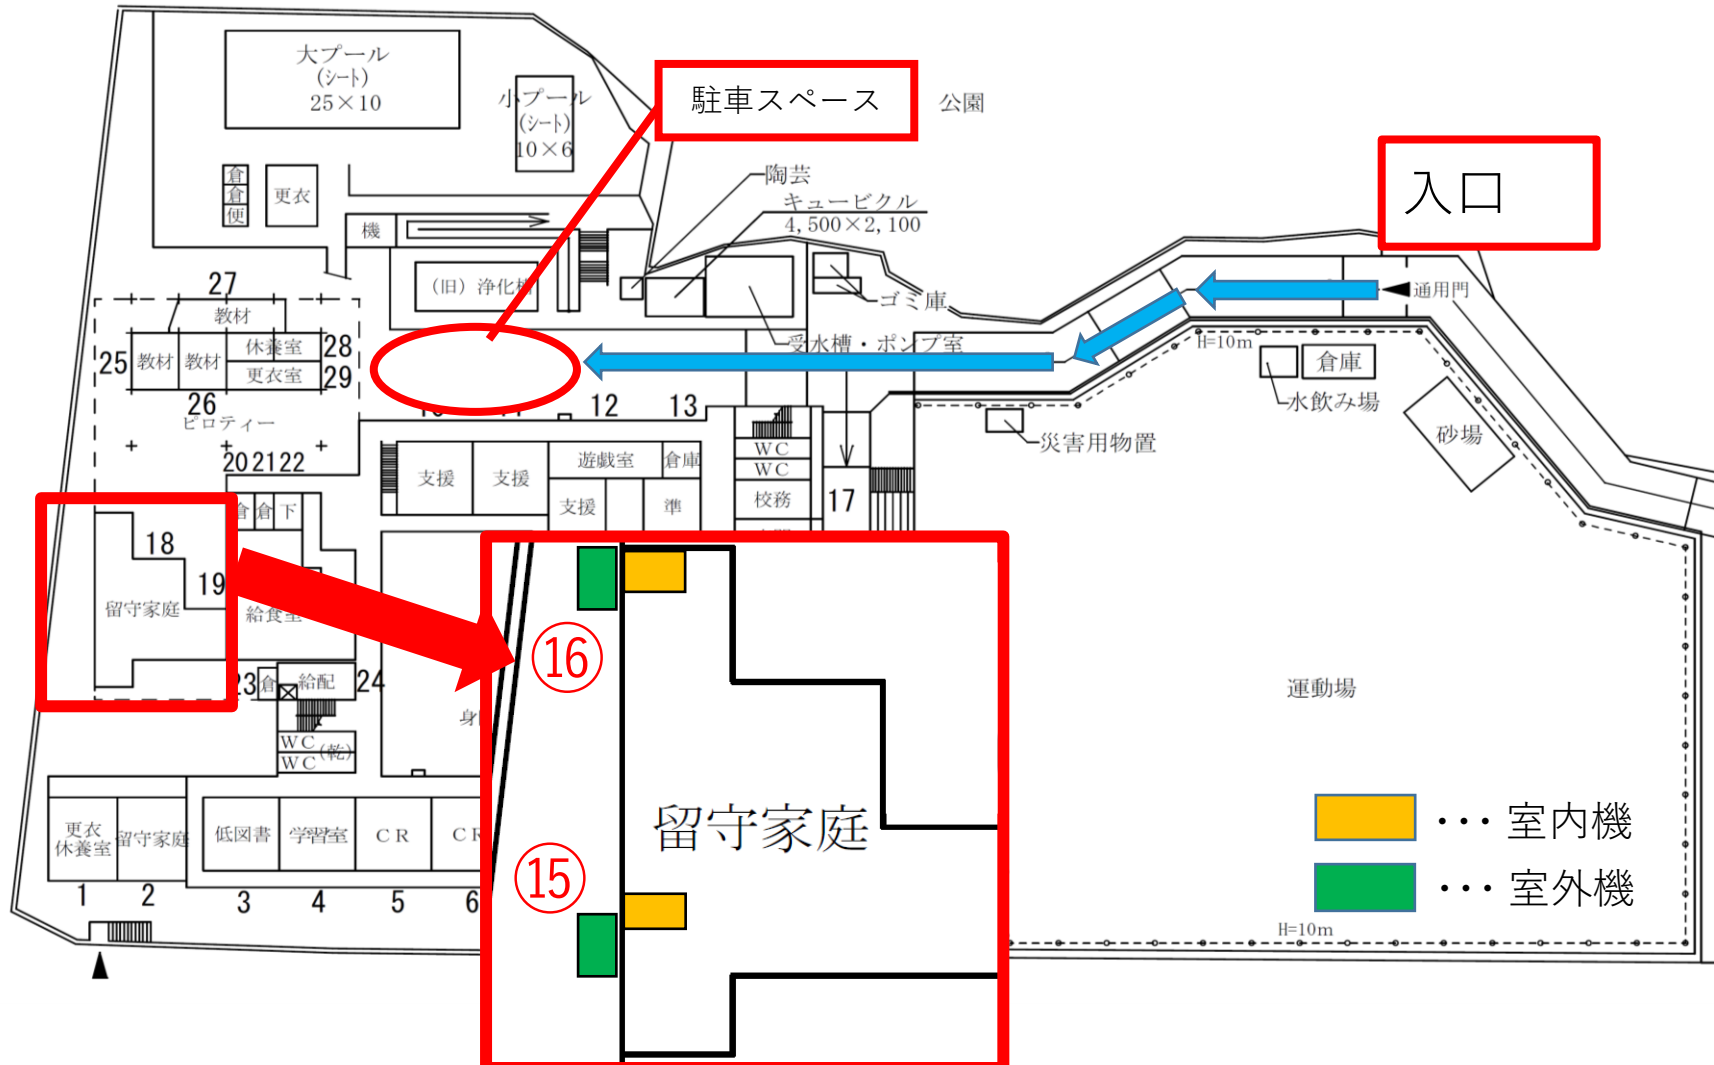



No.. 5 吹田市立岸部第二小学校配置図  
(吹田市岸部北4丁目12番1号)

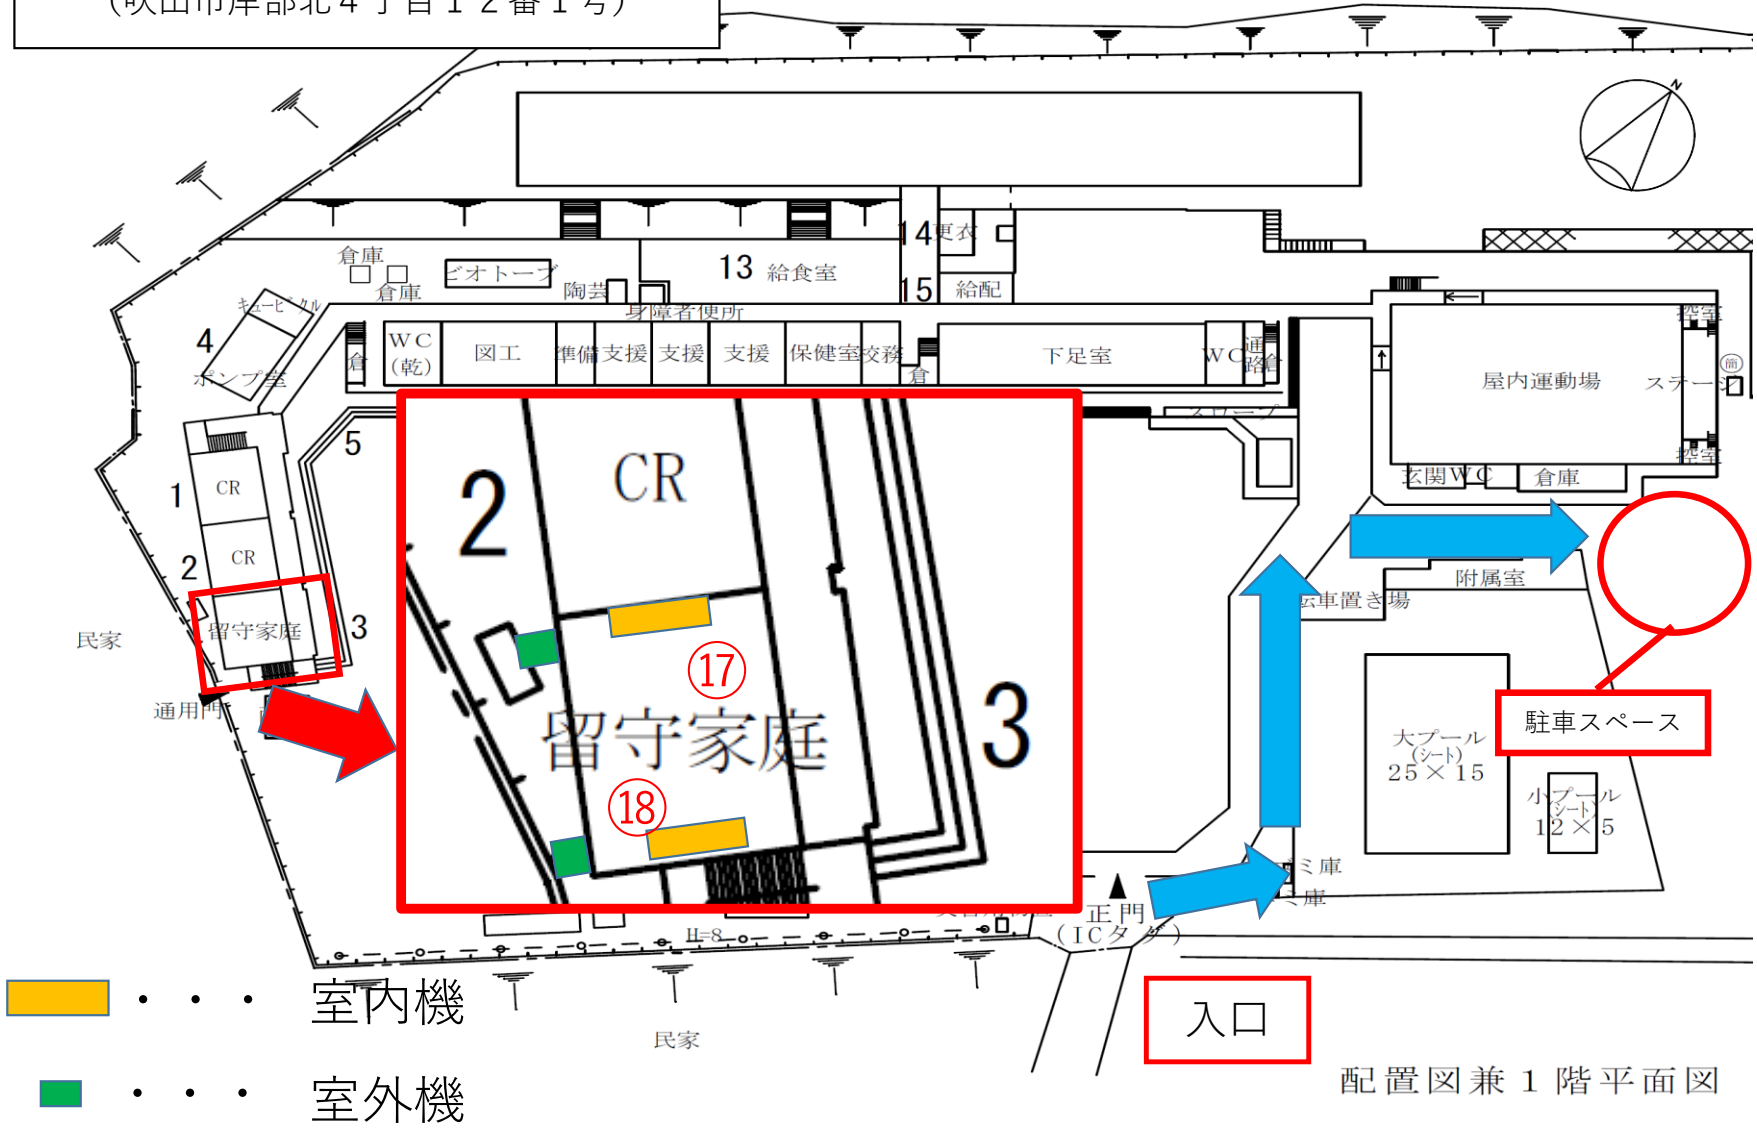



No. 6 吹田市立豊津第二小学校配置図  
(吹田市江坂町1丁目15番42号)

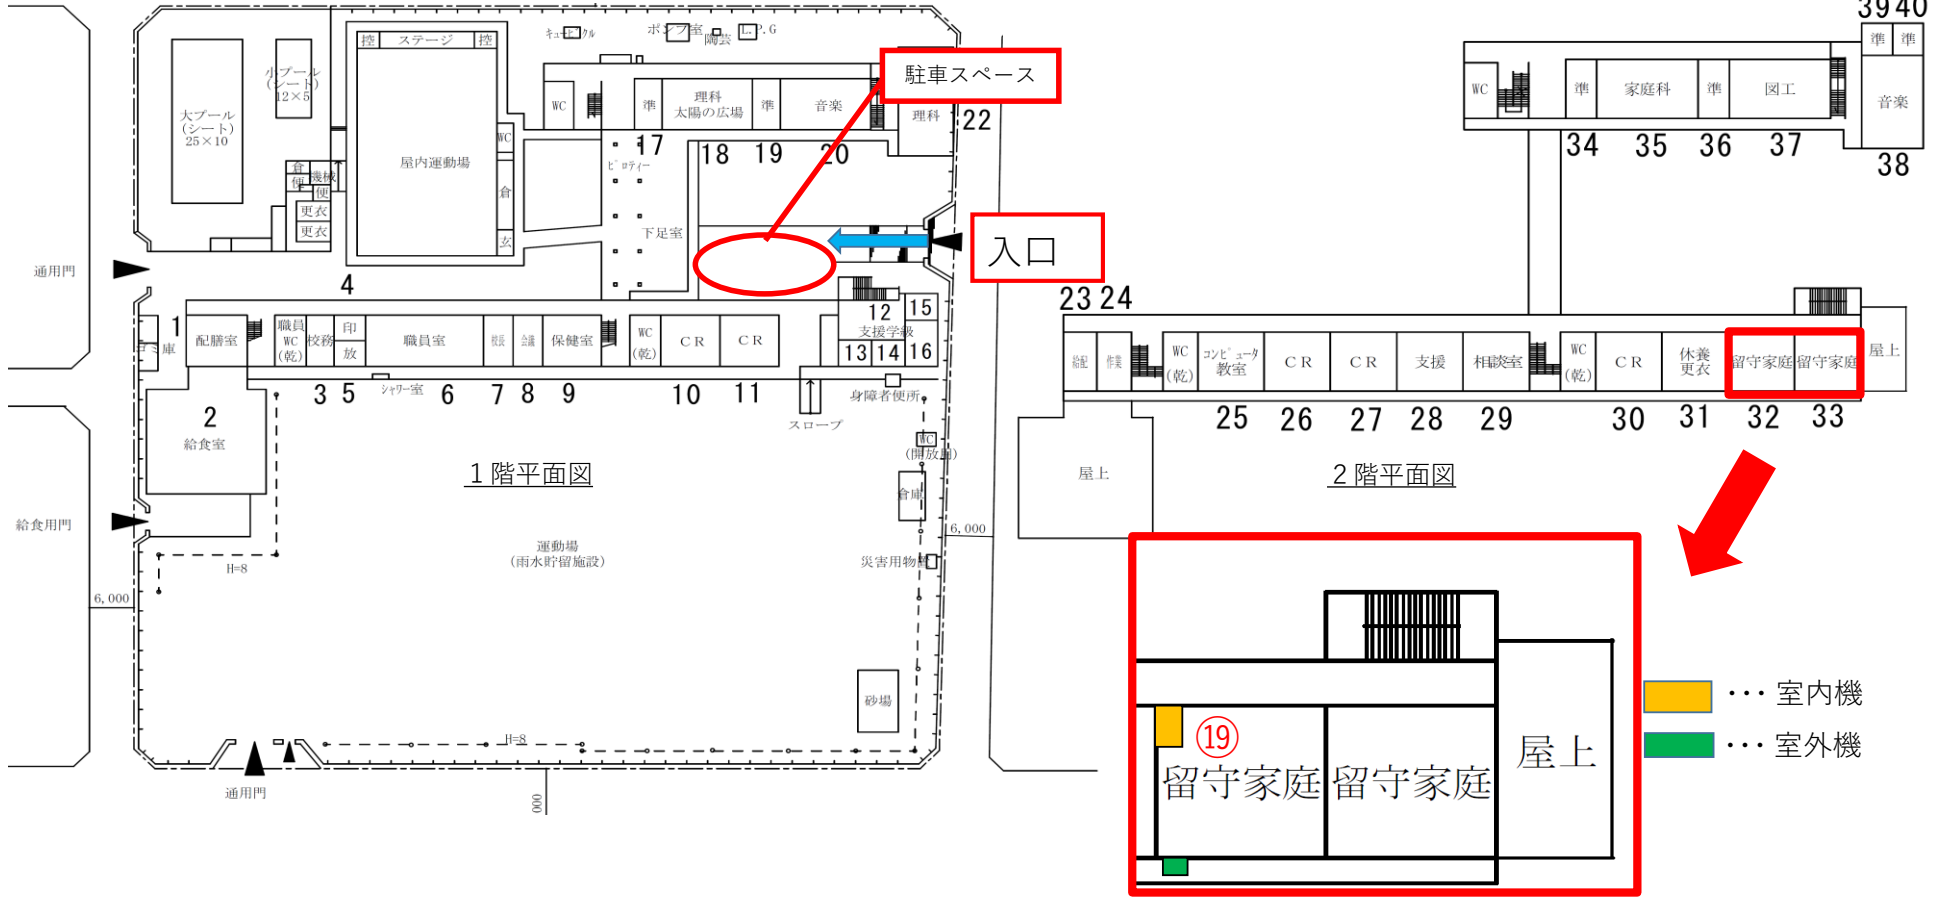



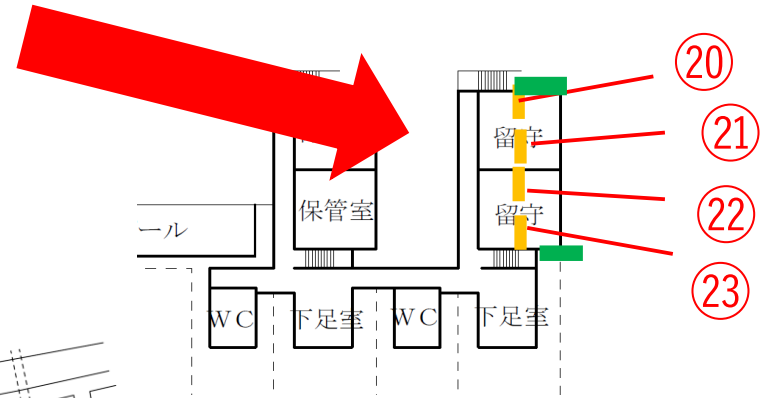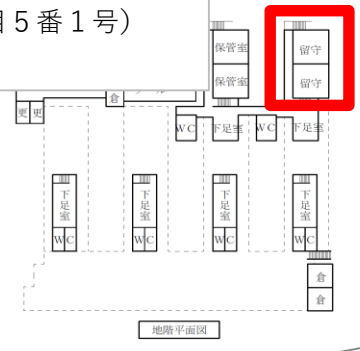



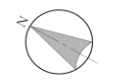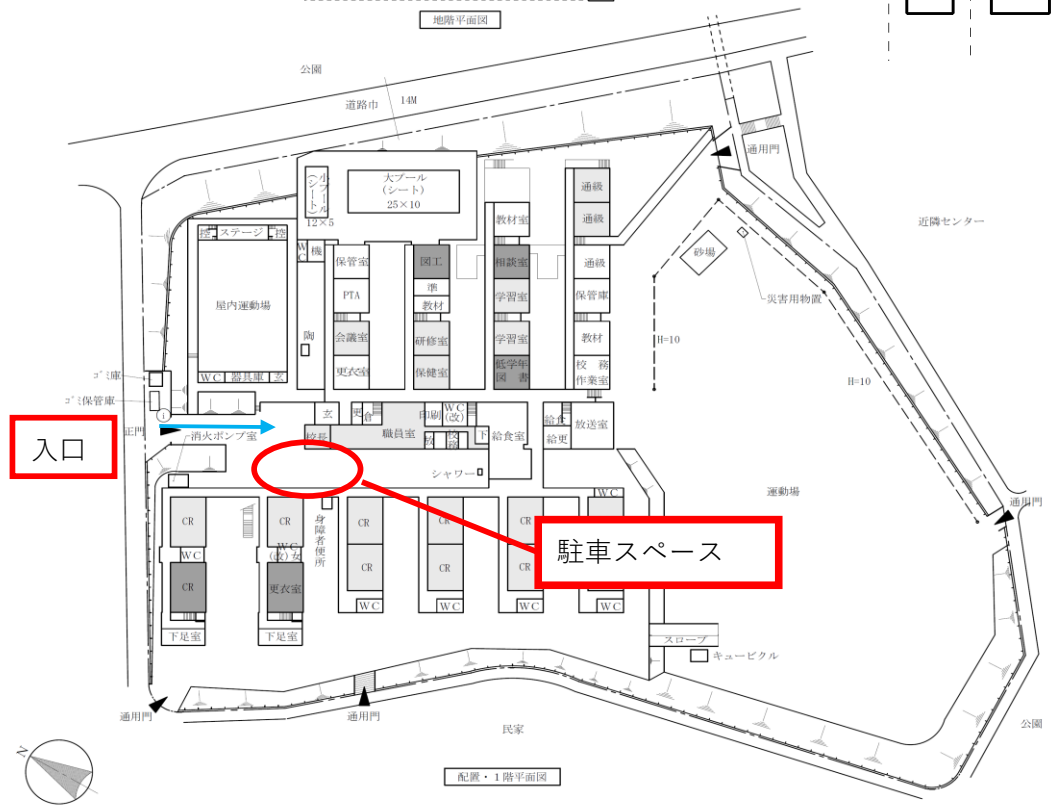





No. 7 吹田市立青山台小学校配置図  
(吹田市青山台2丁目5番1号)

















- . . . 室内機
- . . . 室外機



	番号	室内機	室外機
No.1 吹三育成 室	①		
	②		
	③		
	④		
No. 2 東育成室	⑤		
	⑥		



No. 2 東育成室	⑦		
	⑧		
No. 3 千一育成室	⑨		
	⑩		
	⑪		

No. 3 千一育成室	⑫		
	⑬		
	⑭		
No.4 佐井寺育成室	⑮		
	⑯		
No.5 岸二育成室	⑰		
	⑱		

<p>No. 7 青山台育 成室</p>	<p>⑳</p>		
	<p>㉑</p>		
	<p>㉒</p>		
	<p>㉓</p>		