


岸部南1号線道路改良工事イメージ図

平面図

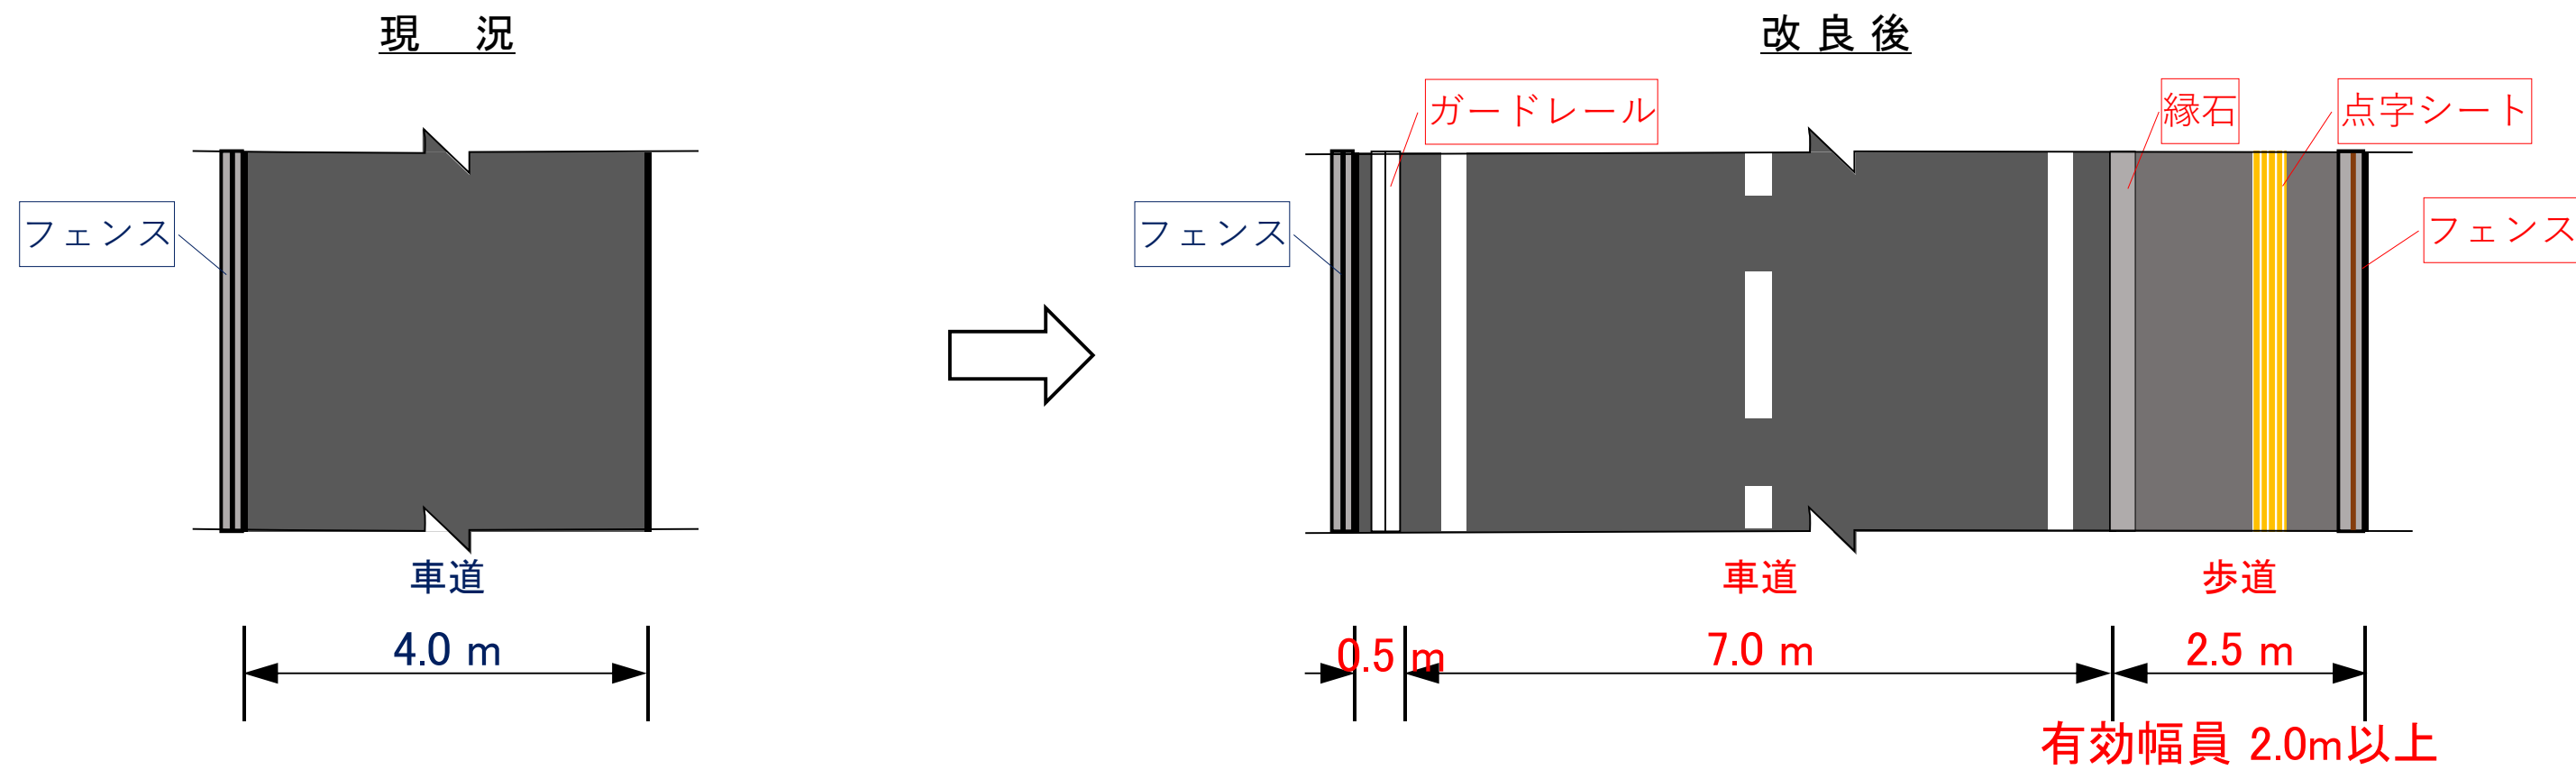

断面図

