
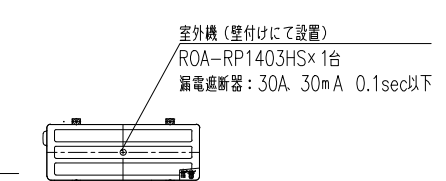


品番	品名	規格仕様	外形寸法(m/m)			数	給排水			ガス(都市ガス)		電気(kW)			蒸気		フイ	備考
			開口	奥行	高さ		給水(A)	排水(A)	排水(A)	口径(A)	消費量(kW)	単相100V	単相200V	三相200V	給気(A)	消費量(kg/h)		
1	冷凍庫		750	650	1800	1			*									
2	小形冷凍ショーケース	USB-50DTL	500	490	1520	1						0.150						冷凍内容積157L 定格内容積135L
3	冷凍冷蔵庫	ARN-091PM	880	680	1900	1			40			0.470						
4	作業台		1400	600	800	1												(撤去・新設)
5	水切付二槽シンク		1500	600	800	1	15x2	15x2	40x2									
6	調理台		1600	750	800	1												(撤去・新設)
7	ガステーブル		1500	750	800	1				32	67.60							◎
8	電気包丁殺菌庫	SC-10	500	200	630	1						0.013						
9	ガス炊飯器					1				*	*							
10	炊飯器		600	600	800	1												
11	食器消毒保管機	ESN-3DA	1370	550	1850	1			25			4.200						
12	二槽シンク		1500	600	800	1	15x2	15x2	40x2									
13	配膳台		1600	1500	800	1												(撤去・新設)
14	フゴン		400	500	780	2												
15	ガス回転釜	GHT-23	1202	759	1500	1	15	15	φ114と115	要	20	18.80						◎ 水入量36リットル
16	スーパーコンベクションオーブン	SFC-11WSK4	900	967	1610	1			50	20	34.90	0.500						◎
17	水切付二槽シンク		1800	600	800	1	15x2	15x2	40x2									
18	一槽シンク		680	600	800	1	15	15	40									
19	引出し付台下戸棚		1500	750	800	1												(撤去・新設)
20	移動台		390	500	680	1												
21	ガス回転釜	GHT-26	1314	870	1630	1	15	15	φ114と115	要	20	31.40						◎ 水入量55リットル

*	DATE	2023. 11. 08	工事名称 吹田市立垂水保育園改修工事 (機械設備工事)			* — * No.	Quant.	SCALE 1/50
	FILE	WOS231009B00W	図面名称 厨房機器配置図 (現状図)					

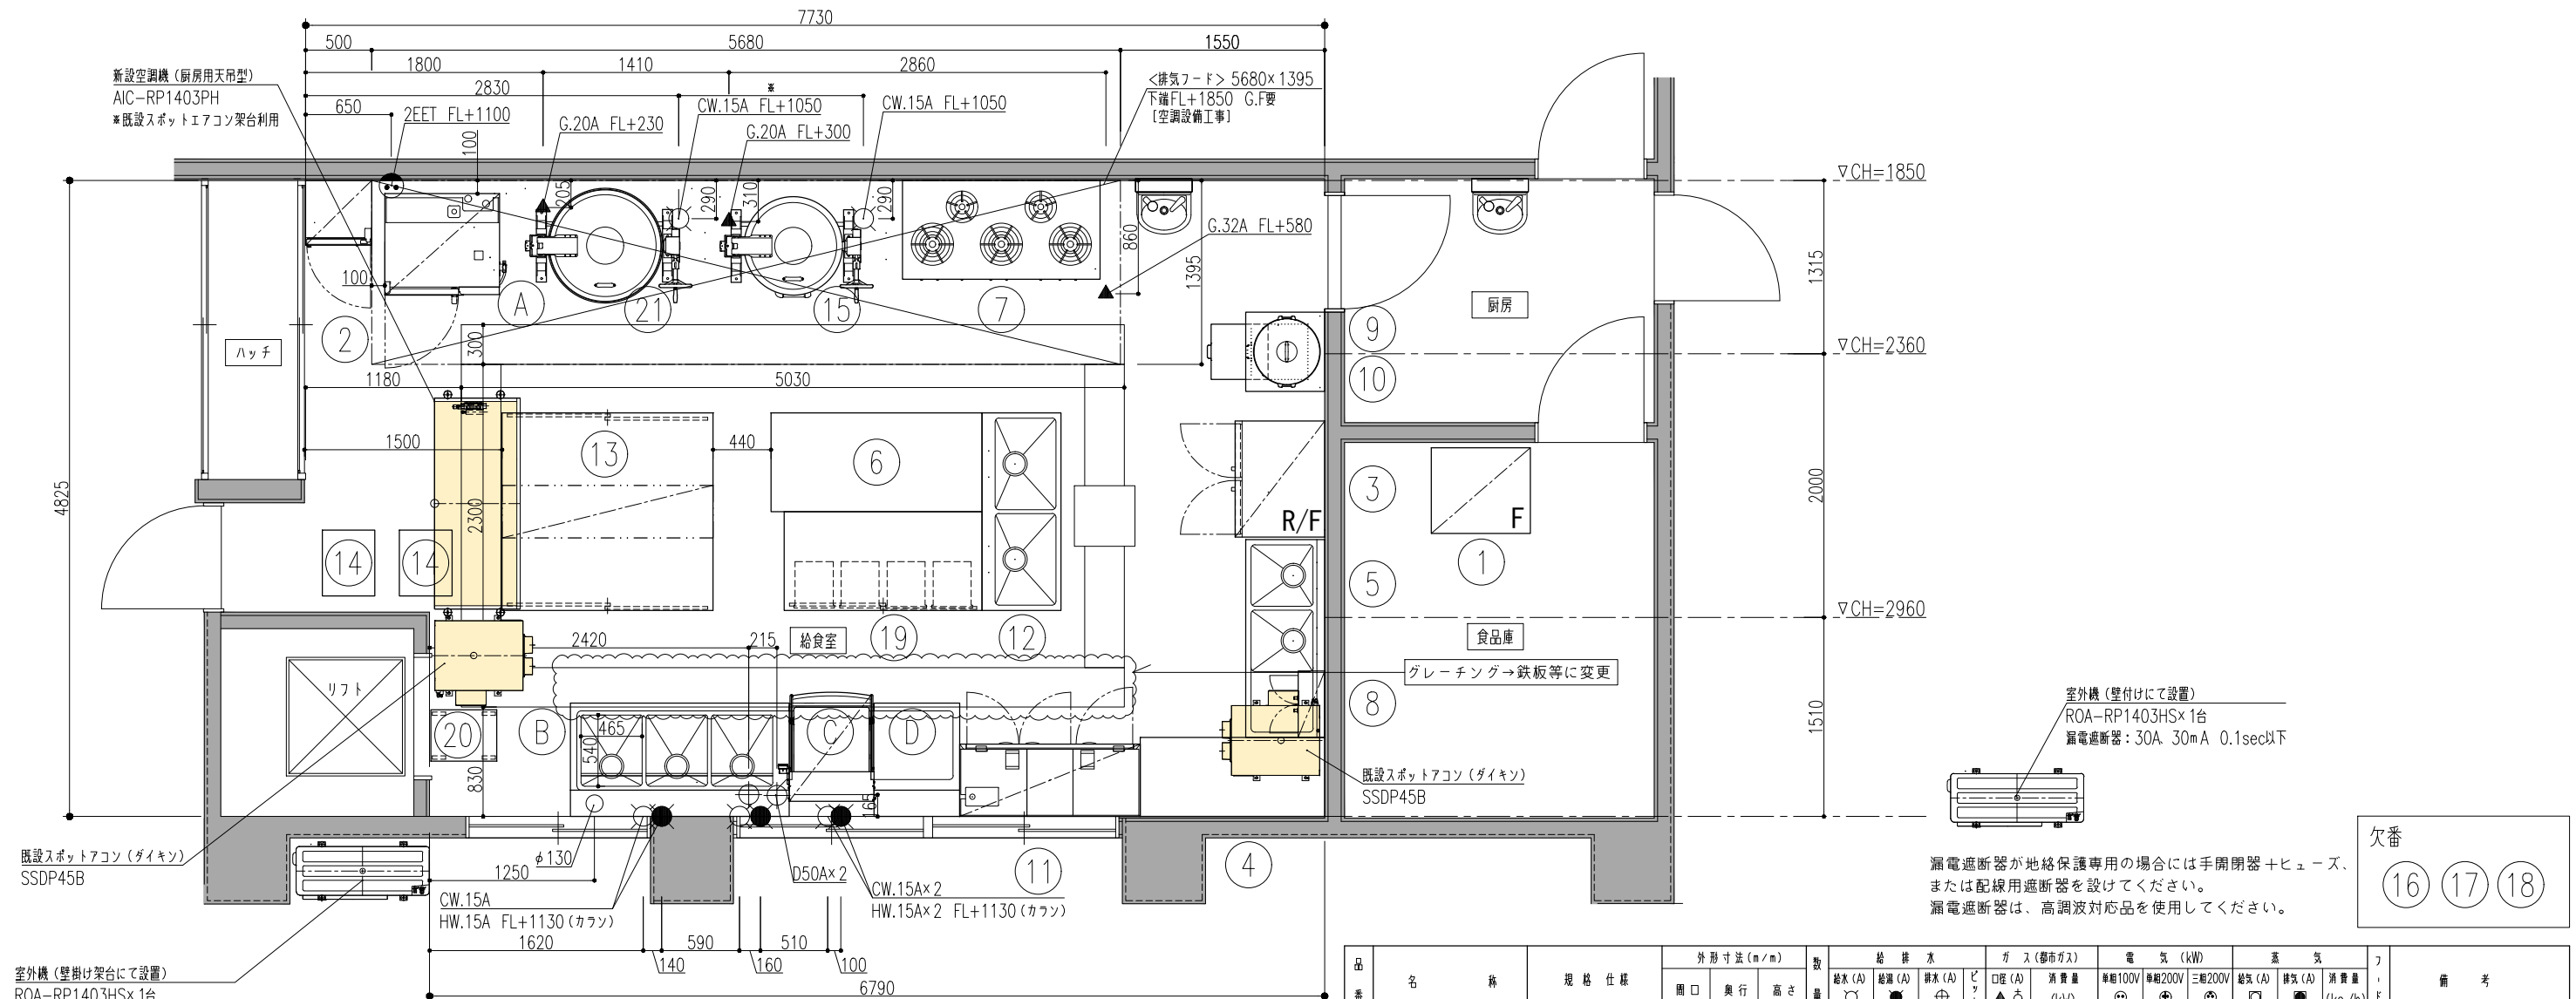

欠番
16 17 18

漏電遮断器が地絡保護専用の場合には手開閉器+ヒューズ、または配線用遮断器を設けてください。漏電遮断器は、高調波対応品を使用してください。

品番	品名	規格仕様	外形寸法 (mm)			数	給排水			ガス (都市ガス)		電気 (kW)			蒸気		備考		
			開口	奥行	高さ		給水 (A)	給湯 (A)	排水 (A)	口径 (A)	消費量 (kW)	単相100V	単相200V	三相200V	給気 (A)	排気 (A)		消費量 (kg/h)	
【 既 設 品 】																			
1	冷凍庫		750	650	1800	1			*			*							
2	小形冷蔵ショーケース	USB-50DTL	500	490	1520	1						0.150						冷蔵内容積157L 定格内容積135L	
3	冷凍冷蔵庫	ARN-091PM	880	680	1900	1			40			0.470						《機法・新設》	
4	作業台		1400	600	800	1													
5	水切付二層シンク		1500	600	800	1	15×2	15×2	40×2										
6	調理台		1600	750	800	1													《機法・新設》
7	ガステーブル		1500	750	800	1				32	67.60								①
8	電気包丁殺菌庫	SC-10	500	200	630	1						0.013							
9	ガス炊飯器					1				*	*								
10	炊飯器		600	600	800	1													
11	食器消毒保管機	ESN-3DA	1370	550	1850	1			25				4.200						
12	二層シンク		1500	600	800	1	15×2	15×2	40×2										
13	配膳台		1600	1500	800	1													《機法・新設》
14	フゴン		400	500	780	2													
15	ガス回転釜	GHT-23	1202	759	1500	1	15	15	ビュリとし	要	20	18.80							① 水入量36リットル
16	欠番																		
17	欠番																		
18	欠番																		
19	引出し付台下戸棚		1500	750	800	1													《機法・新設》
20	移動台		390	500	680	1													
21	ガス回転釜	GHT-26	1314	870	1630	1	15	15	ビュリとし	要	20	31.40							① 水入量55リットル
【 新 設 品 】																			
A	スチームコンベクションオーブン	CSXH-GW101-T-SU-L	870	770	1623	1	15	40	15	25.60	1.050								① ホットイン/1.10段 架台付
B	ソイルドテーブル		1660	860	850	1	15×3	15×3	40×3										
C	食器洗浄機	JWE-530UC-SR-H	640	745	2145	1	15		40×2				9.130						○
D	クリーンテーブル		650	860	850	1													

* — *	DATE	2024.03.21	工事名称	吹田市立垂水保育園改修工事 (機械設備工事)		
	FILE	WOS231009E50W	図面名称	厨房機器配置図 (更新図)	No.	Quant.
					*	*
					SCALE	1/50