


花壇位置


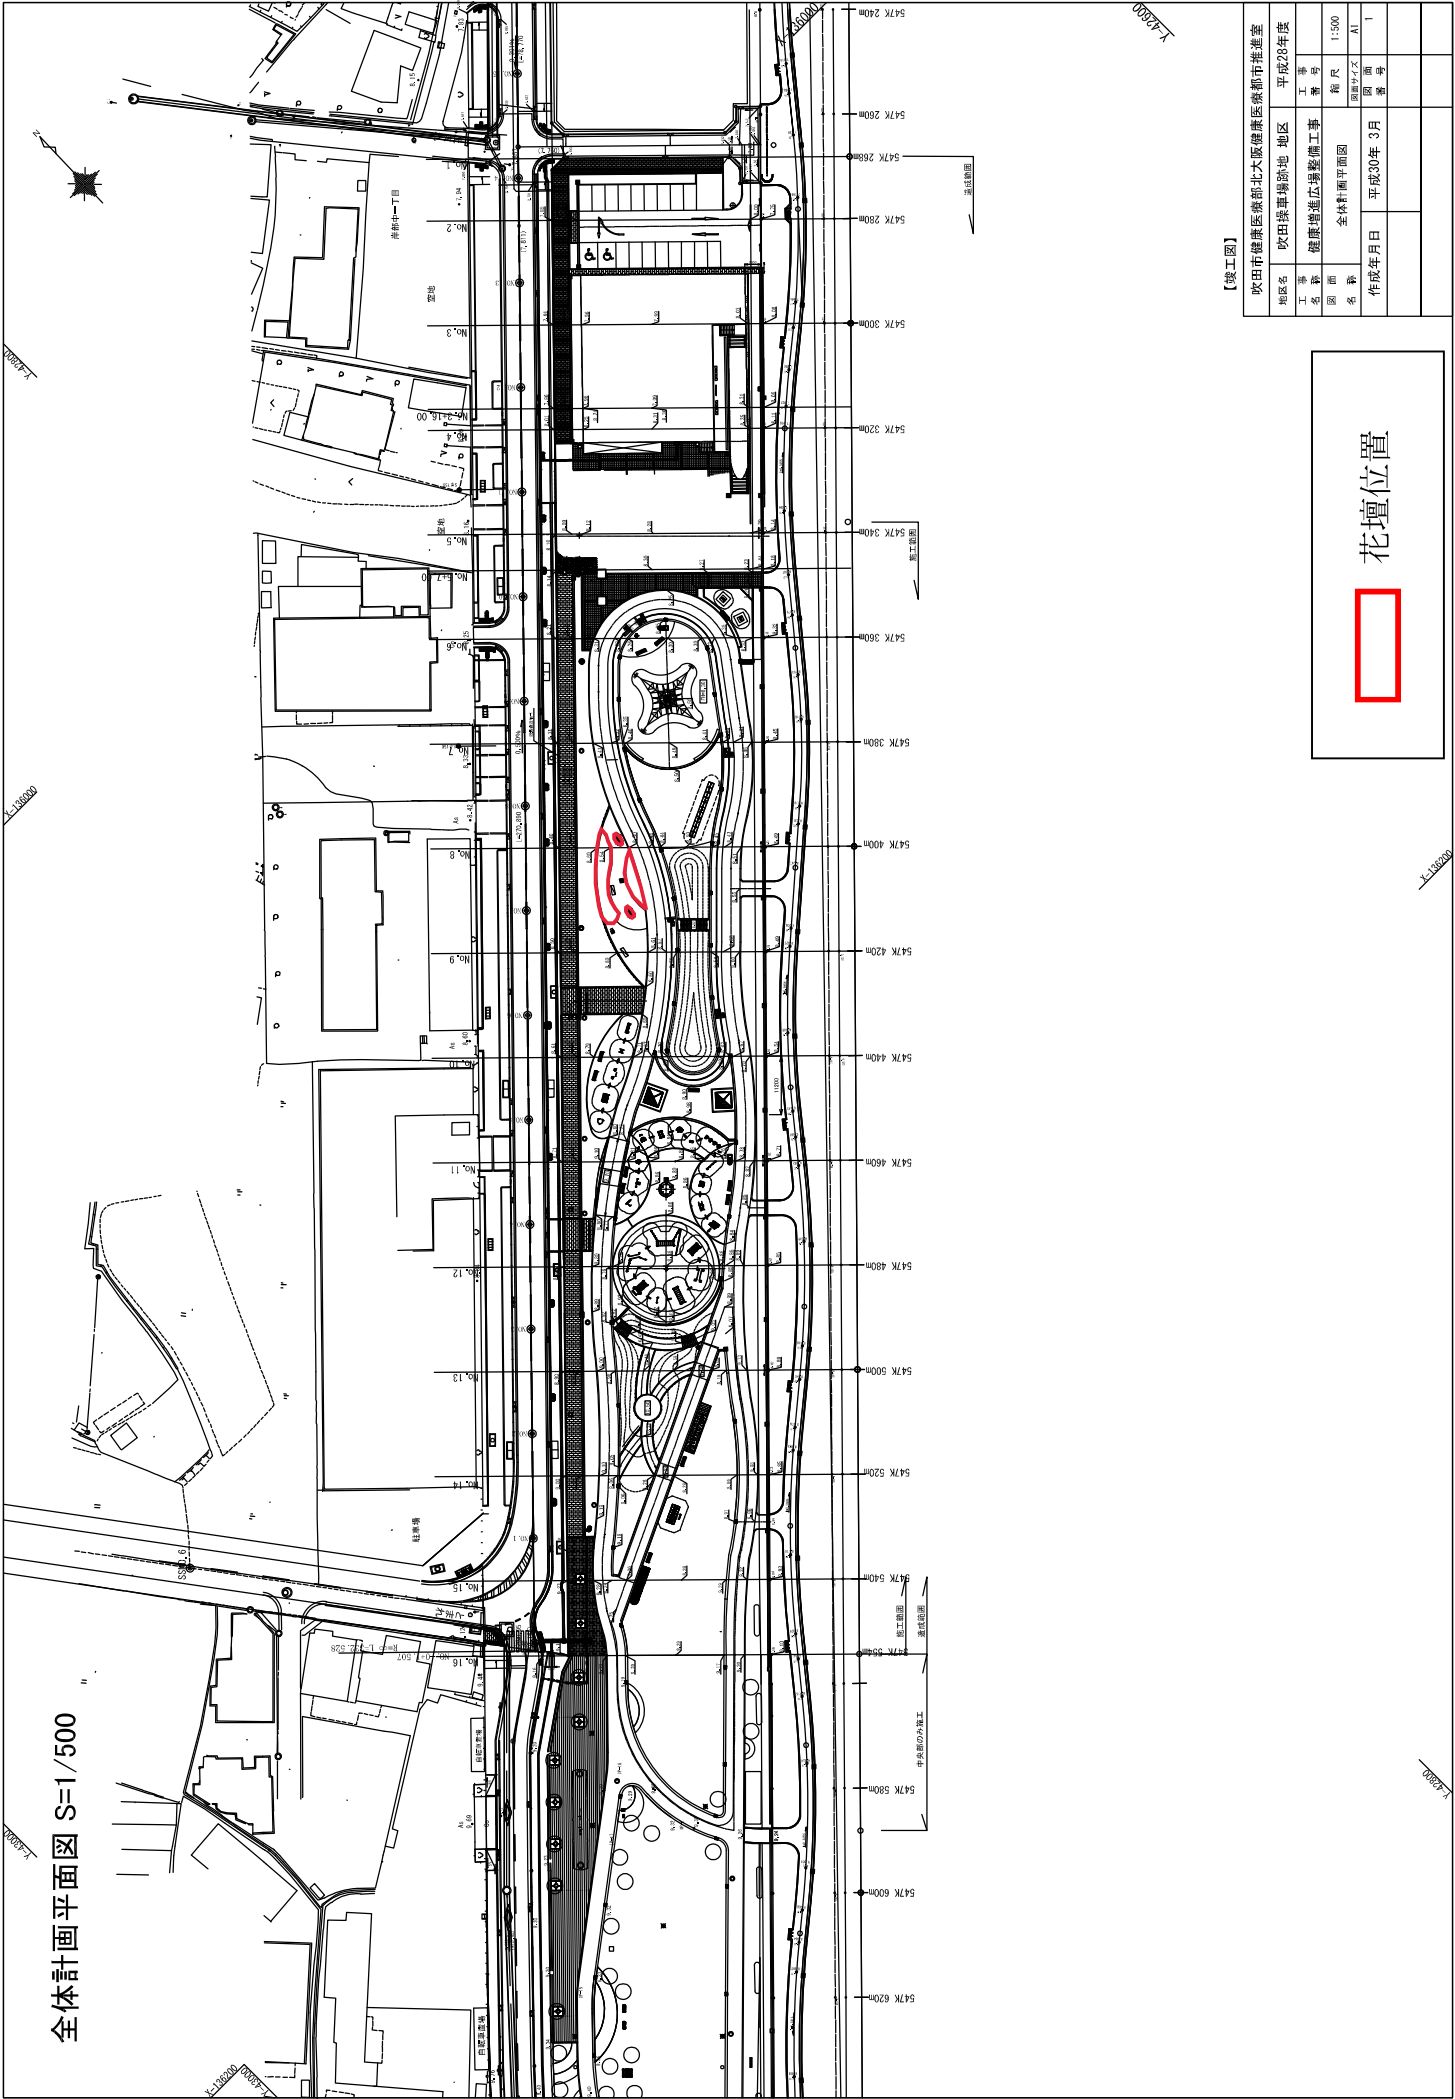

花壇位置

