




支障物件調査位置図

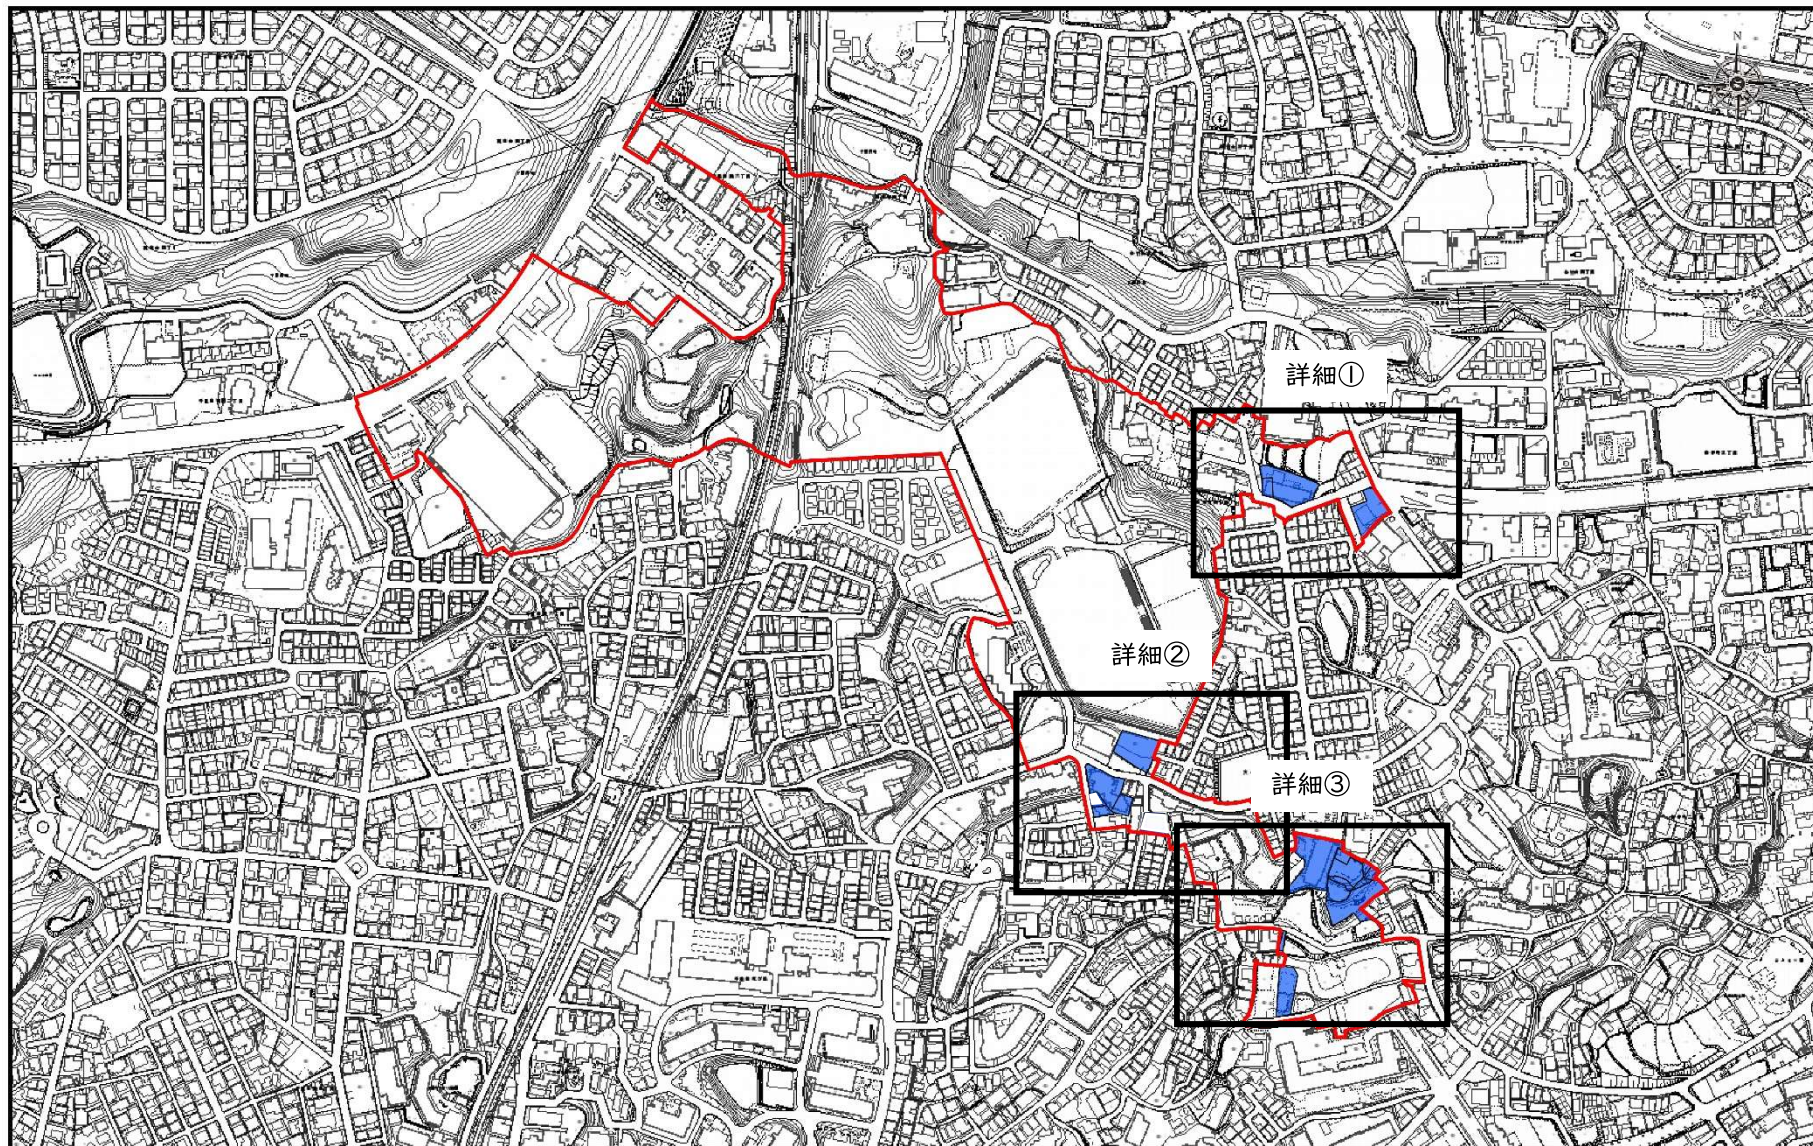

支障物件調査位置図（詳細①）

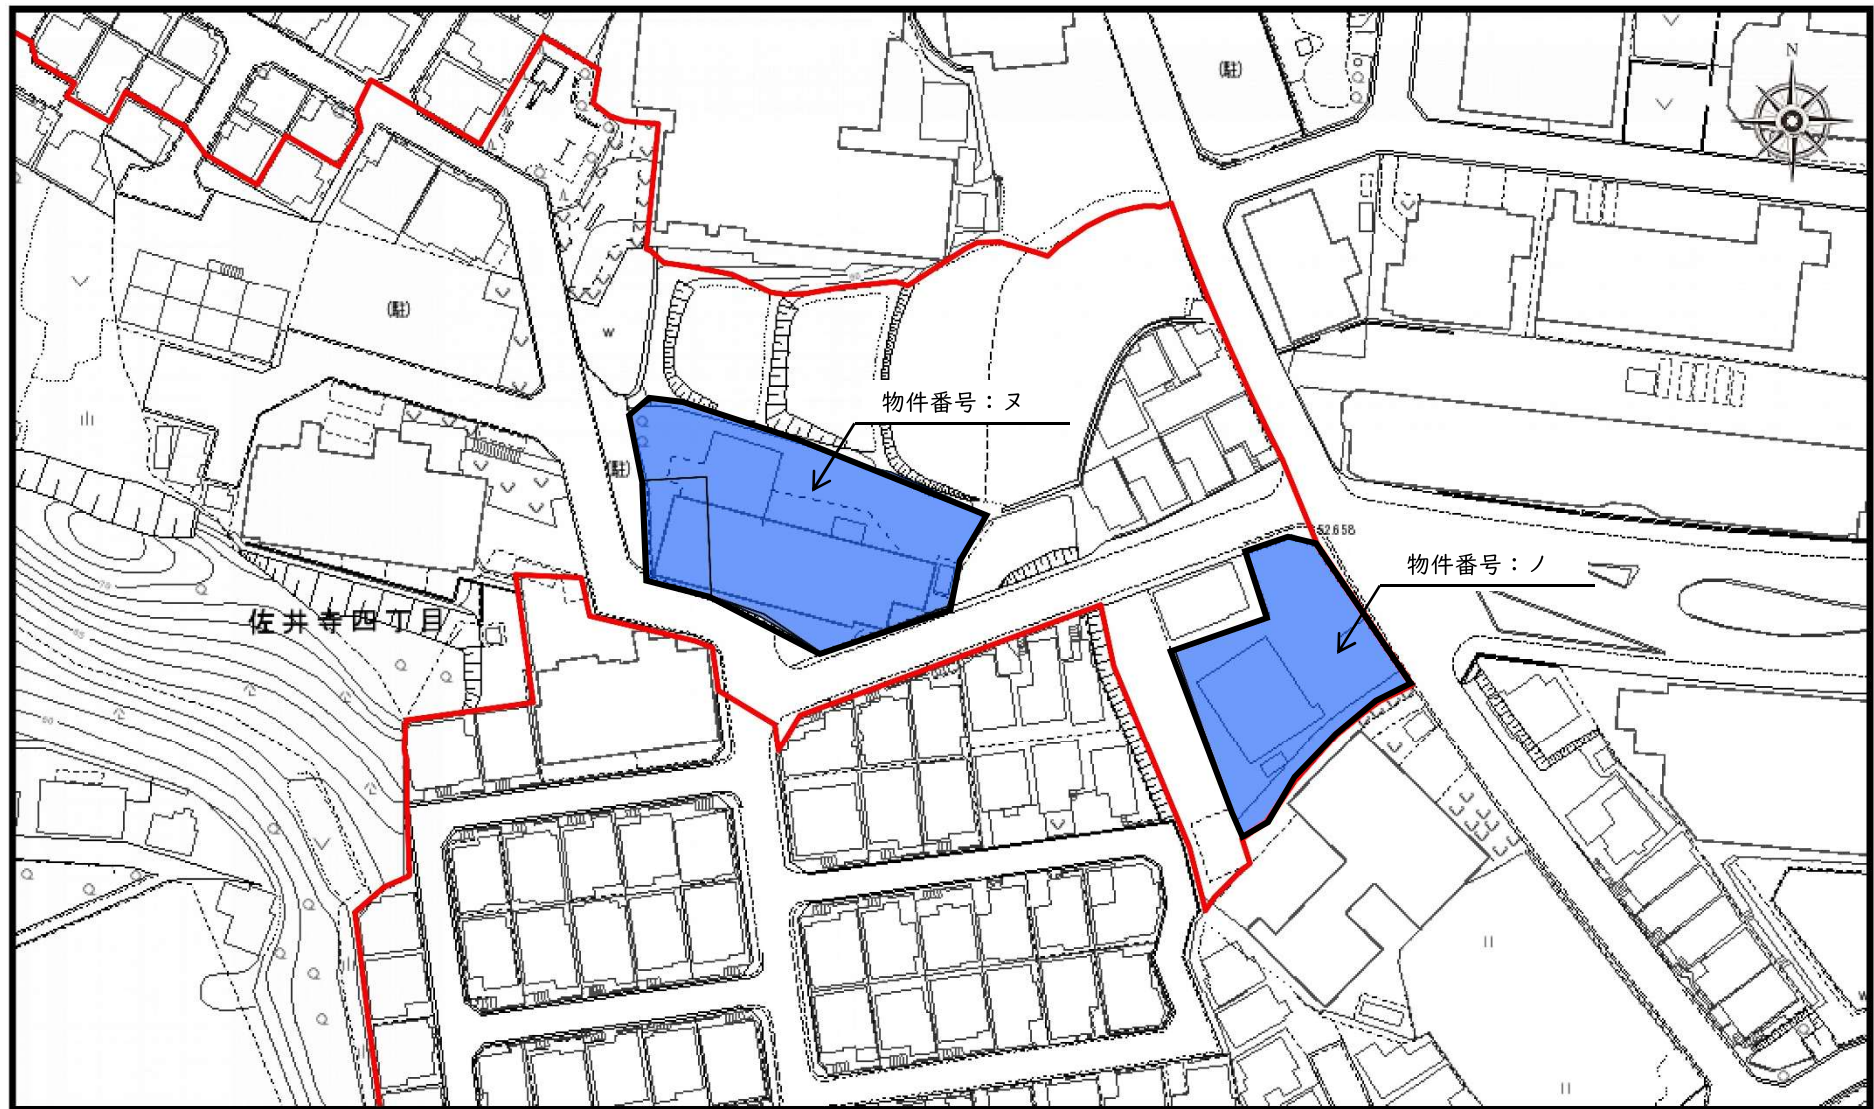

支障物件調査位置図（詳細②）

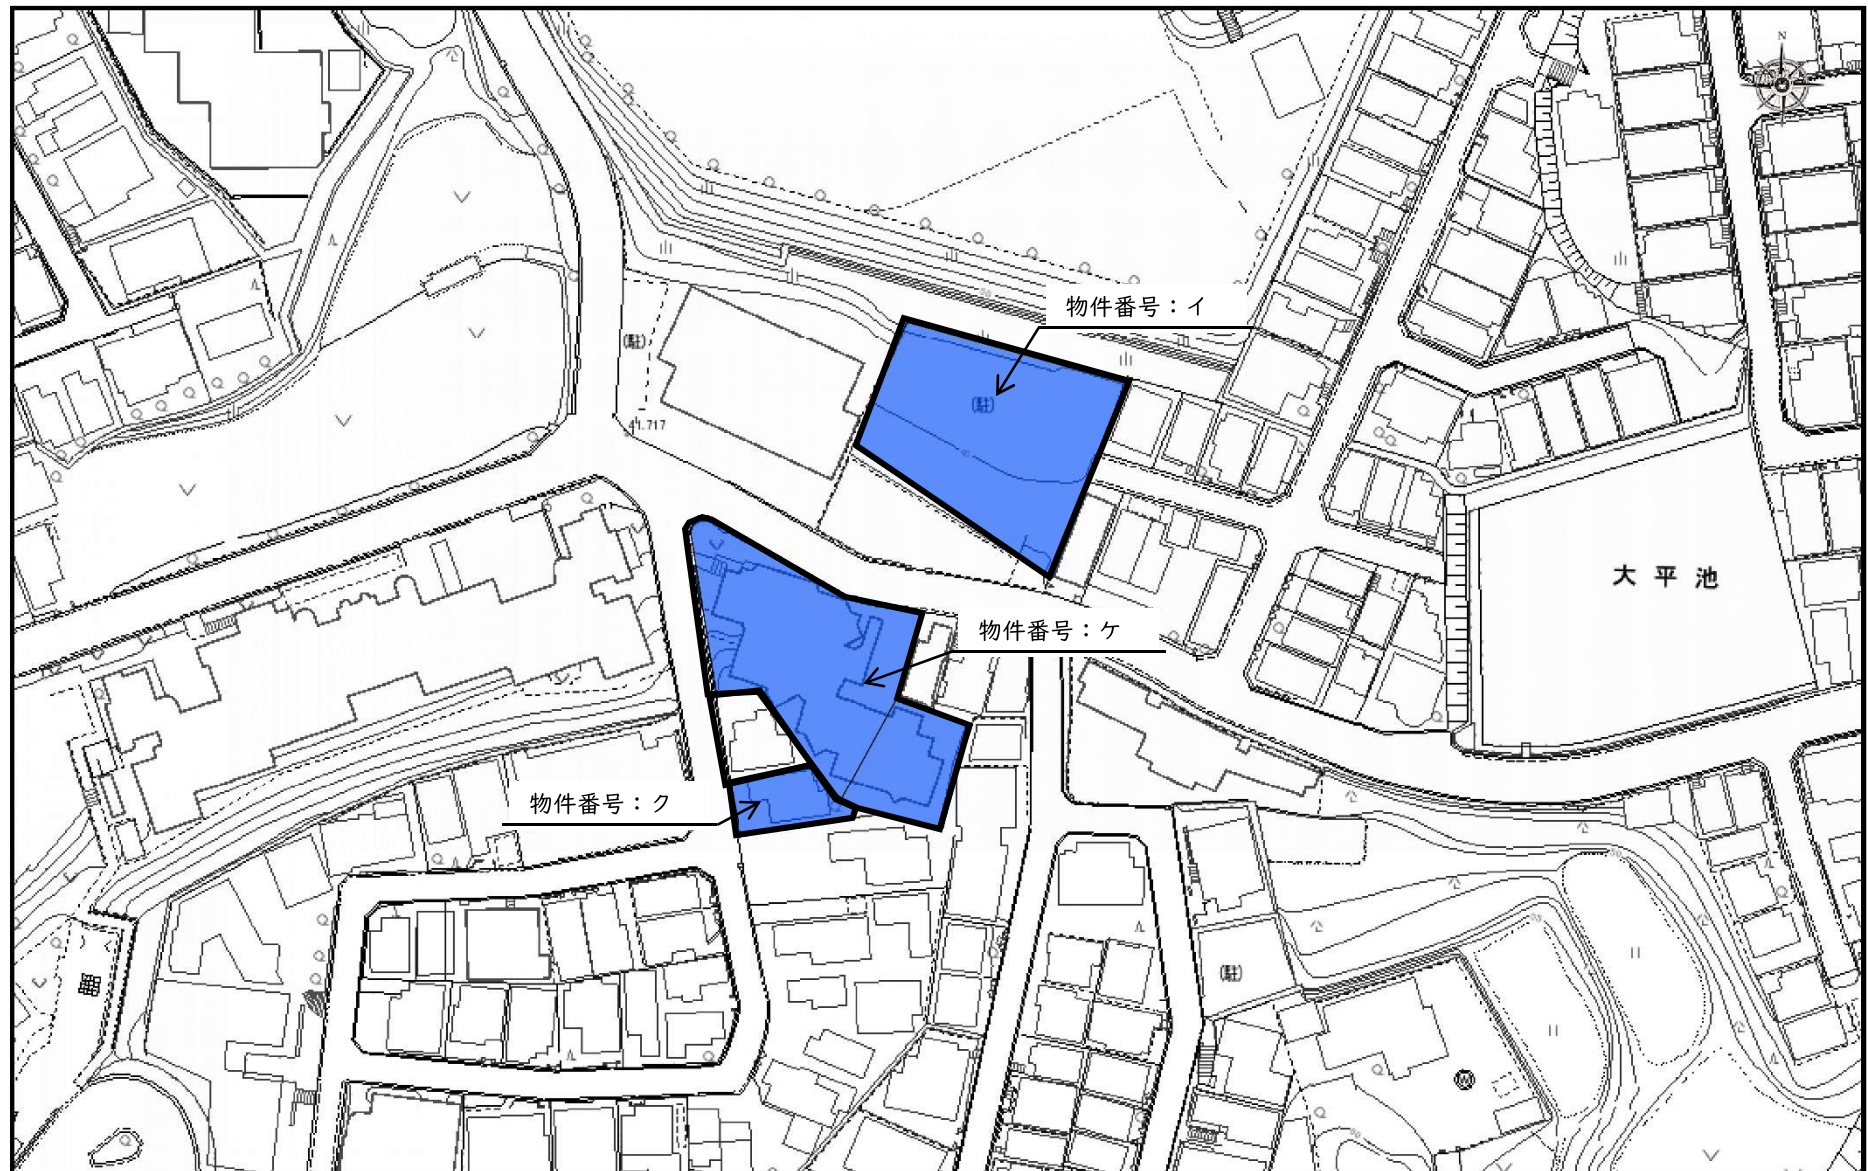

支障物件調査位置図（詳細③）

