


片山浄水所




業務名	片山浄水所 脱臭用活性炭取替業務		
図名	位置図		
縮尺	None	図番	1/4
吹田市水道部			





業務名	片山浄水所 脱臭用活性炭取替業務		
図名	平面図		
縮尺	None	図番	2/4
吹田市水道部			

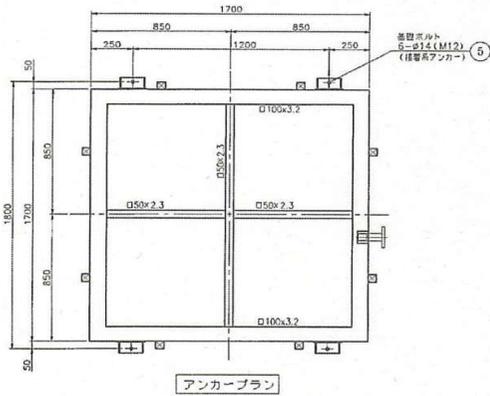

投入口 (M-4)
敷き均しのために3箇所
300×700程度

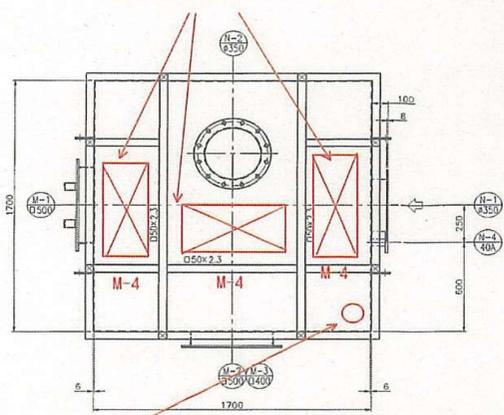




臭気サンプルノズル位置
(上面に移動)

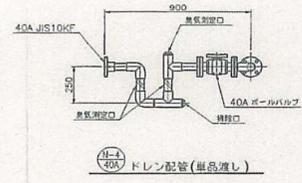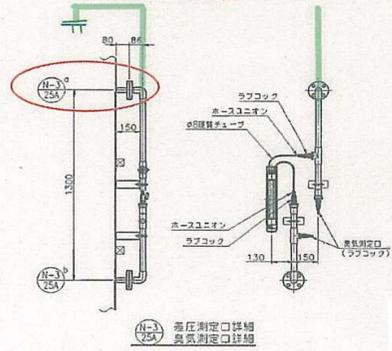

塩素ガス除去用活性炭
XRC410

臭気サンプルノズル位置
(上面に移動)


サンプリング管用サポート

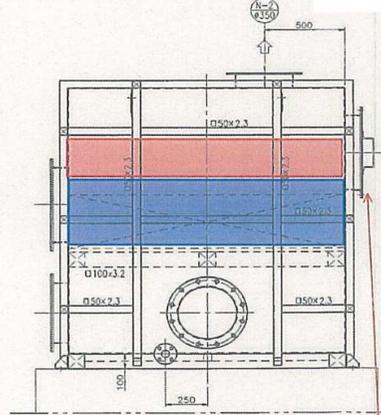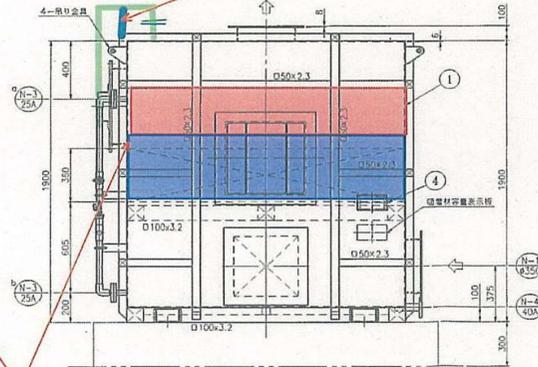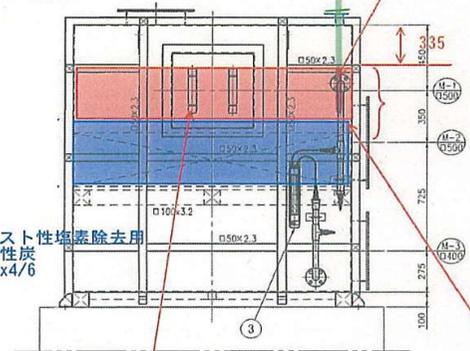


M-4 活性炭投入口		100	3		
M-3	規格口	φ400	100	1	-
M-2	活性炭取出口	φ500	100	1	-
M-1	活性炭投入口-取出口	φ500	100	1	-
N-4	ドレン口	40A	100	1	JIS10KF
N-3	高圧・臭気測出口	25A	80	2	JIS10KF
N-2	ガス測出口	φ350	100	1	JIS5K規格
N-1	ガス入口	φ350	100	1	JIS5K規格
符号	電 圧	口 径	高 度	電 数	規 格 備 考

ノズルリスト

活性炭取り出口
上部活性炭用
蓋は上下2分割

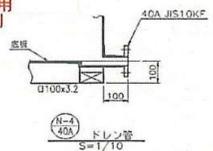

活性炭の間にネットを敷く(取り外し可能なもの)

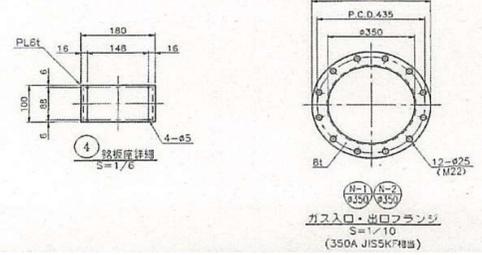

業務名	片山浄水所 脱臭用活性炭取替業務		
図名	活性炭塔組立図(改造後)		
縮尺	None	図番	4 / 4
吹田市水道部			