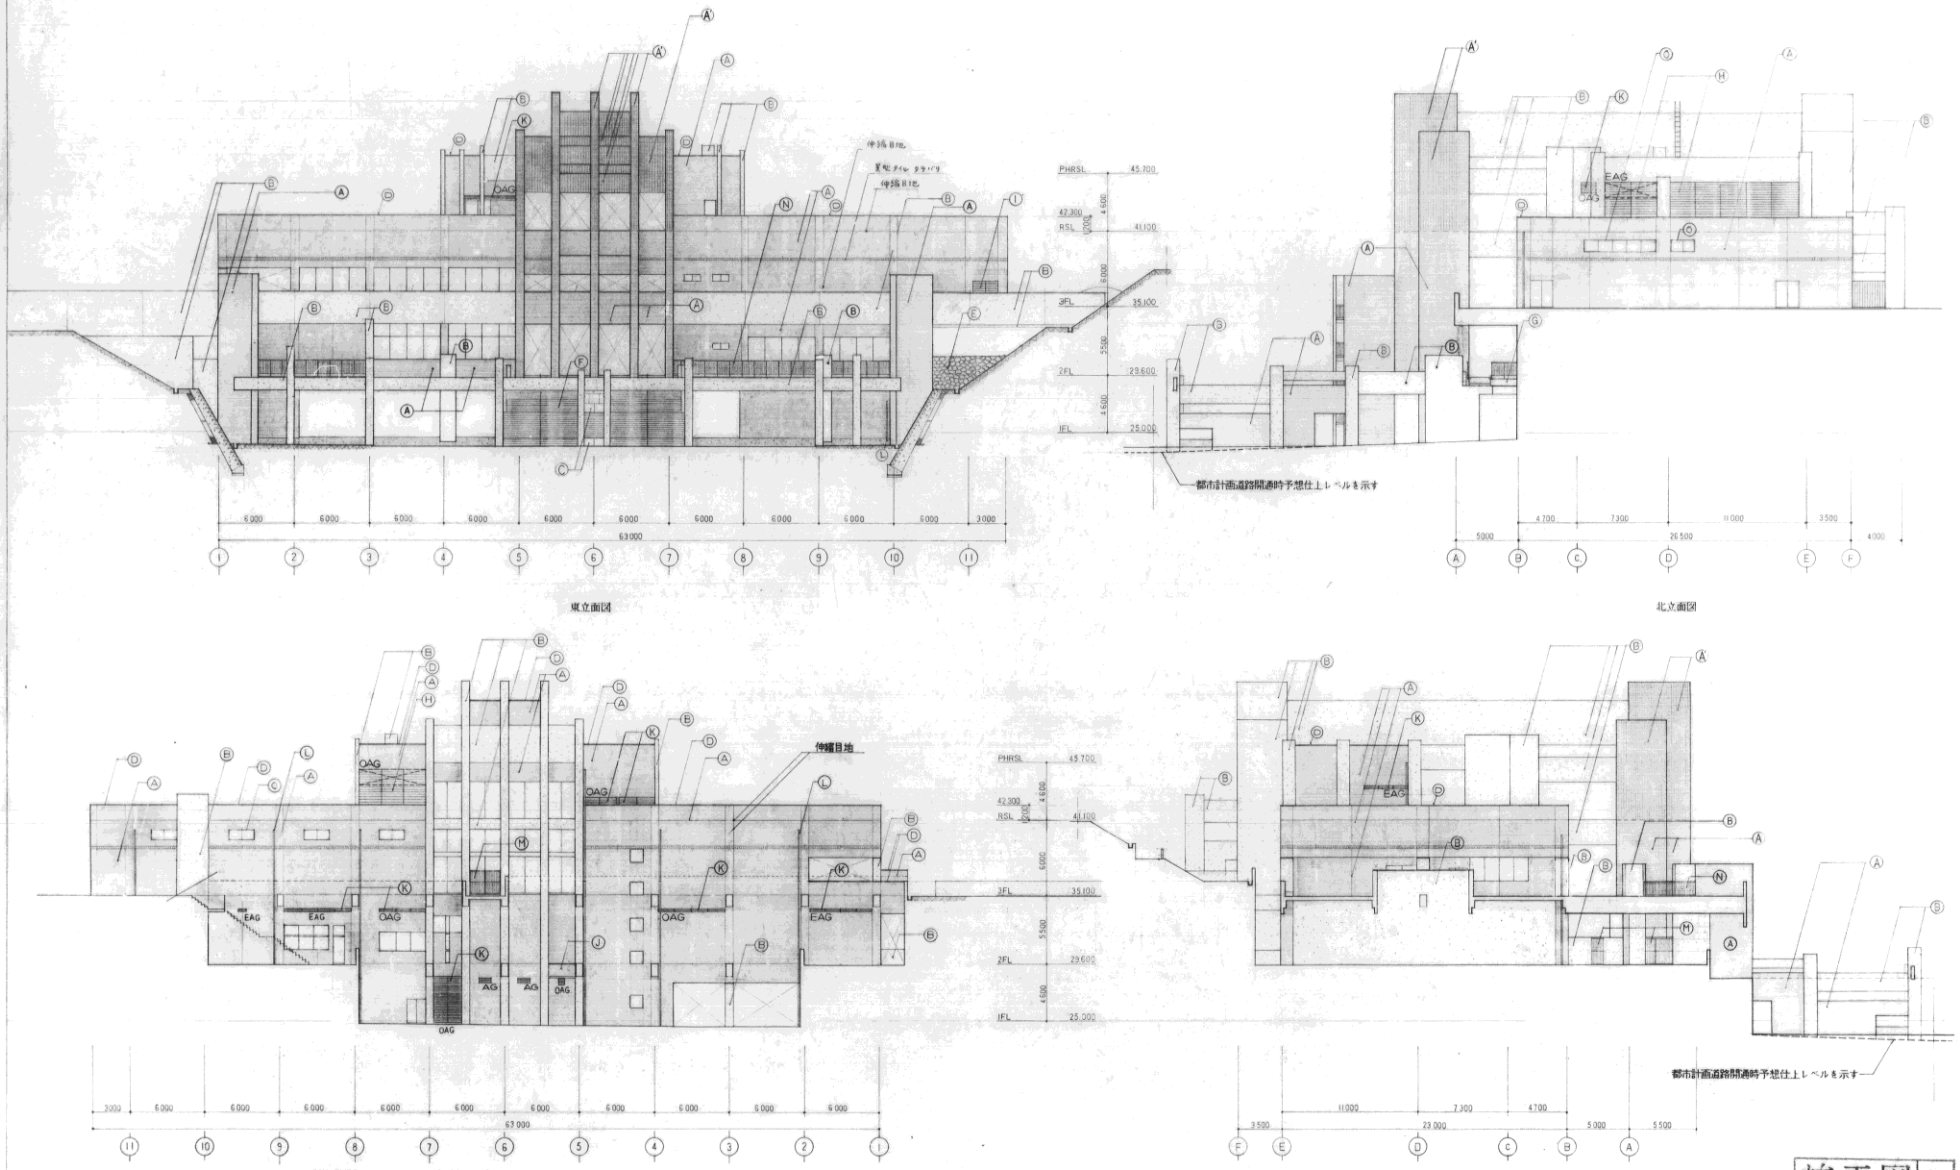

凡例リスト

A	石張り二丁掛タイル	I	ステンレス面格子 フッ素樹脂焼付塗装
B	コンクリート打放シ クリアラッカー	J	ステンレス板 フッ素樹脂塗装
C	花崗石	K	アルミ ガラス ジュラクロン複層
D	ポリウレタン塗装 ステンレス フッ素樹脂焼付塗装	L	鋳鉄 ロダス塗 フッ素樹脂焼付塗装
E	間仕切補強RC鋼壁	M	鋼製格子扉 フッ素樹脂焼付塗装
F	150角石張床タイル	N	手スリ ステンレスパイプ 丸棒 鋼製 フッ素樹脂塗装
G	鉄骨ブリッジ 錆処理+ルフッ素樹脂塗装	O	アルミ庇
H	アルミシャッター ロダス焼付塗装	A'	石張り二丁掛タイル 部分張り 目地

竣工図

通記4

工事名	（仮称）吹田市立博物館建設工事（建築工事）		
図面名	立面図	縮尺	1/200
設計	株式会社 澤井建築事務所	図面番号	A-23 / 107
	平成 年 月 日		