



残置構造物等詳細図

旧市営佐竹台住宅跡地


① コンクリート擁壁

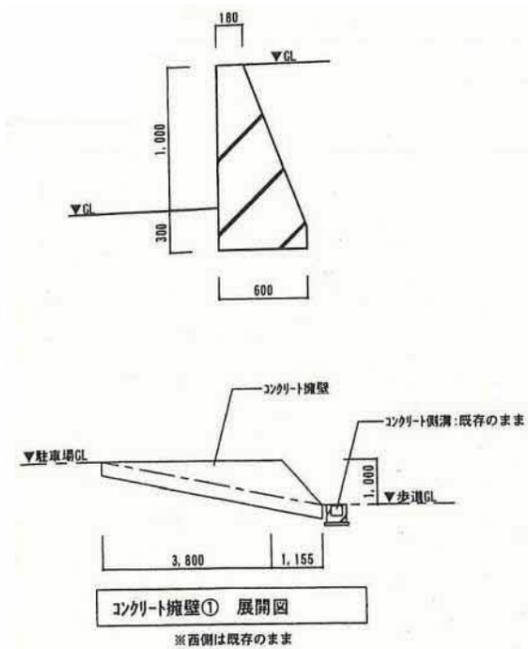


② メッシュフェンス・コンクリート擁壁

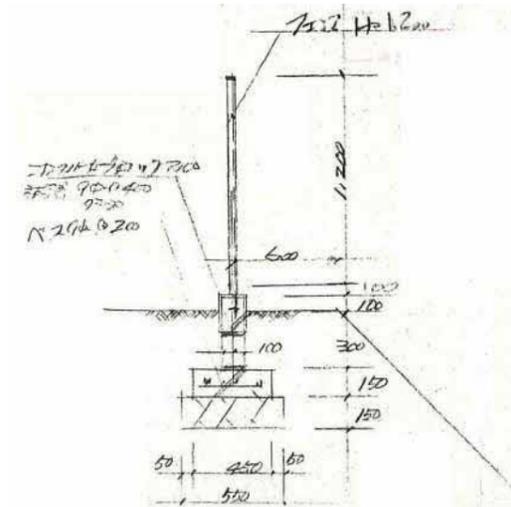

③ コンクリート擁壁 (親杭横矢板山留め)

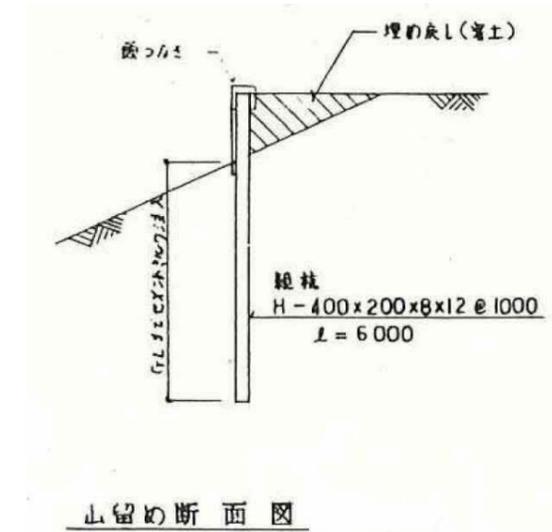

④ コンクリート擁壁

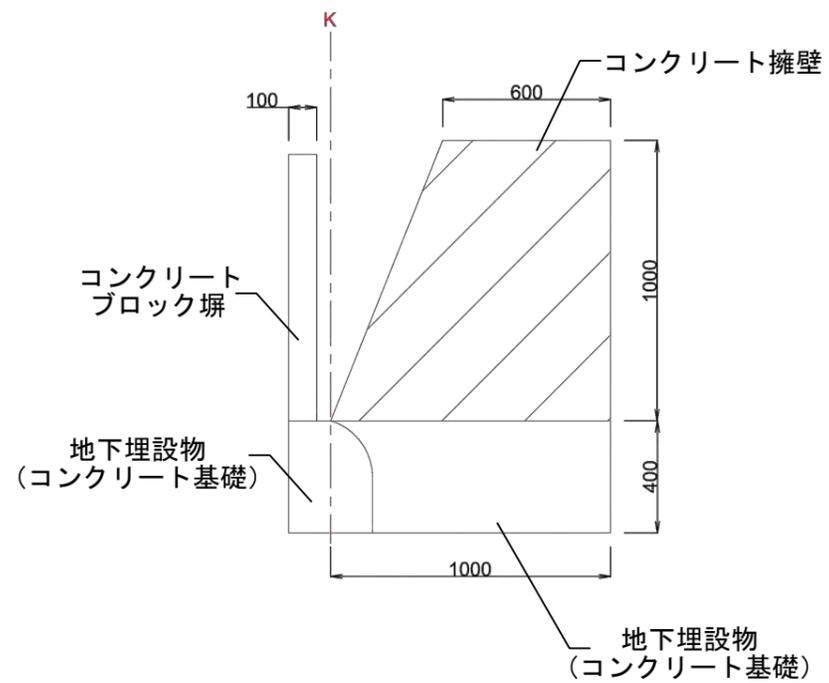

現場写真



⑤ コンクリート擁壁

