


越境物等位置図

添付4(1頁目)修正版図面



記号	名称
	コンクリート擁壁
	メッシュフェンス
	防草シート
	U字溝
	会所柵
	電柱
	電柱支線

※平場：防草シートt=0.64張りの上
再生クラッシュランt=100敷き
※防草シート：トラロープとロープ止め用丸型金物で固定

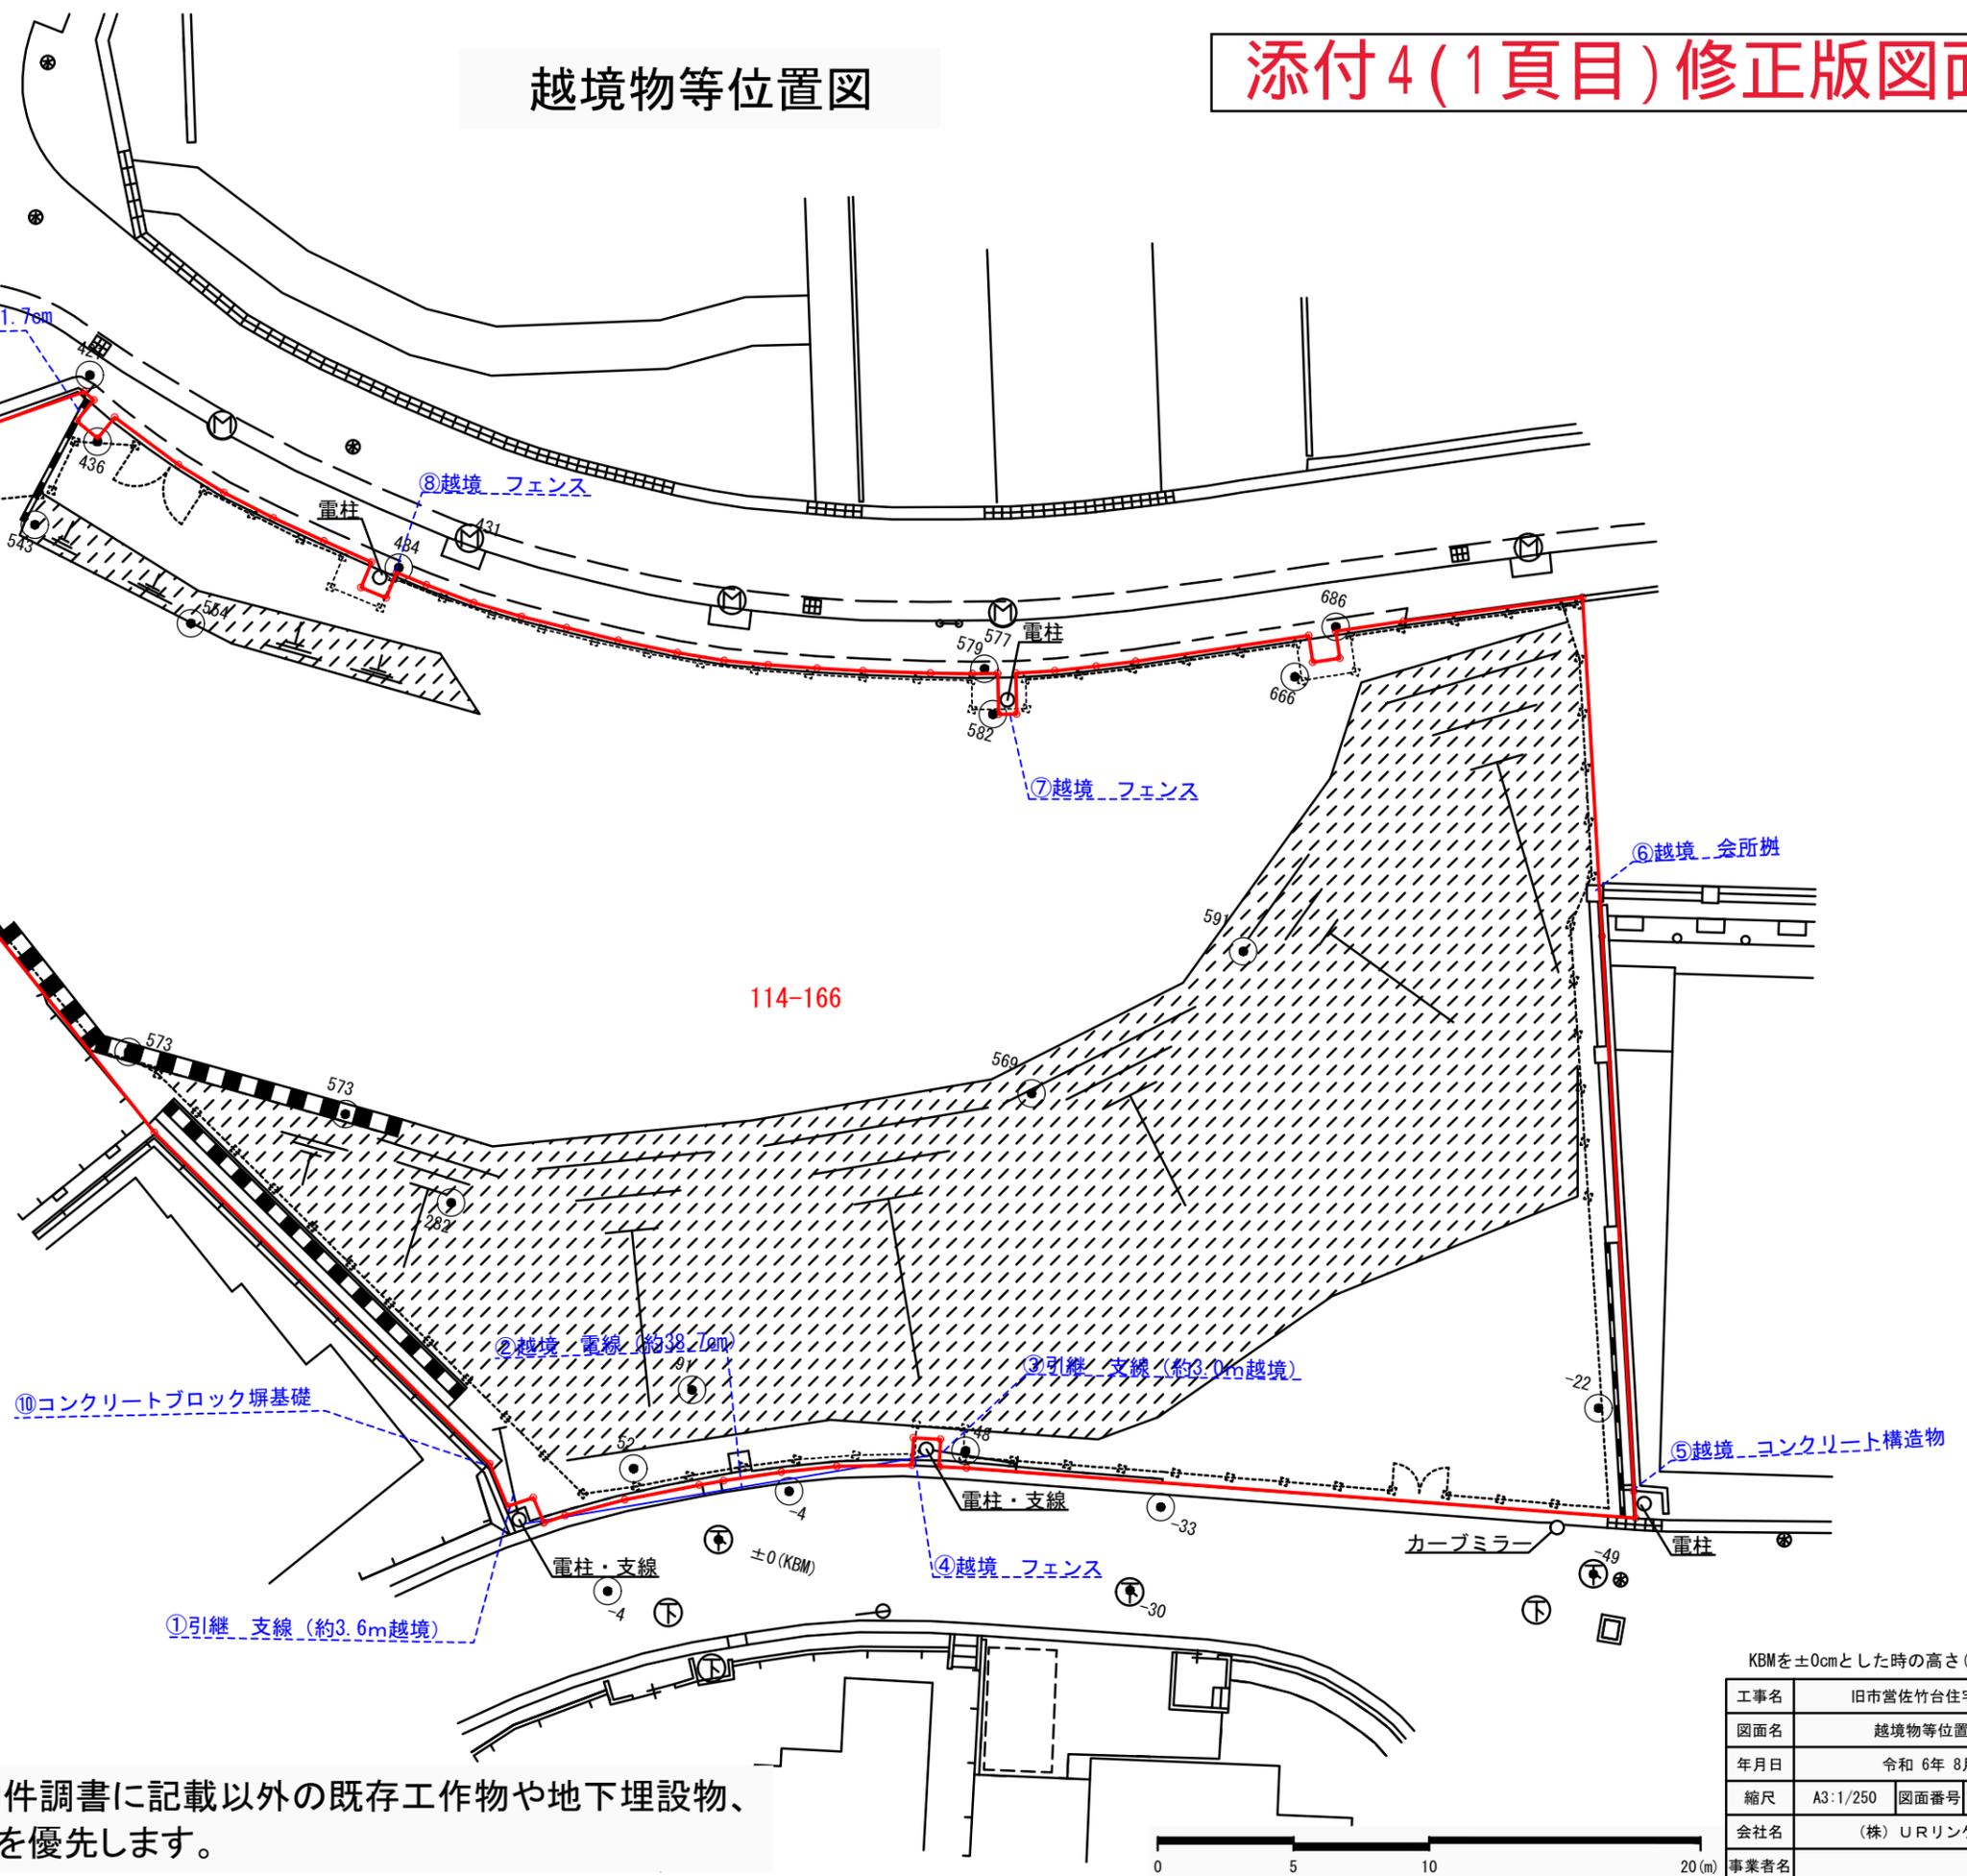

※図面が現状と相違している場合及び物件調書に記載以外の既存工作物や地下埋設物、
その他存置物があった場合でも、現状を優先します。

KBMを±0cmとした時の高さ(cm)を示す。

工事名	旧市営佐竹台住宅跡地
図面名	越境物等位置図
年月日	令和6年8月
縮尺	A3:1/250 図面番号 /
会社名	(株)URリンクージ
事業者名	