


図面資料等

物件番号②

登記年月日：平成23年12月20日

表示年月日：2024/01/11

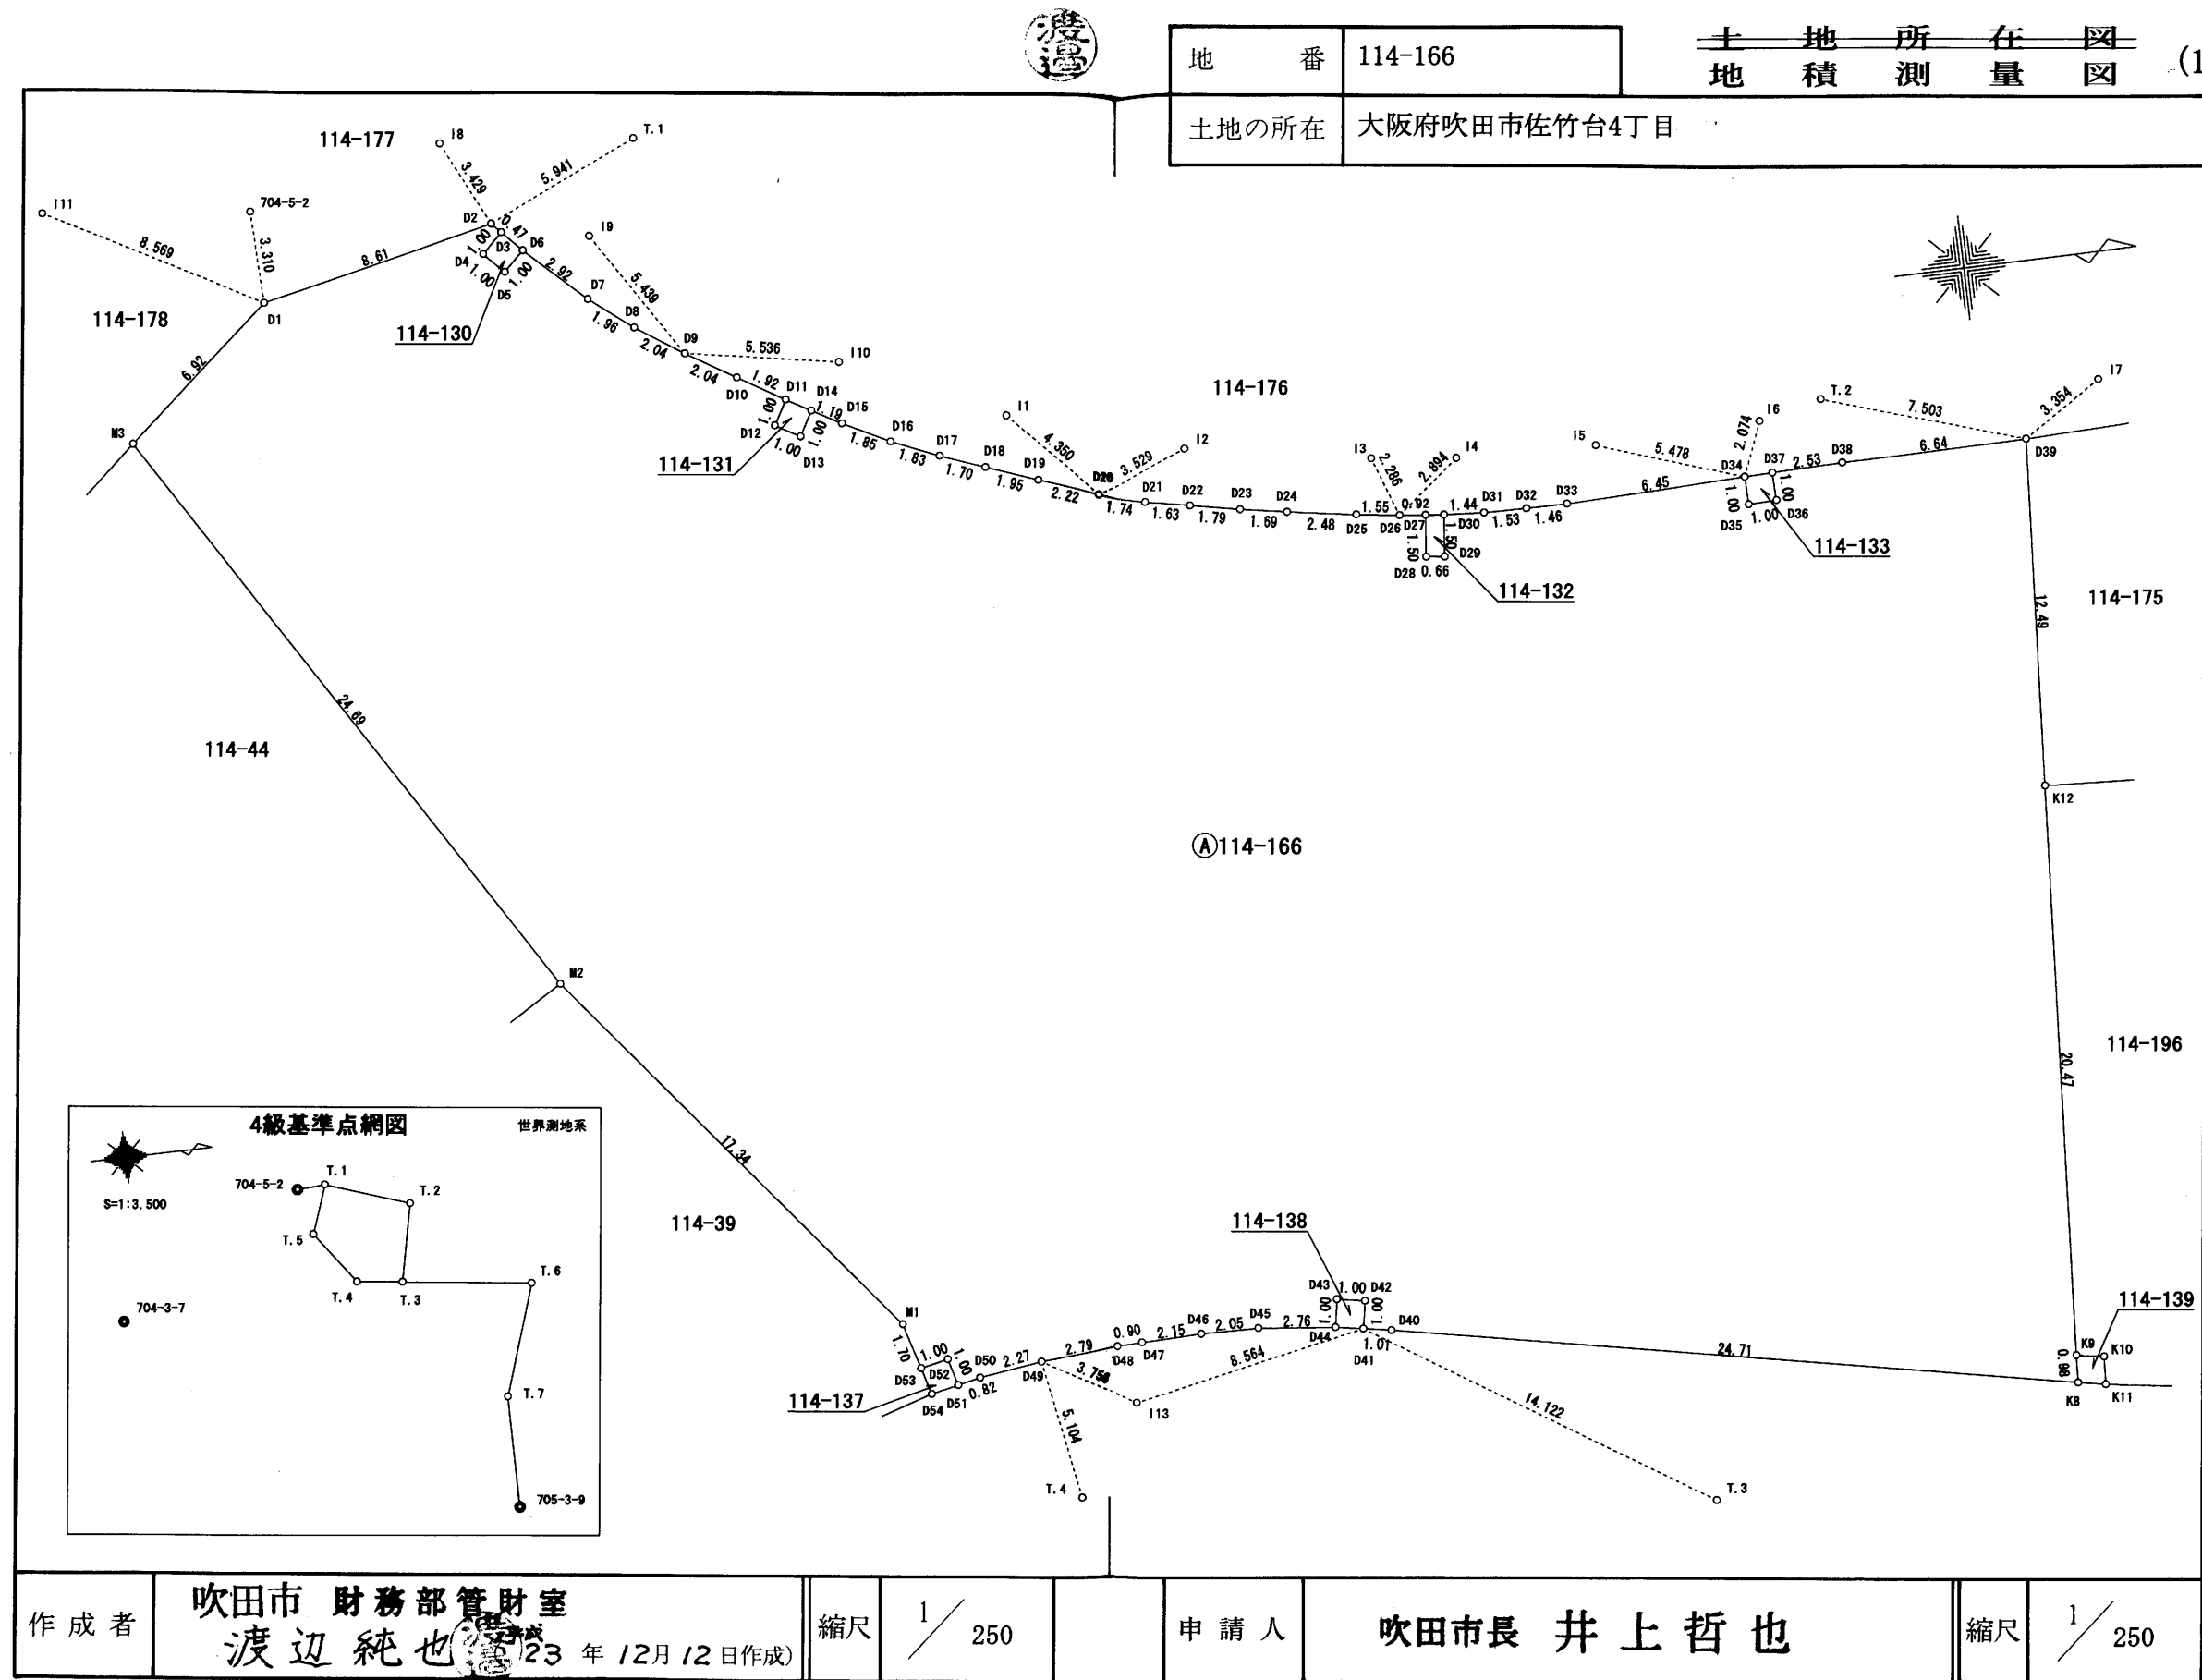



地番	114-166	土地所在図	(2/2)
土地の所在	大阪府吹田市佐竹台4丁目		

地番 ① 114-166					
No.	標識	Xn	Yn	辺長	点間No
M1	P	-134291.735	-44248.418	17.34	M2
M2	P	-134302.504	-44262.018	24.69	M3
M3	P	-134315.425	-44283.066	6.92	D1
D1	P	-134310.165	-44287.570	8.61	D2
D2	P	-134301.753	-44289.408	0.47	D3
D3	P	-134301.434	-44289.058	1.00	D4
D4	P	-134302.163	-44288.365	1.00	D5
D5	P	-134301.474	-44287.638	1.00	D6
D6	P	-134300.744	-44288.327	2.92	D7
D7	P	-134298.629	-44286.311	1.96	D8
D8	P	-134297.092	-44285.091	2.04	D9
D9	ペ	-134295.398	-44283.947	2.04	D10
D10	ペ	-134293.654	-44282.872	1.92	D11
D11	ペ	-134292.005	-44281.888	1.00	D12
D12	P	-134292.501	-44281.010	1.00	D13
D13	C	-134291.627	-44280.516	1.00	D14
D14	ペ	-134291.134	-44281.389	1.19	D15
D15	ペ	-134290.096	-44280.804	1.85	D16
D16	ペ	-134288.446	-44279.949	1.83	D17
D17	ペ	-134286.761	-44279.224	1.70	D18
D18	ペ	-134285.171	-44278.612	1.95	D19
D19	ペ	-134283.336	-44277.925	2.22	D20
D20	ペ	-134281.228	-44277.198	1.74	D21
D21	ペ	-134279.549	-44276.709	1.63	D22
D22	ペ	-134277.957	-44276.356	1.79	D23
D23	ペ	-134276.193	-44276.006	1.69	D24
D24	ペ	-134274.523	-44275.711	2.48	D25
D25	ペ	-134272.066	-44275.318	1.55	D26
D26	ペ	-134270.527	-44275.105	0.92	D27
D27	ペ	-134269.602	-44275.009	1.50	D28
D28	C	-134269.757	-44273.512	0.66	D29
D29	P	-134269.094	-44273.443	1.50	D30
D30	P	-134268.939	-44274.940	1.44	D31
D31	P	-134267.499	-44274.850	1.53	D32
D32	P	-134265.969	-44274.831	1.46	D33
D33	P	-134264.505	-44274.829	6.45	D34
D34	ペ	-134258.056	-44275.002	1.00	D35
D35	C	-134258.030	-44273.999	1.00	D36
D36	C	-134257.026	-44274.026	1.00	D37
D37	ペ	-134257.052	-44275.028	2.53	D38
D38	ペ	-134254.518	-44275.095	6.64	D39
D39	P	-134247.878	-44275.169	12.49	K12
K12	C	-134248.687	-44262.698	20.47	K9
K9	P	-134250.012	-44242.264	0.98	K8
K8	P	-134250.065	-44241.279	24.71	D40

地番 ① 114-166					
No.	標識	Xn	Yn	辺長	点間No
D40	P	-134274.304	-44246.112	1.01	D41
D41	P	-134275.302	-44246.287	1.00	D42
D42	C	-134275.129	-44247.276	1.00	D43
D43	C	-134276.118	-44247.450	1.00	D44
D44	P	-134276.291	-44246.461	2.76	D45
D45	P	-134279.043	-44246.757	2.05	D46
D46	P	-134281.099	-44246.801	2.15	D47
D47	P	-134283.251	-44246.747	0.90	D48
D48	P	-134284.157	-44246.696	2.79	D49
D49	P	-134286.949	-44246.493	2.27	D50
D50	P	-134289.206	-44246.182	0.82	D51
D51	P	-134290.015	-44246.012	1.00	D52
D52	C	-134290.287	-44246.981	1.00	D53
D53	C	-134291.272	-44246.774	1.70	M1
				倍面積	-3708.795037
				面積	1854.3975185
				地積	1854.39 m ²

引照点座標リスト

測点名	X座標	Y座標
704-5-2	-134310.273	-44290.878
I1	-134284.212	-44280.364
I2	-134277.911	-44278.405
I3	-134271.297	-44277.258
I4	-134268.264	-44276.908
I5	-134263.233	-44276.792
I6	-134257.293	-44276.931
I7	-134245.049	-44276.971
I8	-134303.248	-44292.494
I9	-134298.311	-44288.540
I10	-134289.943	-44283.004
I11	-134317.687	-44291.673
I13	-134283.700	-44244.609
T.1	-134296.332	-44291.838
T.2	-134255.023	-44277.459
T.3	-134263.437	-44238.629
T.4	-134286.078	-44241.464

基準点座標リスト

測点	X座標	Y座標	標高
既知点			
704-3-7	-134404.613	-44235.257	42.130
705-3-9	-134218.266	-44118.800	47.526
704-5-2	-134310.273	-44290.878	44.262
新点			
T.1	-134296.332	-44291.838	43.910
T.2	-134255.023	-44277.459	46.560
T.5	-134304.961	-44267.757	45.447
T.4	-134286.078	-44241.464	39.764
T.3	-134263.437	-44238.629	39.490
T.6	-134199.076	-44230.374	46.946
T.7	-134217.659	-44174.933	47.697


凡例

P : プレート
C : コンクリート杭
ペ : ベンキ

測量年月日 平成22年11月19日
測地系・座標系 世界測地系第VI系

作成者	吹田市 財務部管財室 渡辺 純也 (23年12月12日作成)	縮尺	1/250	申請人	吹田市長 井上 哲也	縮尺	1/250
-----	-----------------------------------	----	-------	-----	------------	----	-------

現況平面図

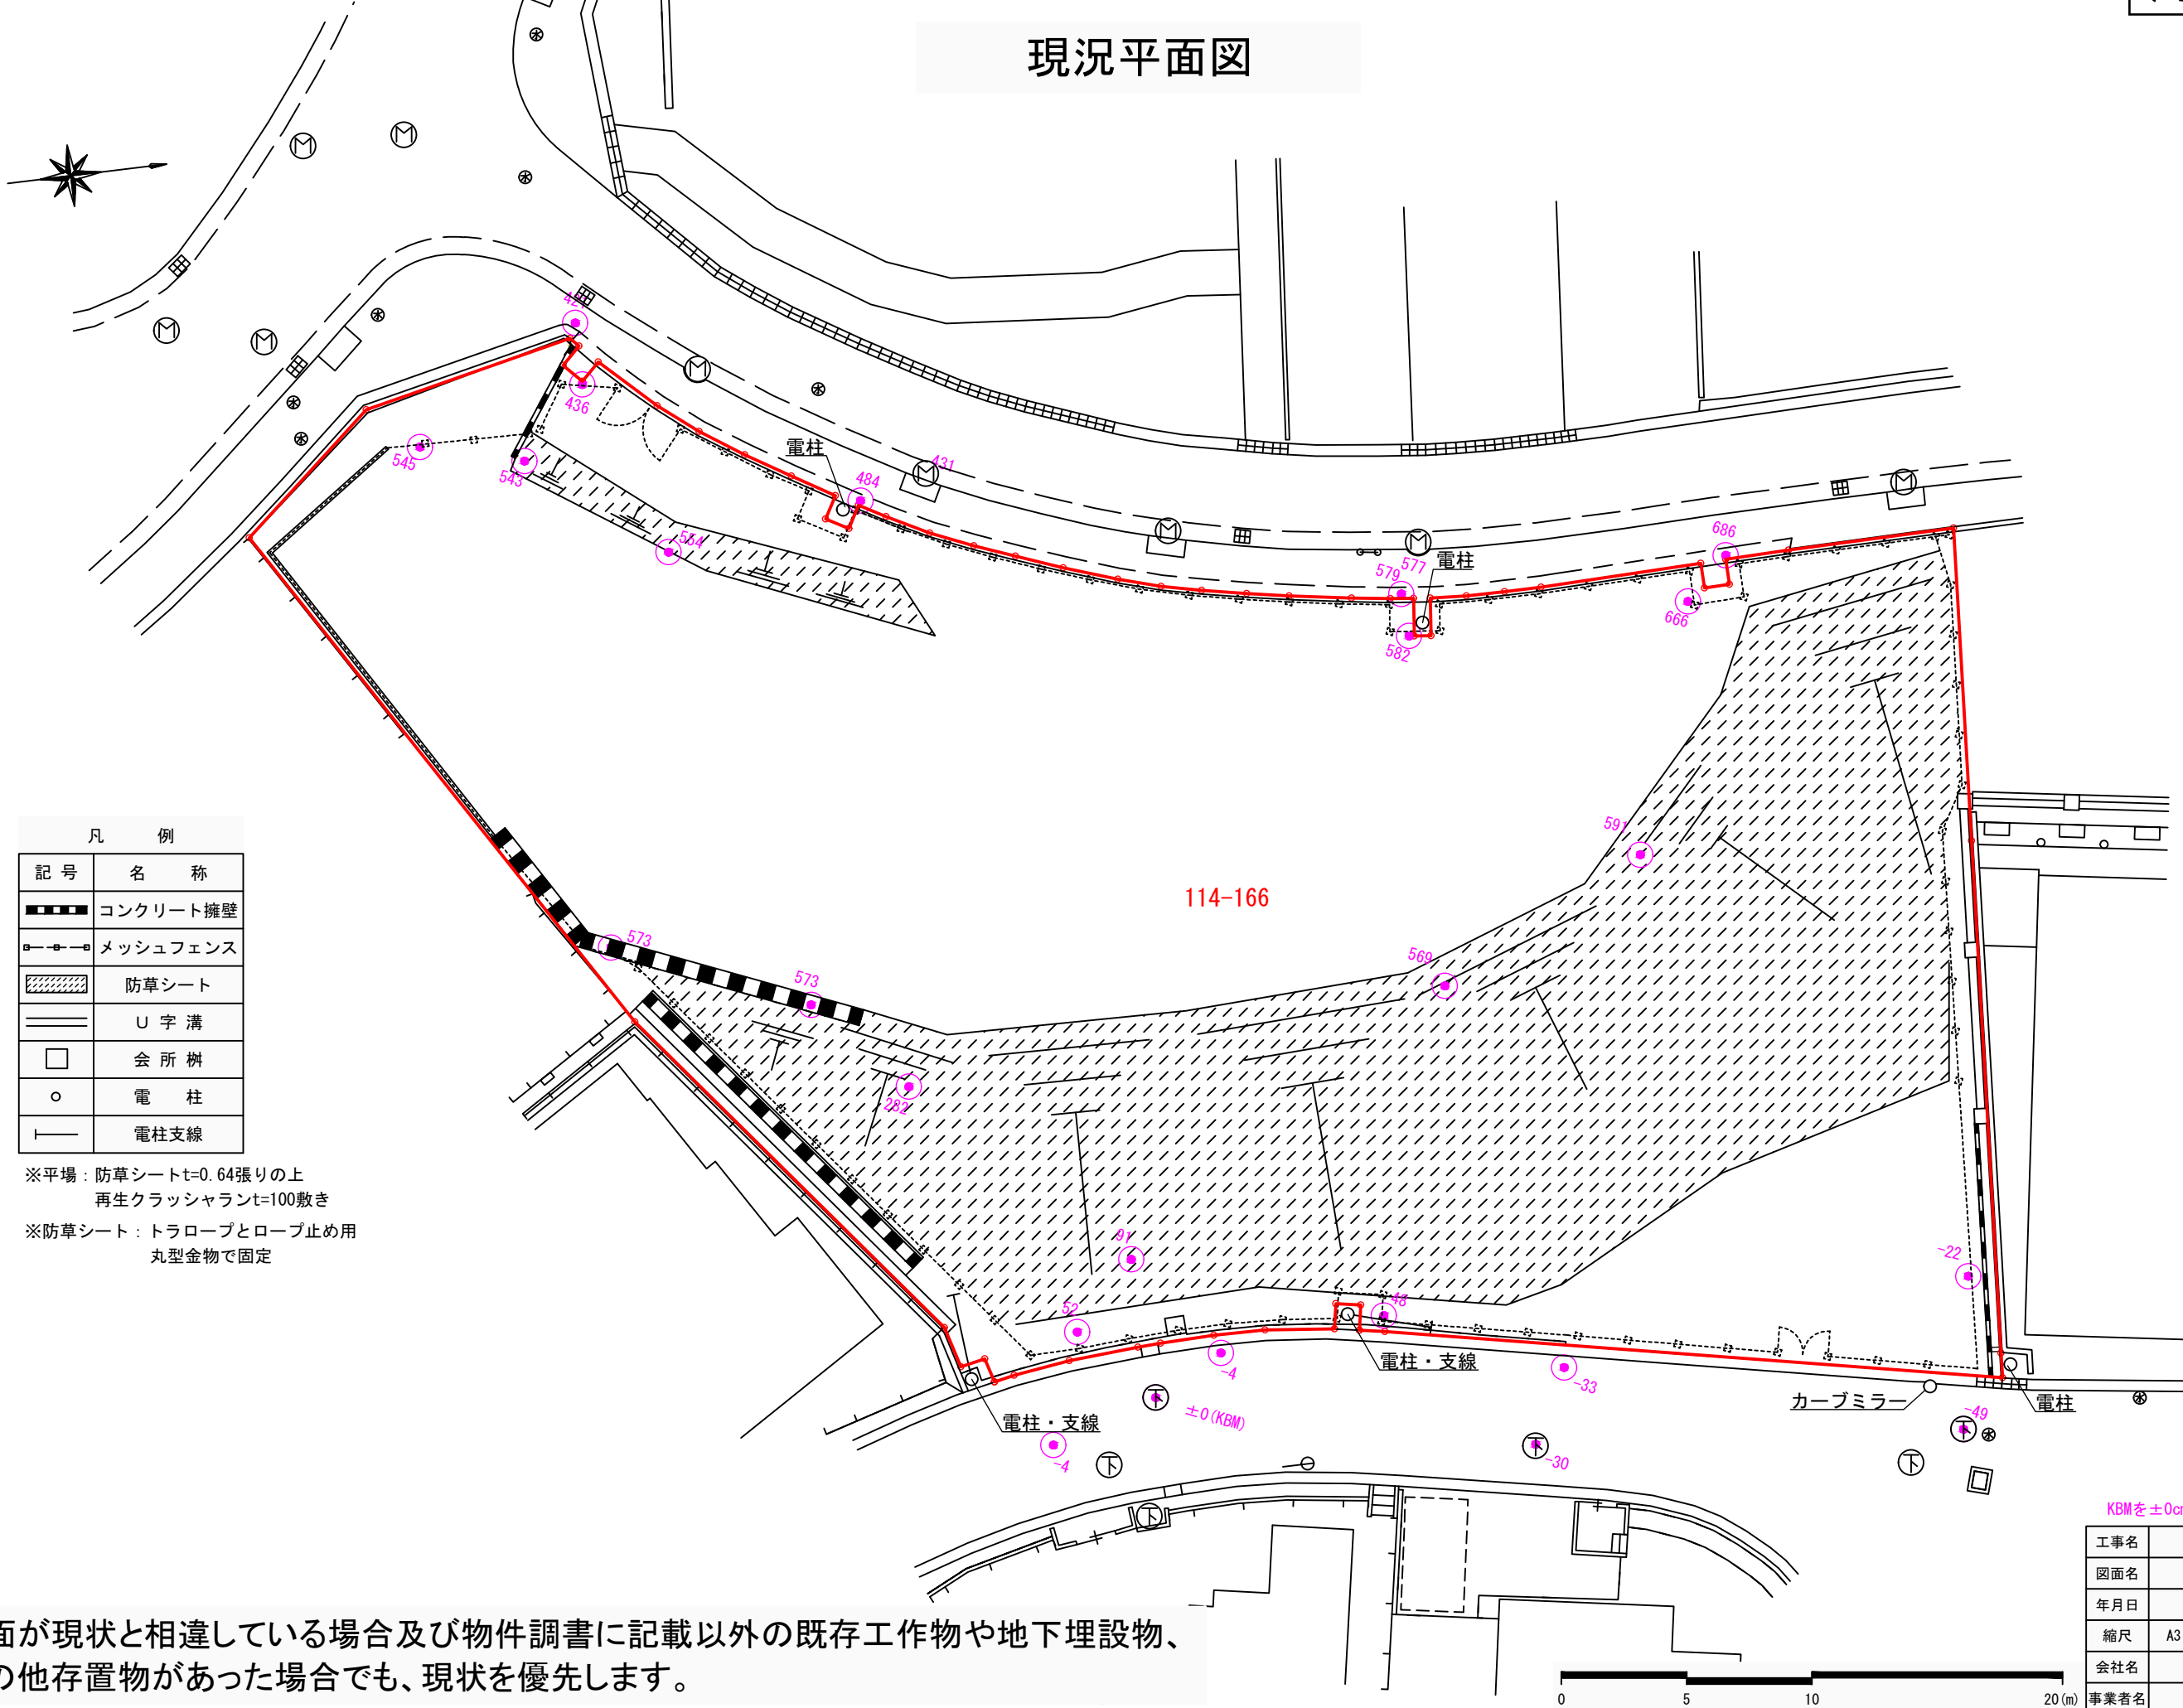

※図面が現状と相違している場合及び物件調書に記載以外の既存工作物や地下埋設物、
その他存置物があった場合でも、現状を優先します。


KBMを±0cmとした時の高さ (cm) を示す。

工事名	旧市営佐竹台住宅跡地		
図面名	現況平面図		
年月日	令和 6年 8月		
縮尺	A3:1/250	図面番号	／
会社名	(株) URリンケージ		
事業者名			


残置構造物等詳細図

旧市営佐竹台住宅跡地

① コンクリート擁壁

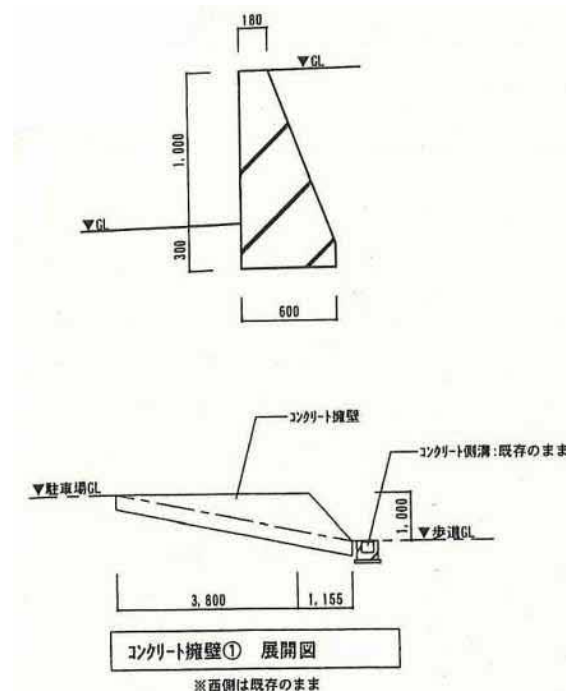

② メッシュフェンス・コンクリート擁壁

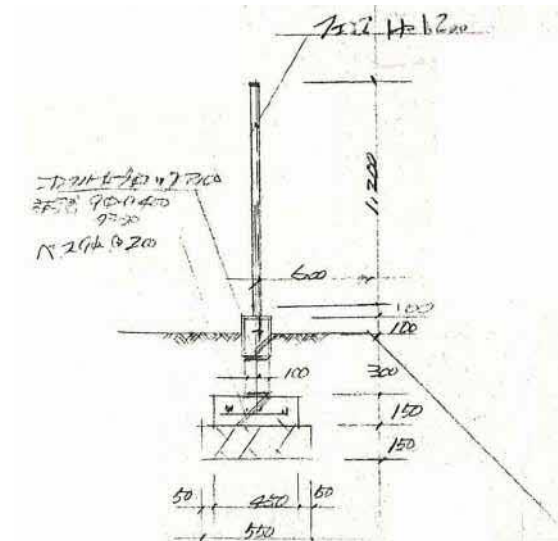

③ コンクリート擁壁（親杭横矢板山留め）


山留め断面図

④ コンクリート擁壁

⑤ コンクリート擁壁

2024. 7. 16

越境物等位置図

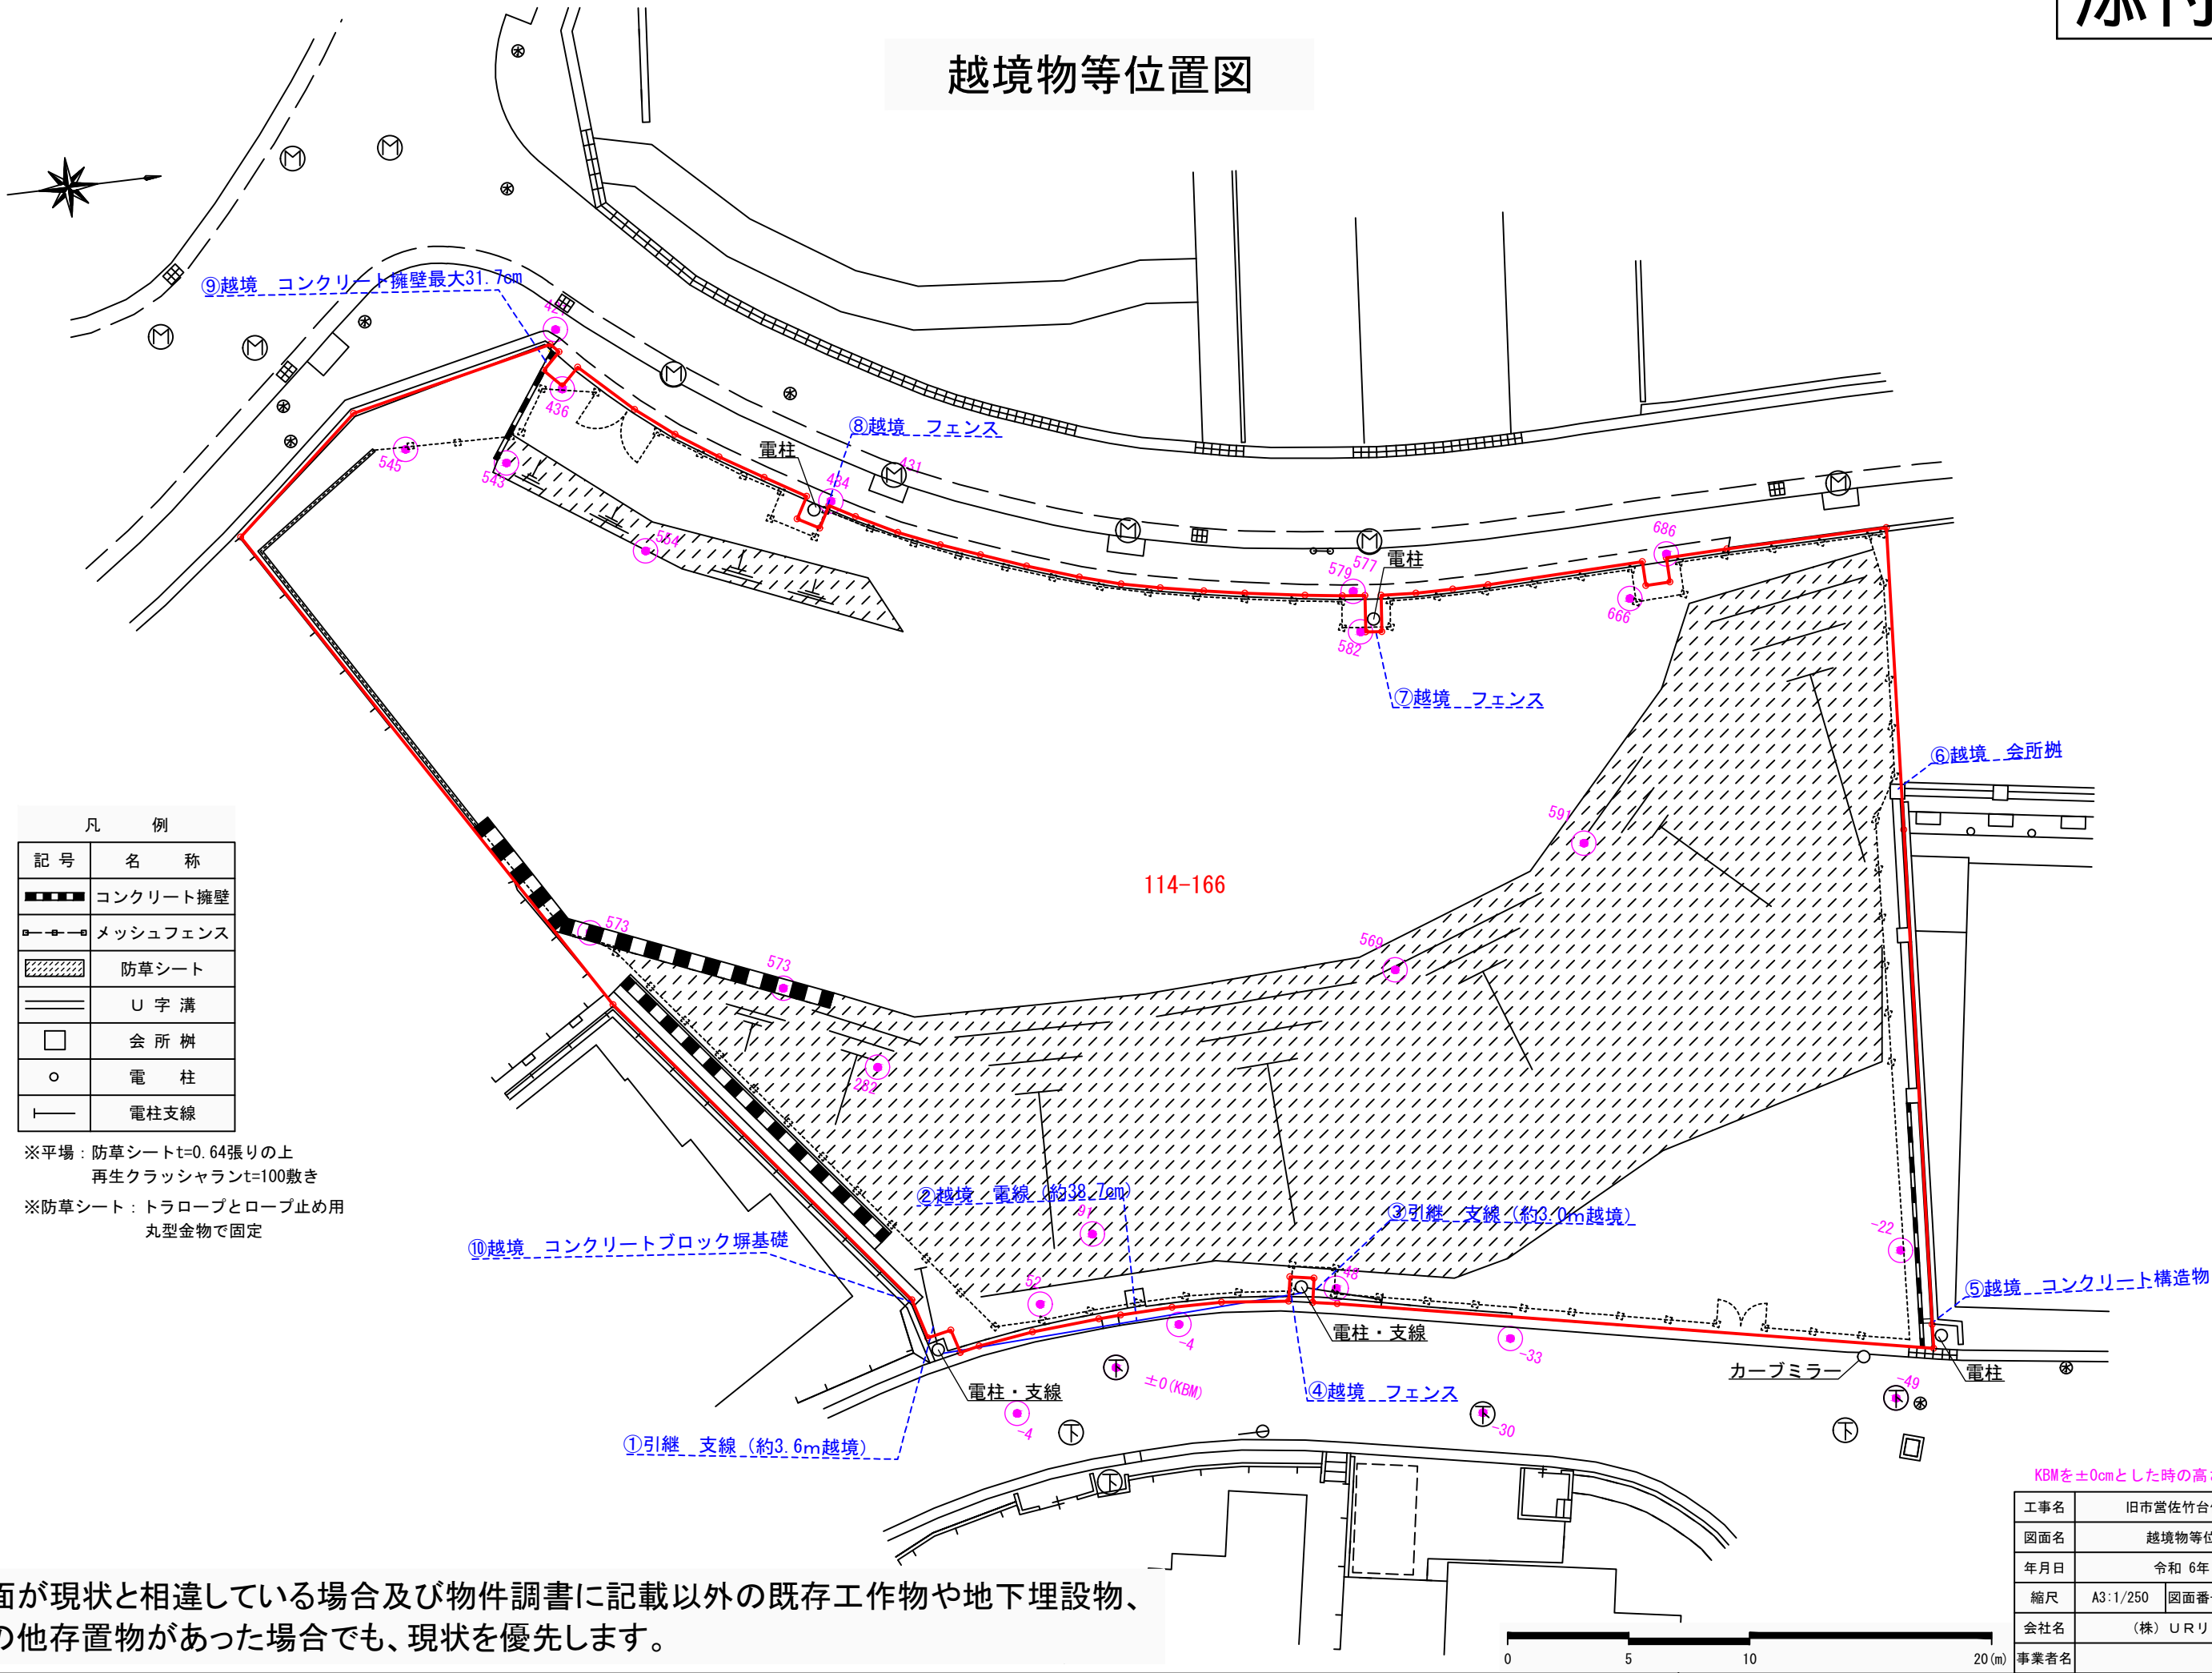

※図面が現状と相違している場合及び物件調書に記載以外の既存工作物や地下埋設物、
その他存置物があった場合でも、現状を優先します。

KBMを±0cmとした時の高さ (cm) を示す。

工事名	旧市営佐竹台住宅跡地		
図面名	越境物等位置図		
年月日	令和 6年 8月		
縮尺	A3:1/250	図面番号	／
会社名	(株)URリネージュ		
事業者名			

越境物 現場写真（旧市営佐竹台住宅跡地）

No. 1

No.1



備 考

電線、支線（越境）
（図面①、②、③）

(図面①、②、③)

No.4




備 考

会所柵（越境）
（図面⑥）

(図面⑥)

No.2

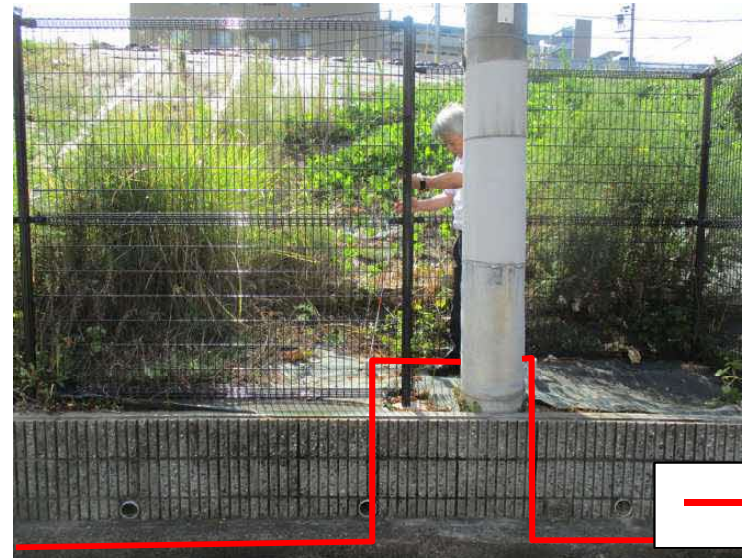

備 考

フェンス（越境）・電柱
(図面④)

(図面④)

No.5




備 考

フェンス（越境）
（図面⑦）

(図面⑦)

No.3

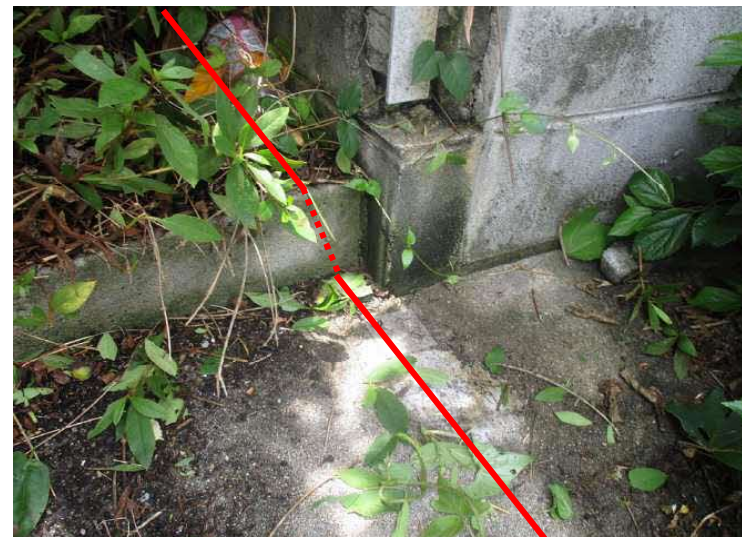

備考

コンクリート構造物（越境）
（図面⑤）

(図面⑤)

No.6



備考

フェンス（越境）
（図面⑧）

(圖面⑧)

越境物 現場写真（旧市営佐竹台住宅跡地）

No.2

No.7



筆界

備考

擁壁（越境）
（図面⑨）

(図面⑨)

No.10

備 考

No.8



備考

コンクリートブロック塀基礎

(図面⑩)

No.11

備 考

No.9

備考

No.12

備考

地下埋設物状況図

