


# 1. 千一公民館 1F

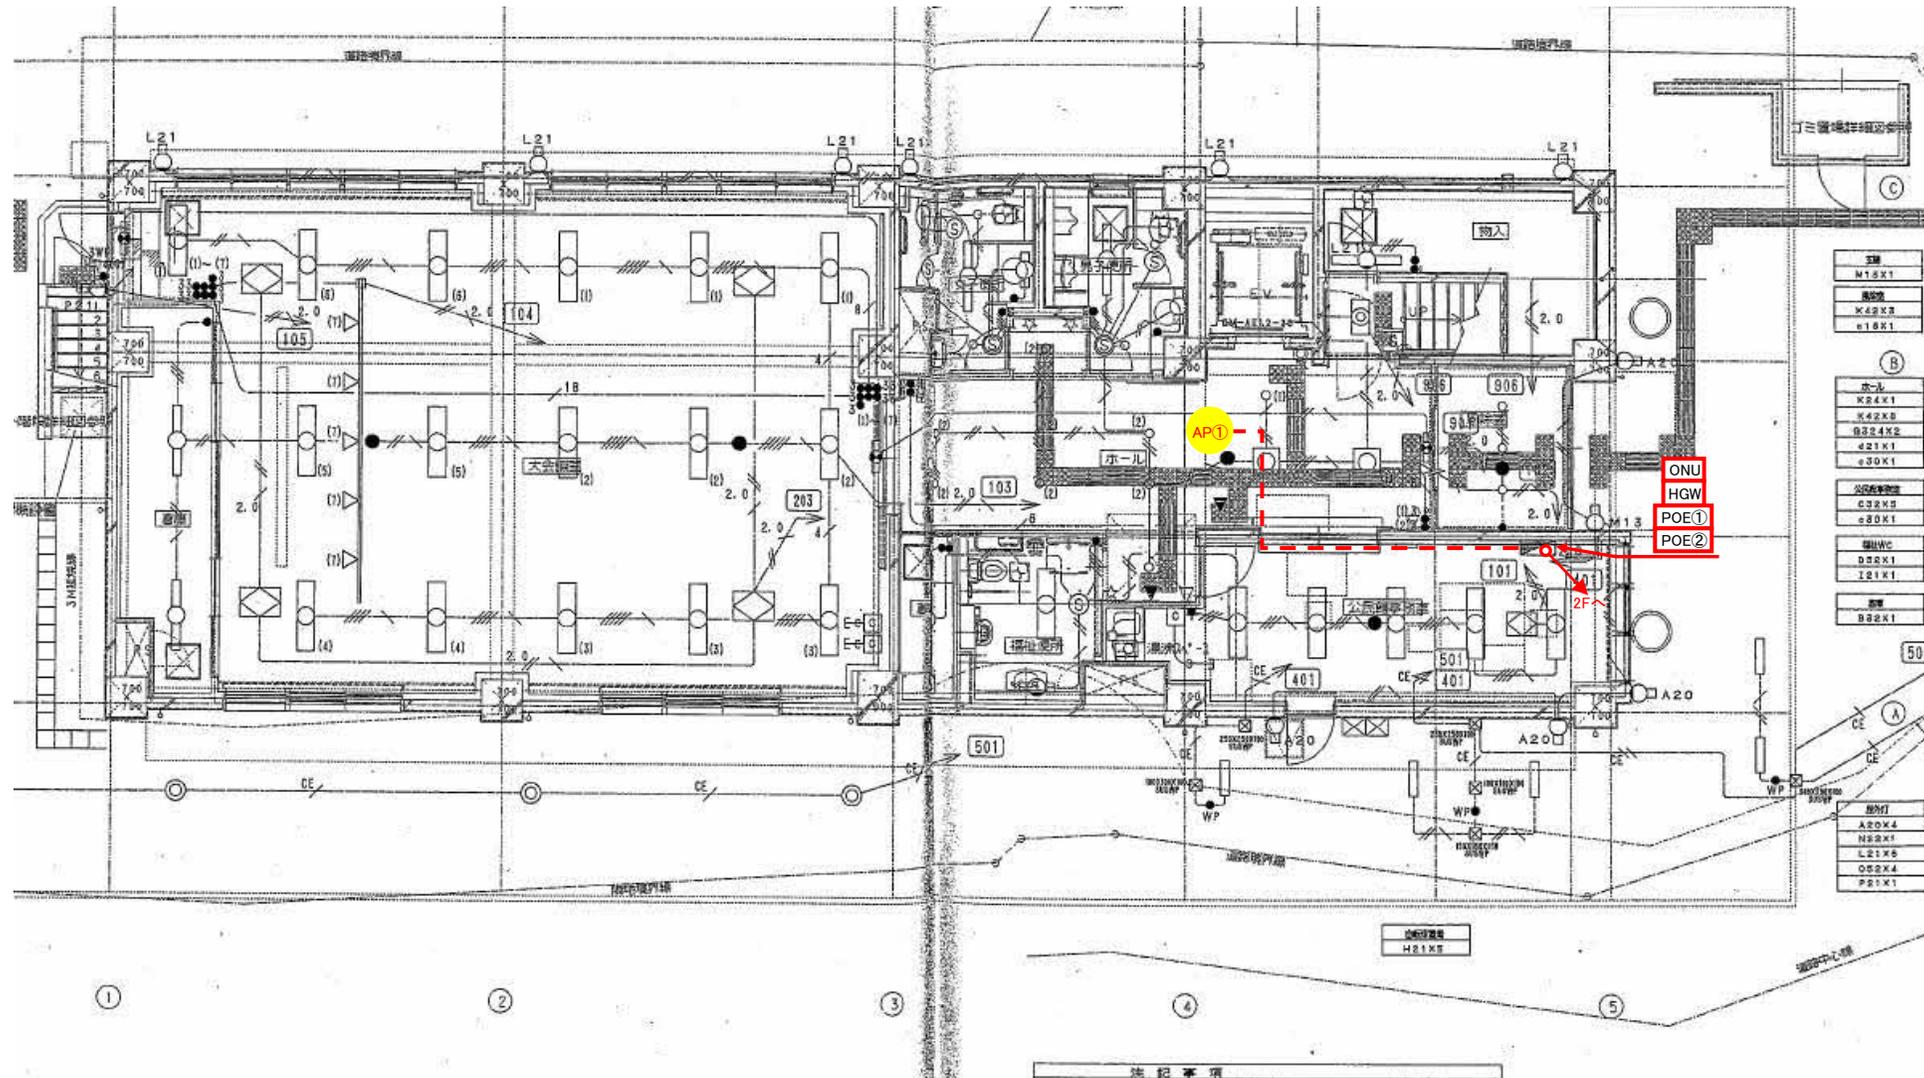

照明
M15X1
照明
K42X3
e18X1


天井
K24X1
K42X3
B24X3
e21X1
e30X1
公共照明
C32X3
e80X1
照明
D52X1
I21X1
照明
B82X1

照明
A20X4
N82X1
L21X3
O52X4
P21X1


設備表  
H21X5

法記事項


# 1. 千一公民館 2F

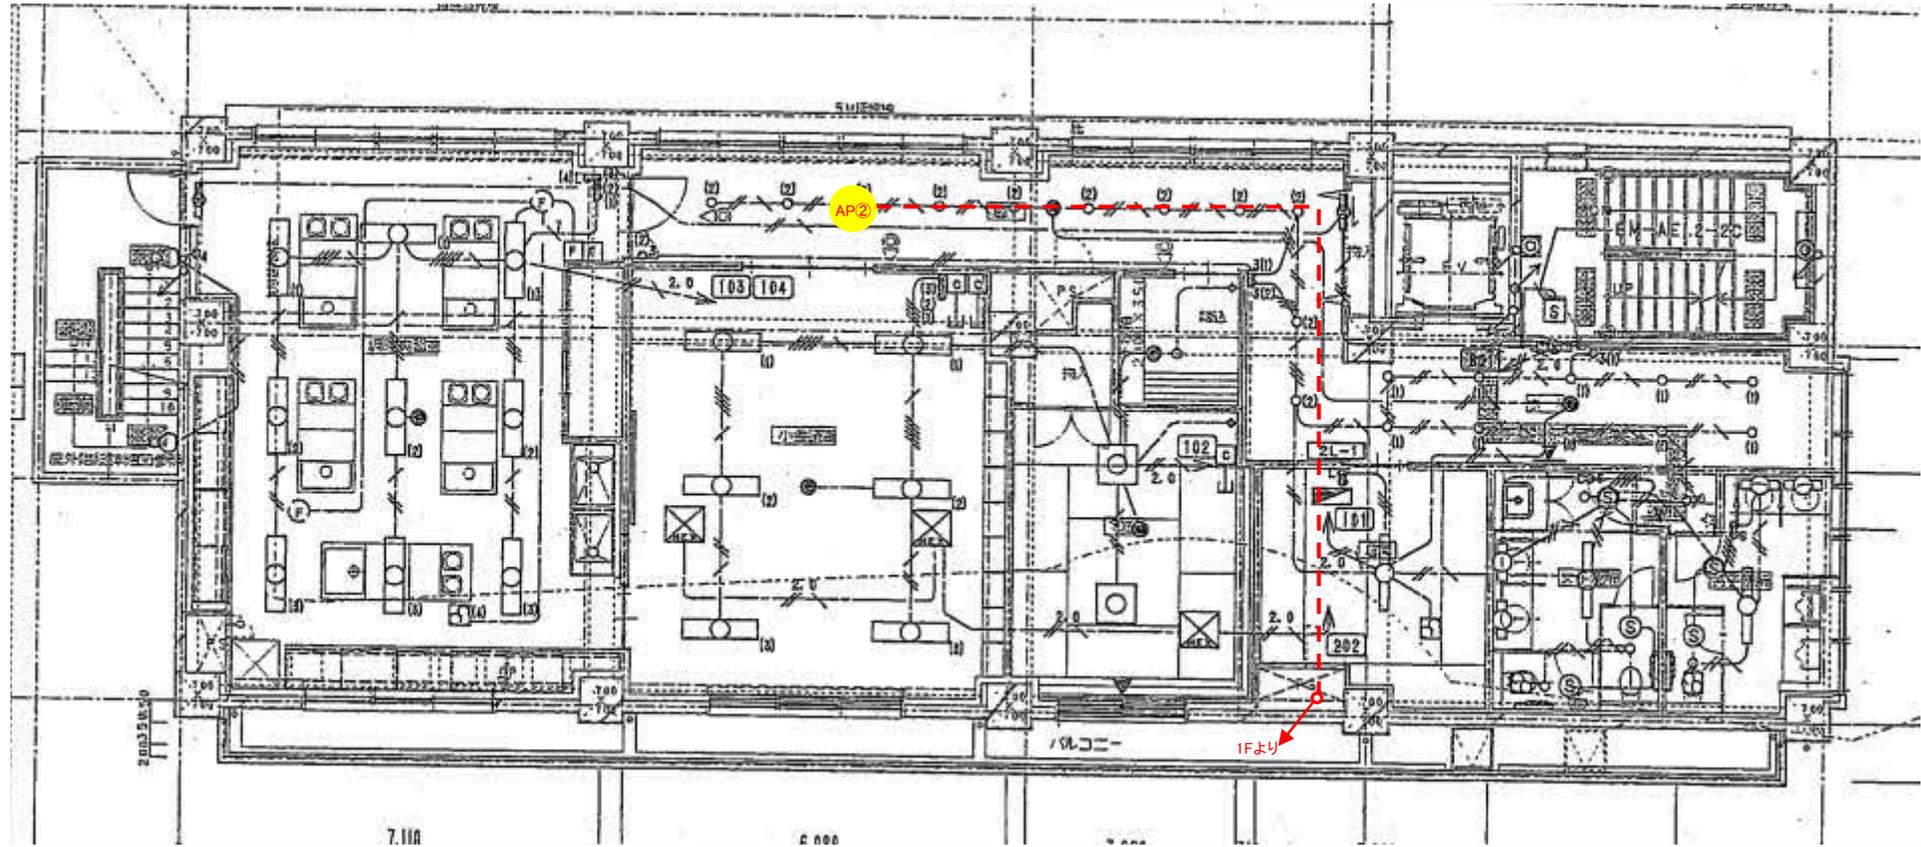

## 2. 吹田南公民館 1F

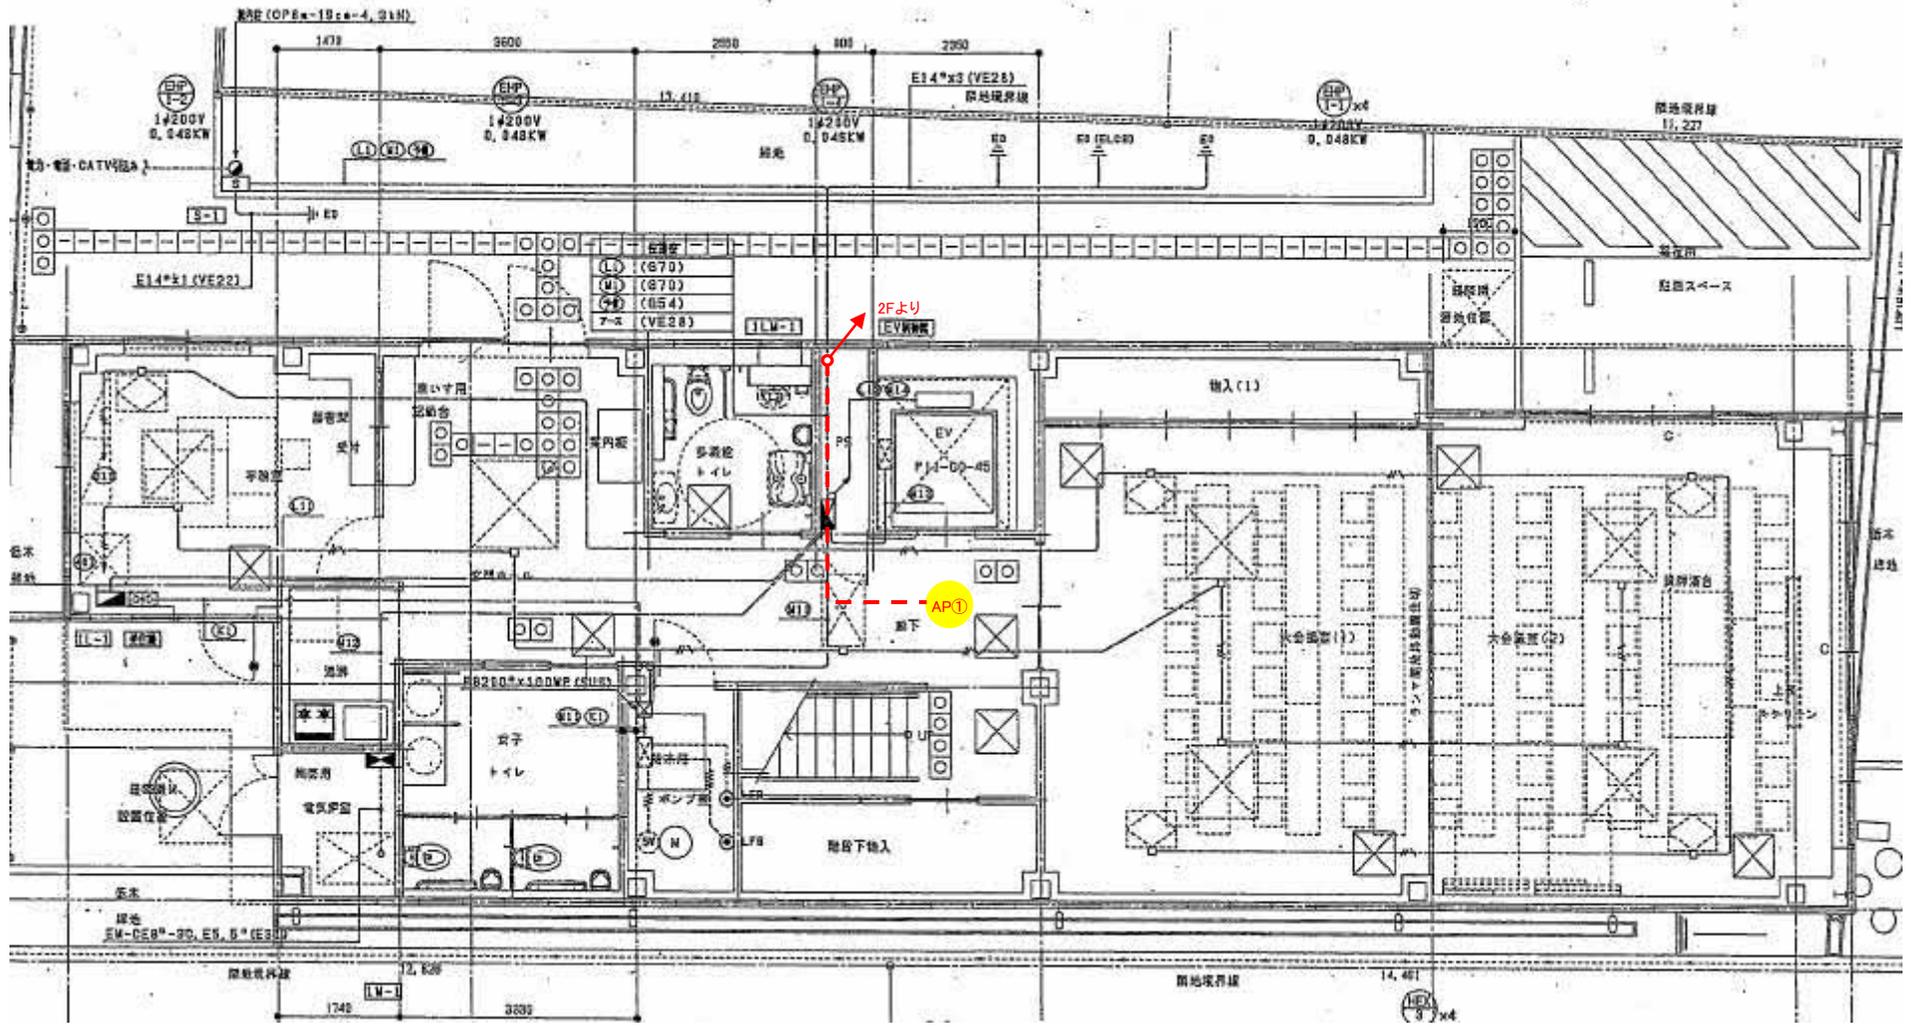

## 2. 吹田南公民館 2F

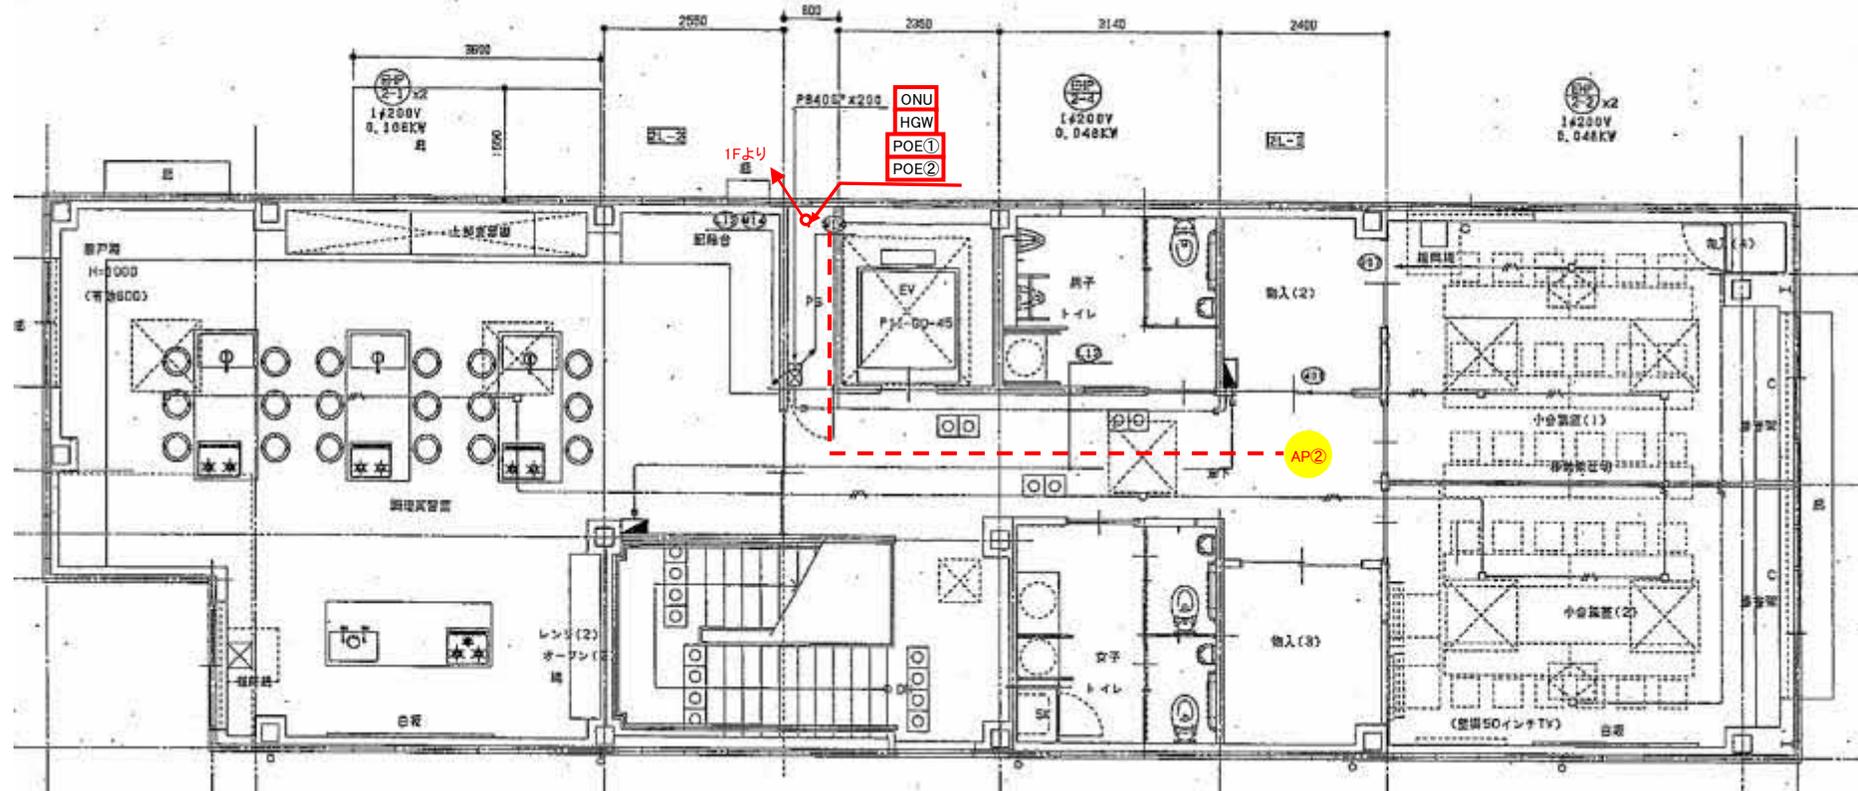









# 4. 江坂大池地公民館 2F

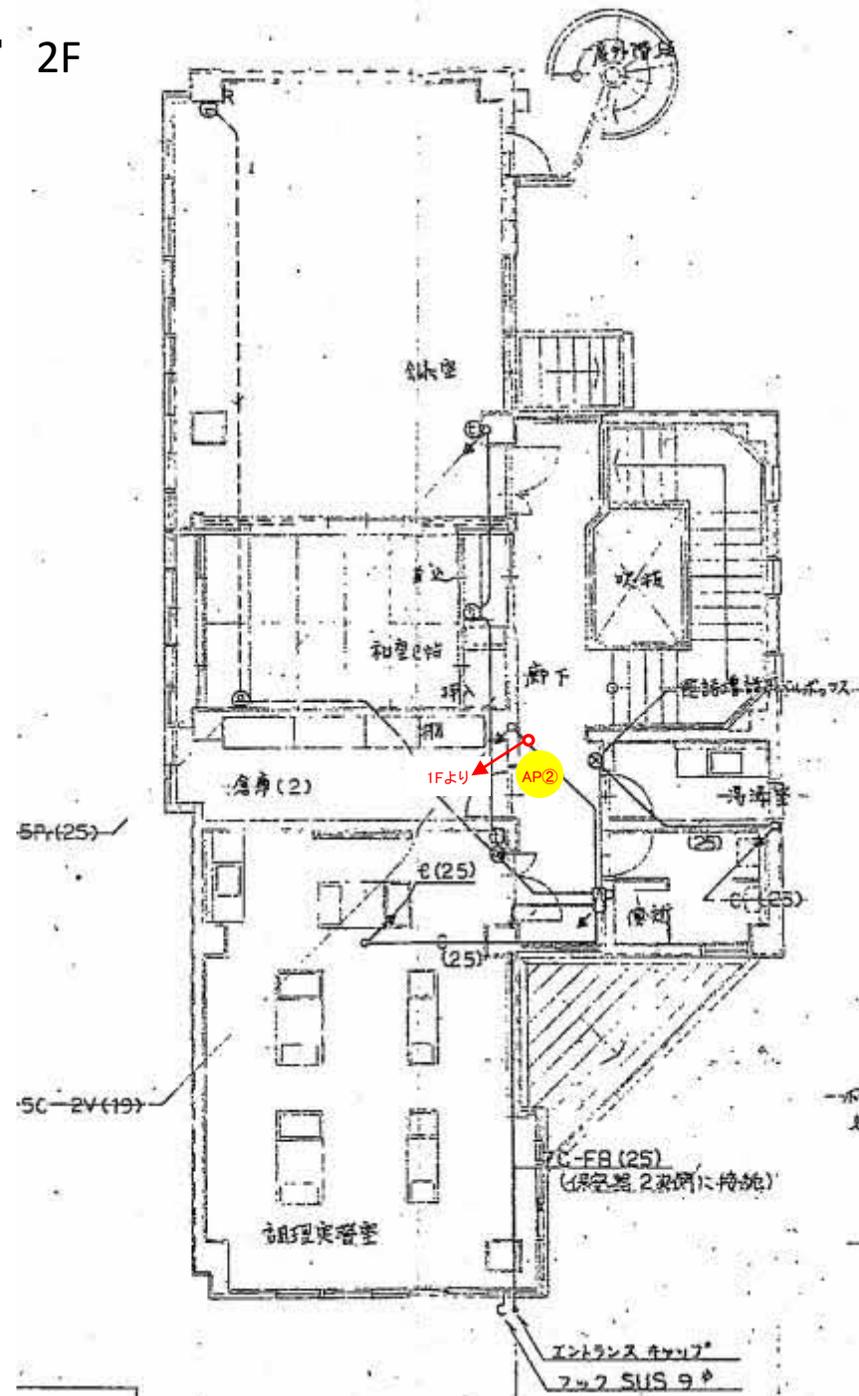


5. 佐井寺公民館 1F

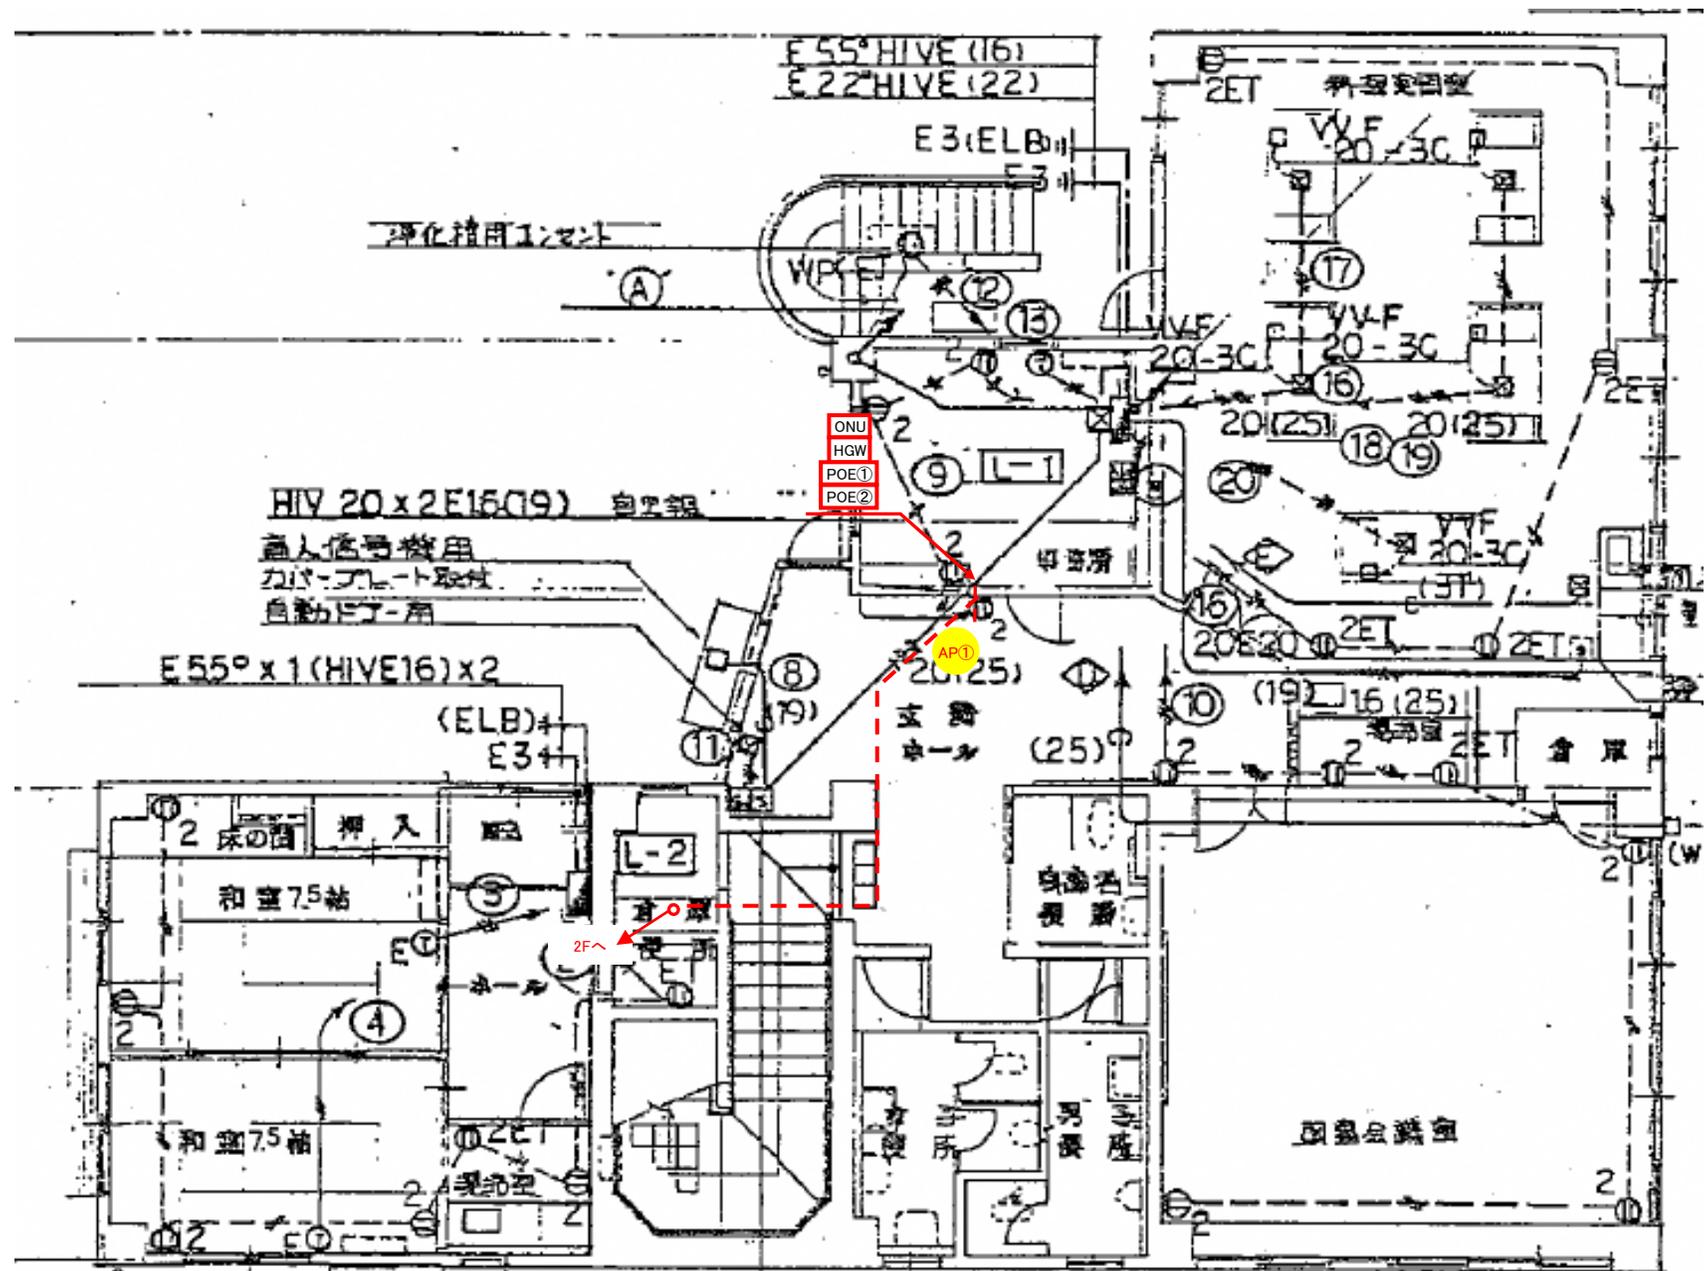





6. 山五公民館 1F

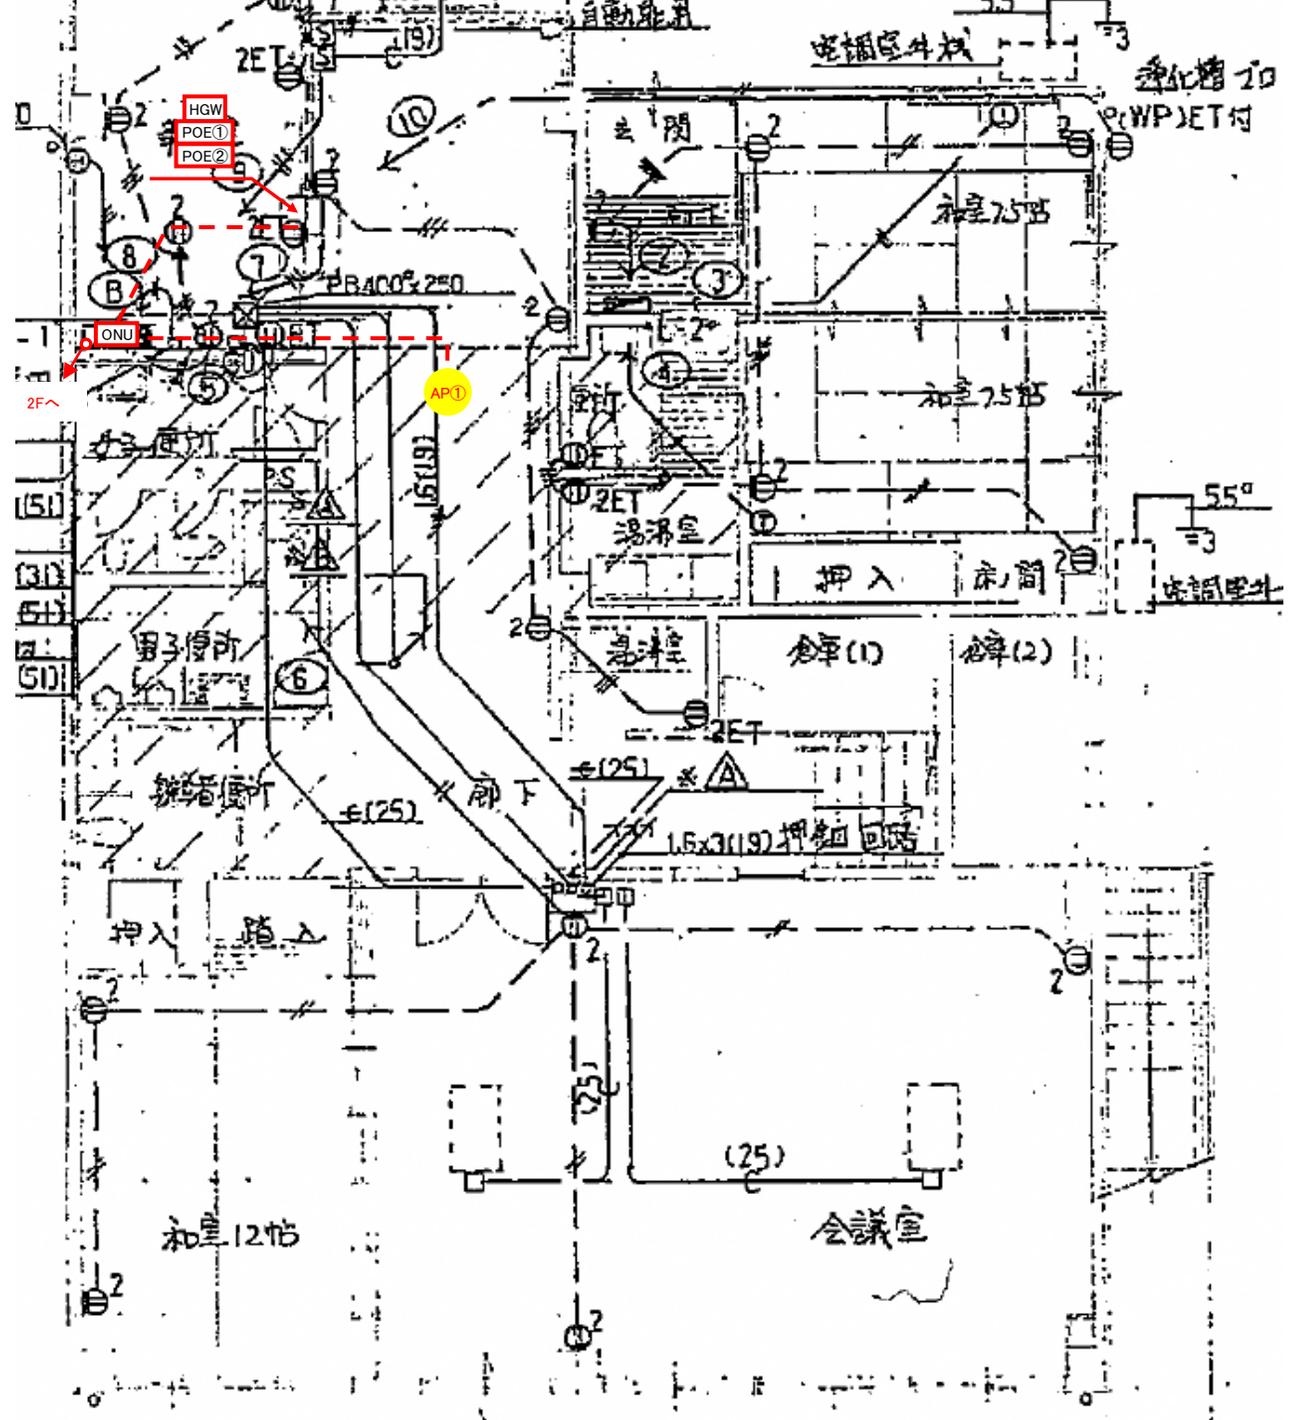


# 6. 山五公民館 2F

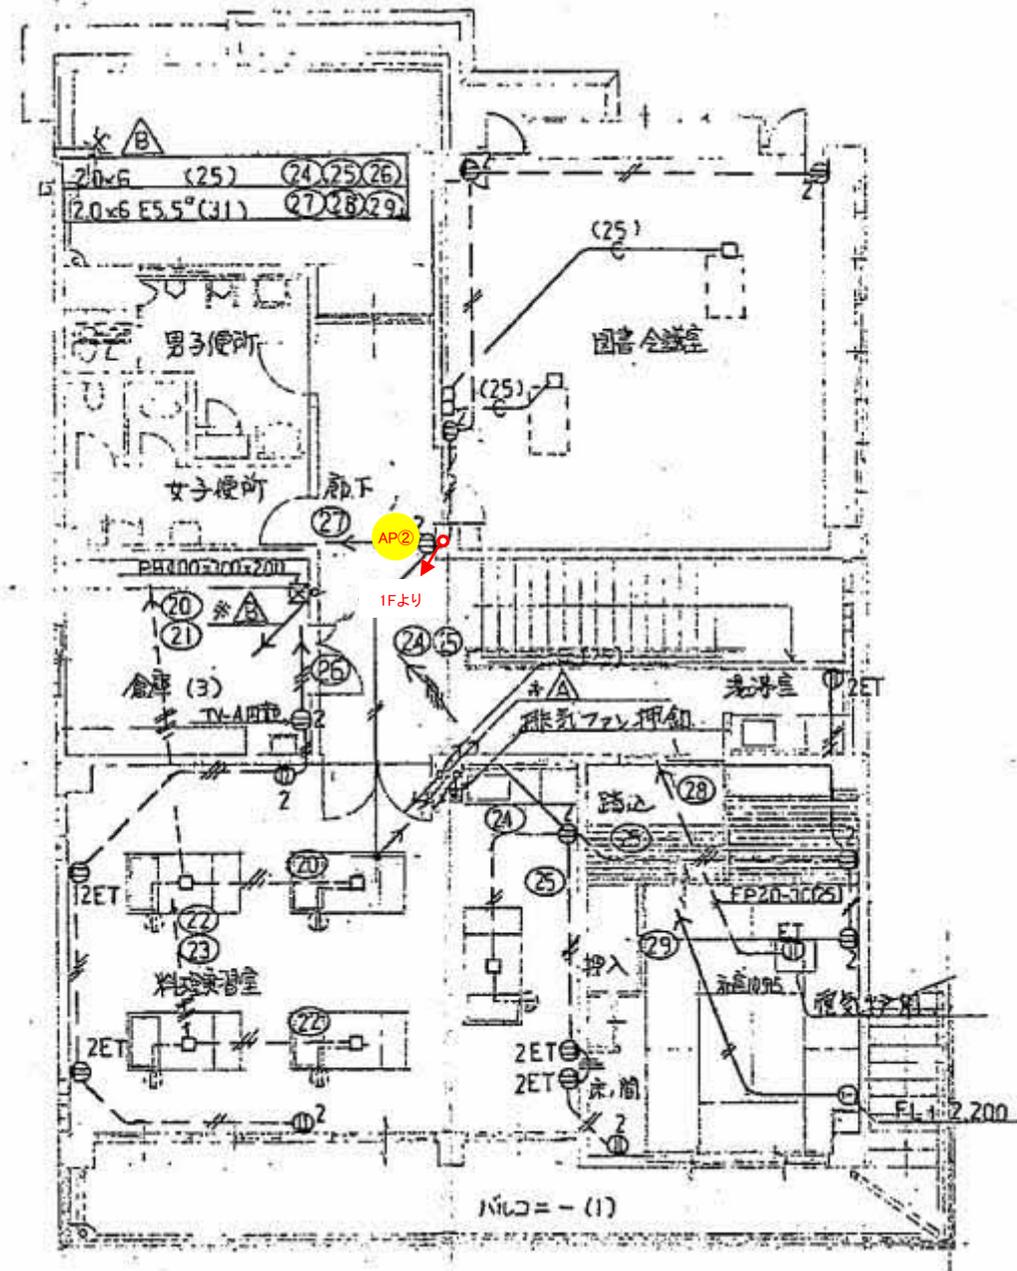

# 7. 吹一地区公民館 1F

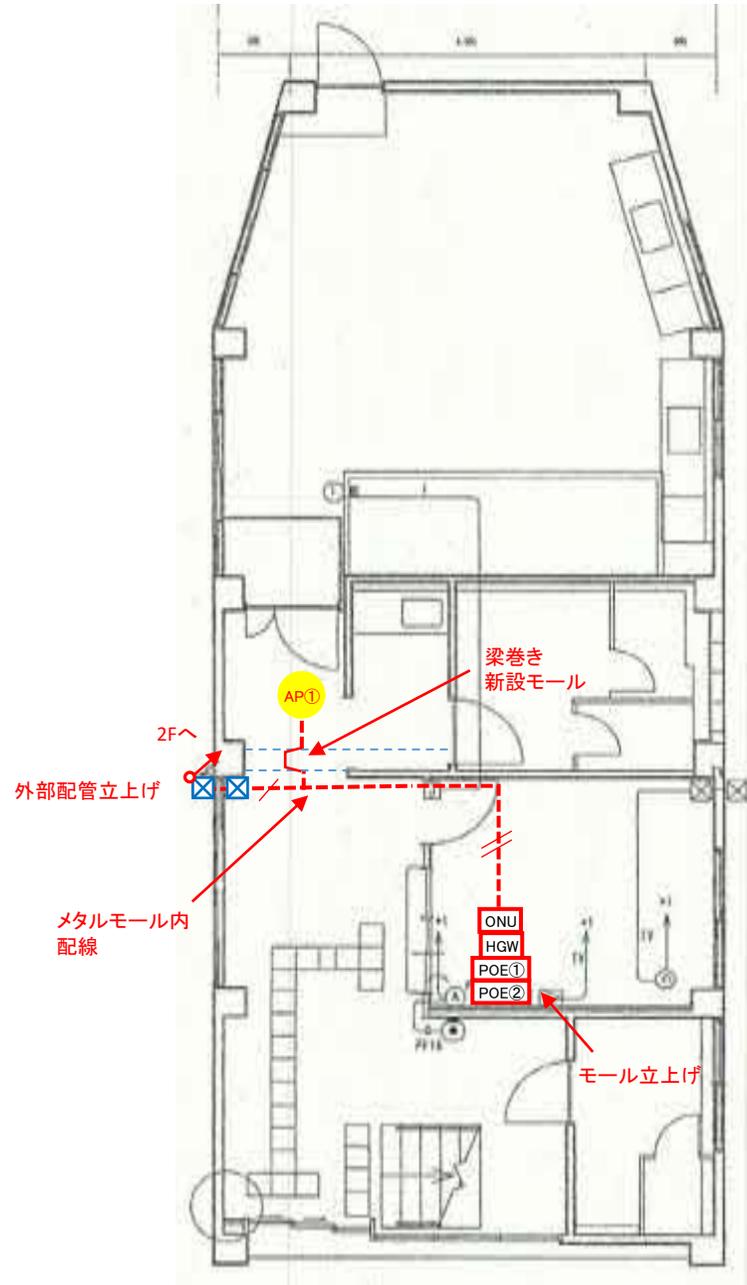


## 7. 吹一地区公民館 2F

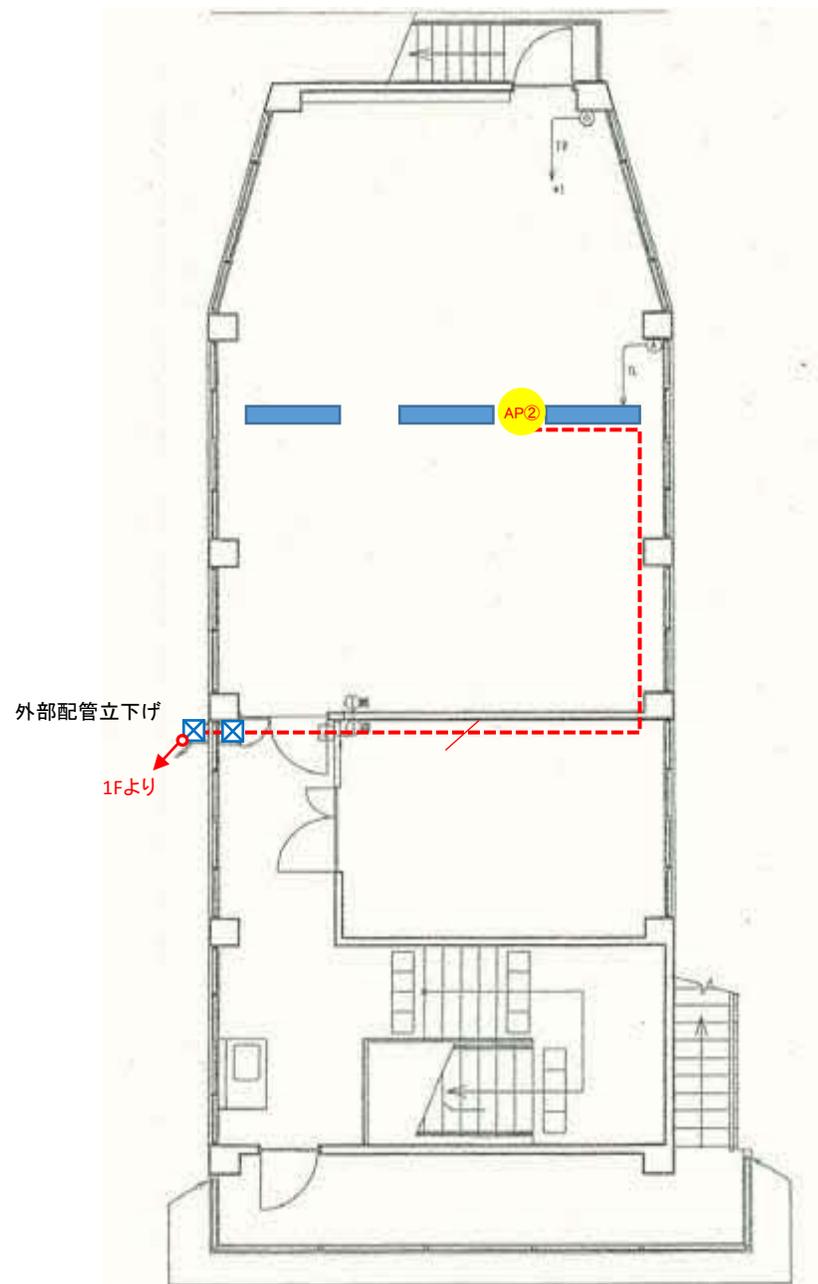






# 9. 吹三地区公民館 1F

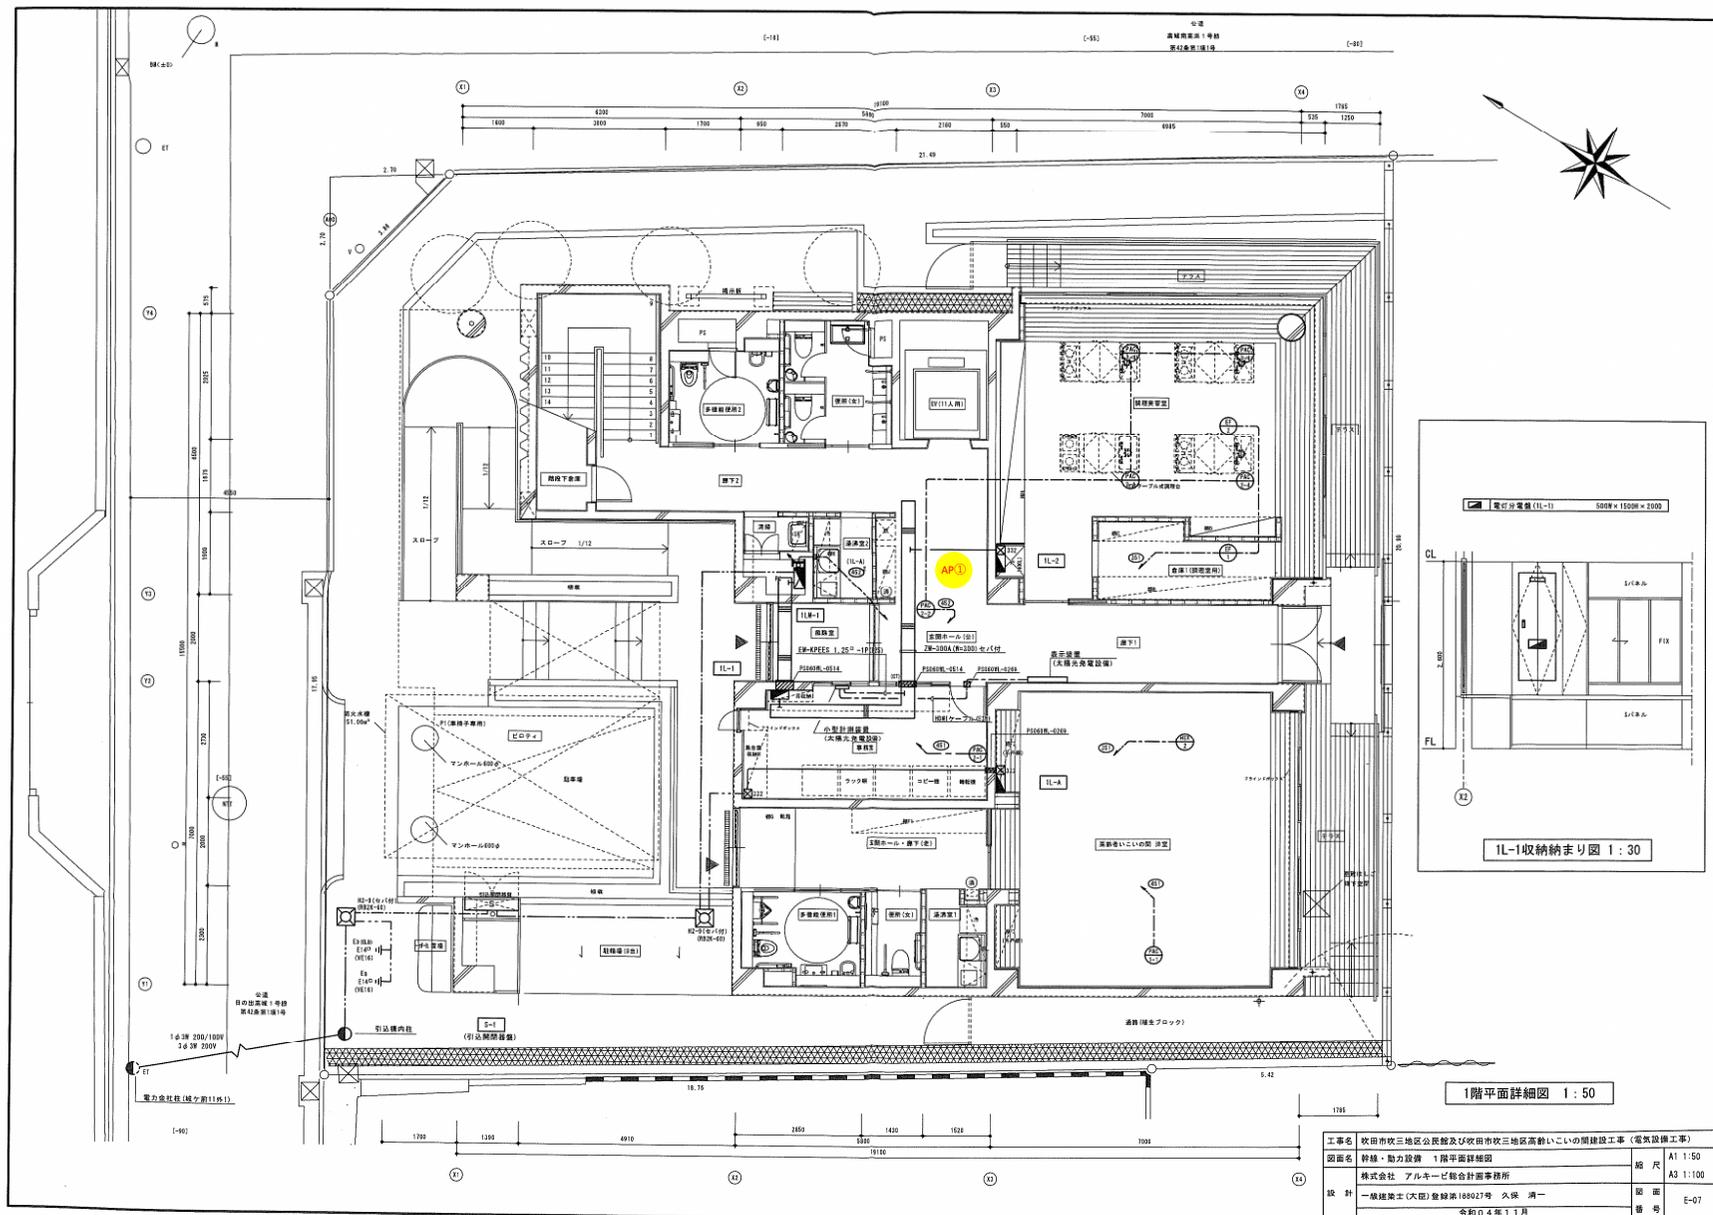

# 9. 吹三地区公民館 2F

記号	名称
☐	電灯分電盤
⊖	電灯動力盤
⊖	動力制御盤
⊖	EV制御盤
○	電動機 動力番号を示す
□	中継用位置がけ (鉄プレート付)
⊖	プルボックス
⊖	プルボックス (防水型)
⊖	ハンドホール


- 注記
- 特記なき配線は下記に依る。
    - 新設設備 群給リスト図参照
    - 旧中 〇〇〇 旧防火区画・旧住居区画貫通処理 (国土交通大臣認定工法・日本消防安全センター認定工法) 部分を示す。(各設備共通)
    - 〇〇〇 旧床記入部分に於いても防火区画貫通処理は、国土交通大臣認定工法・日本消防安全センター認定工法にて貫通処理を行うものとする。(各設備共通)
    - ハンドホール仕様は下記による。  
 ① 2-9 900<sup>W</sup>×900<sup>D</sup> 付 (600<sup>φ</sup>化粧用鉄ふた付)
    - プルボックスサイズは下記による。  
 ② 22 : 200×200×200  
 ③ 22 : 200×300×200  
 ④ 42 : 400×400×200 (耐火型、各設備共通)
  - 空調室内機電源回路・太陽光発電コンセント回路  
 --- 〇 --- EN-EF2-0-3C (R107-2) (PF22) (E25)

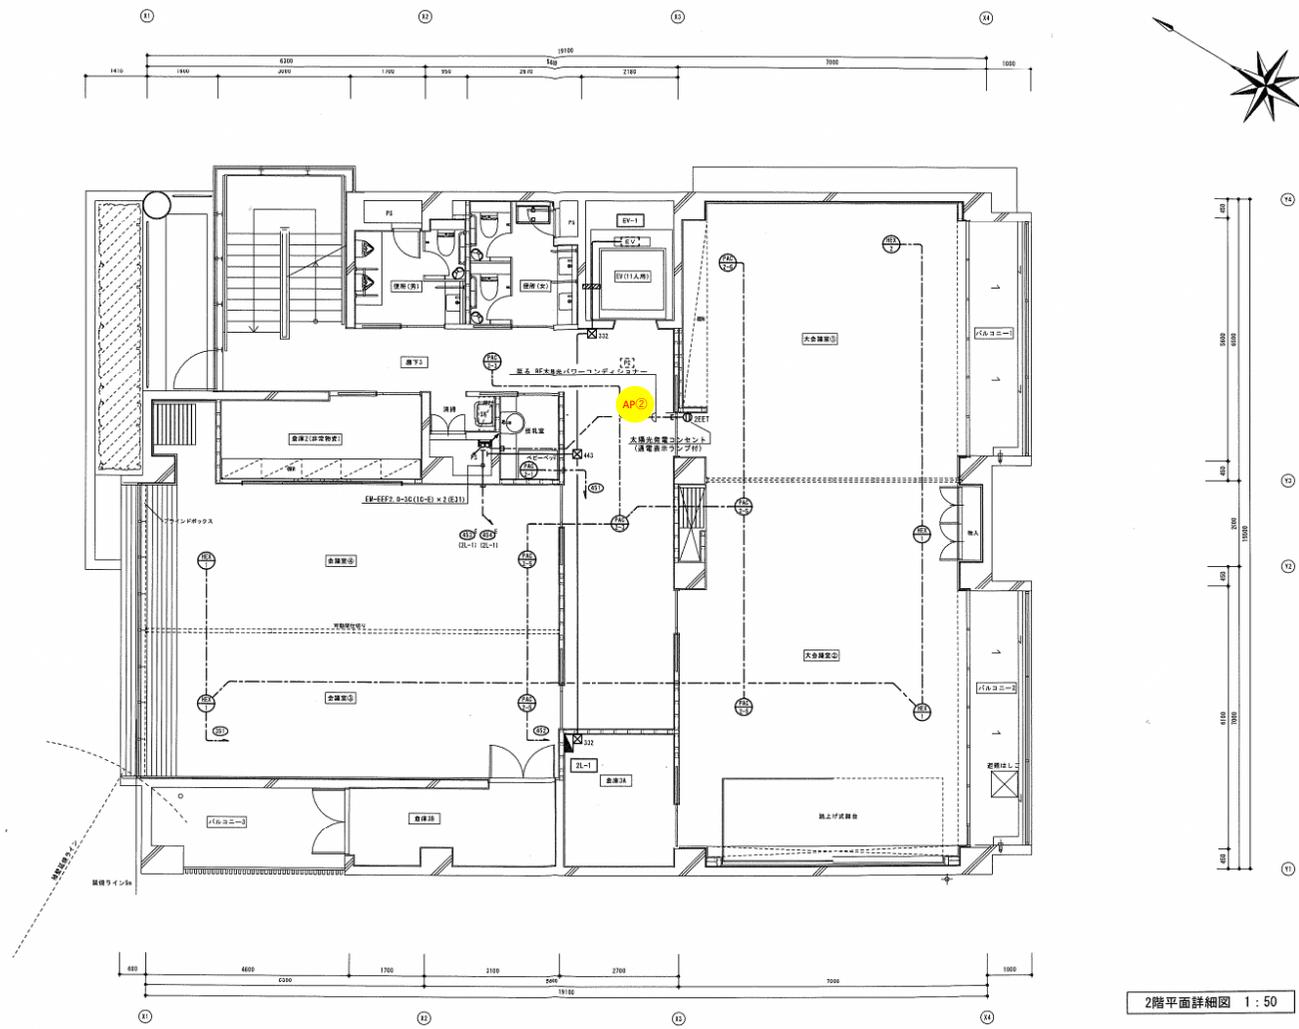


2階平面詳細図 1:50

工事名	吹田市吹三地区公民館及び吹田南吹三地区高齢いこいの開設工事 (電気設備工事)		
図面名	群給・動力設備 支線平面詳細図	縮尺	A1 1:50 A3 1:100
設計	株式会社 アルキード総合計画事務所	図番	01
	一級建築士(大臣)登録第100027号 久保 清一	備考	E-08
	令和4年11月		

# 10. 吹六地区公民館 1F

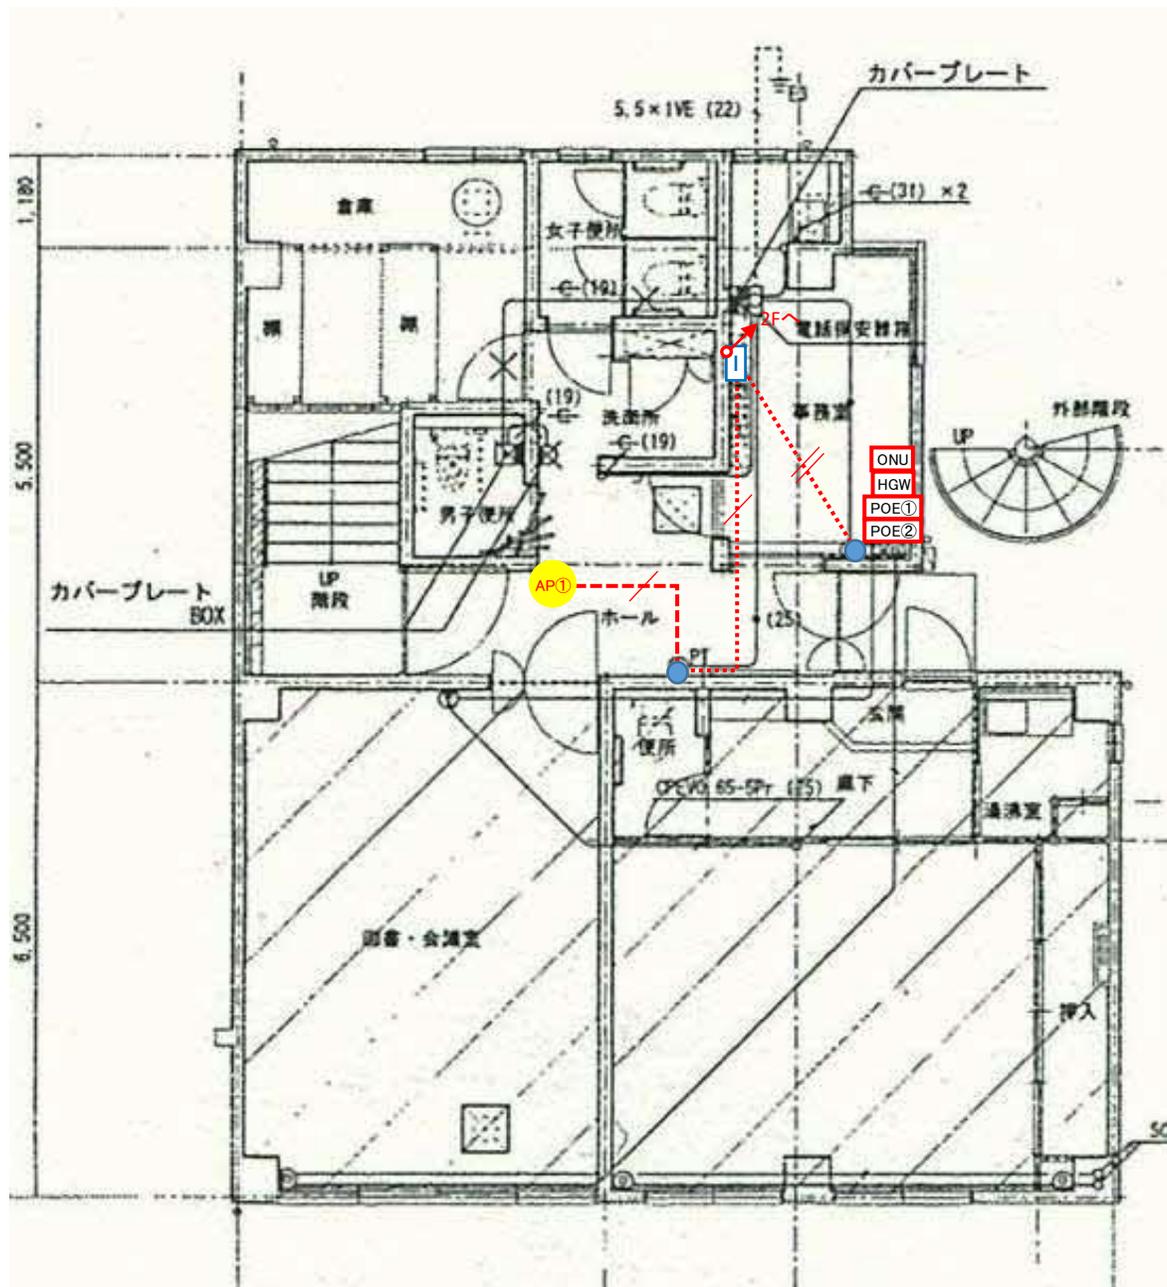


# 10. 吹六地区公民館 2F

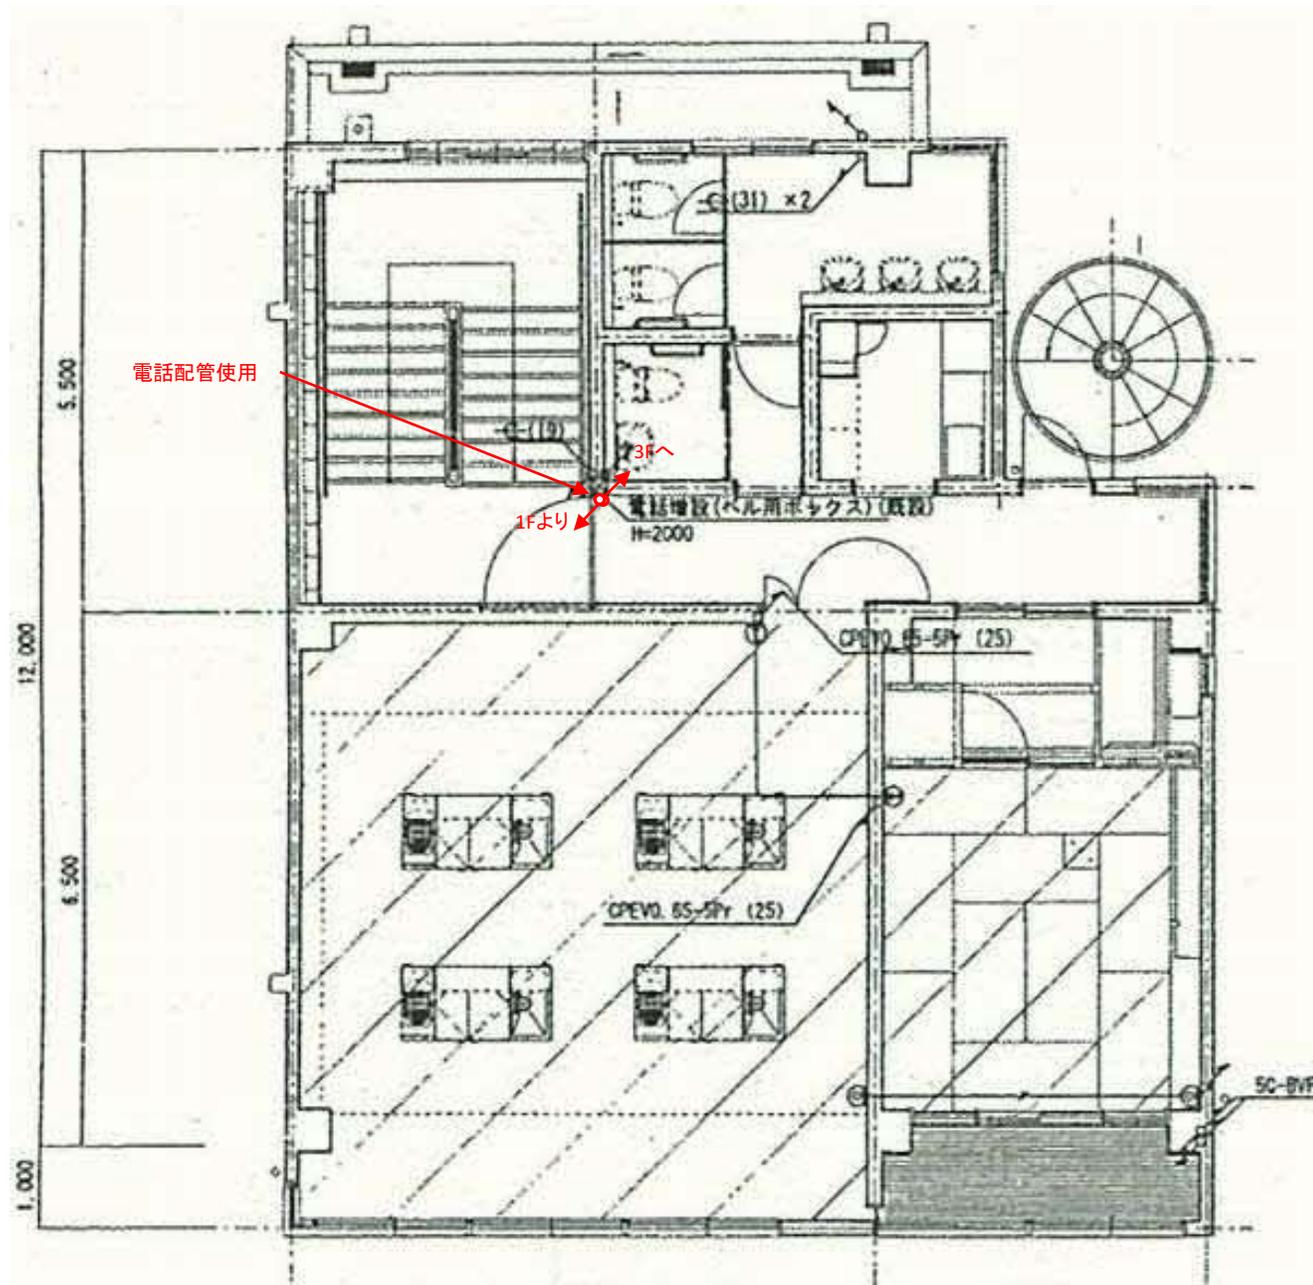





# 11. 千三地区公民館 1F

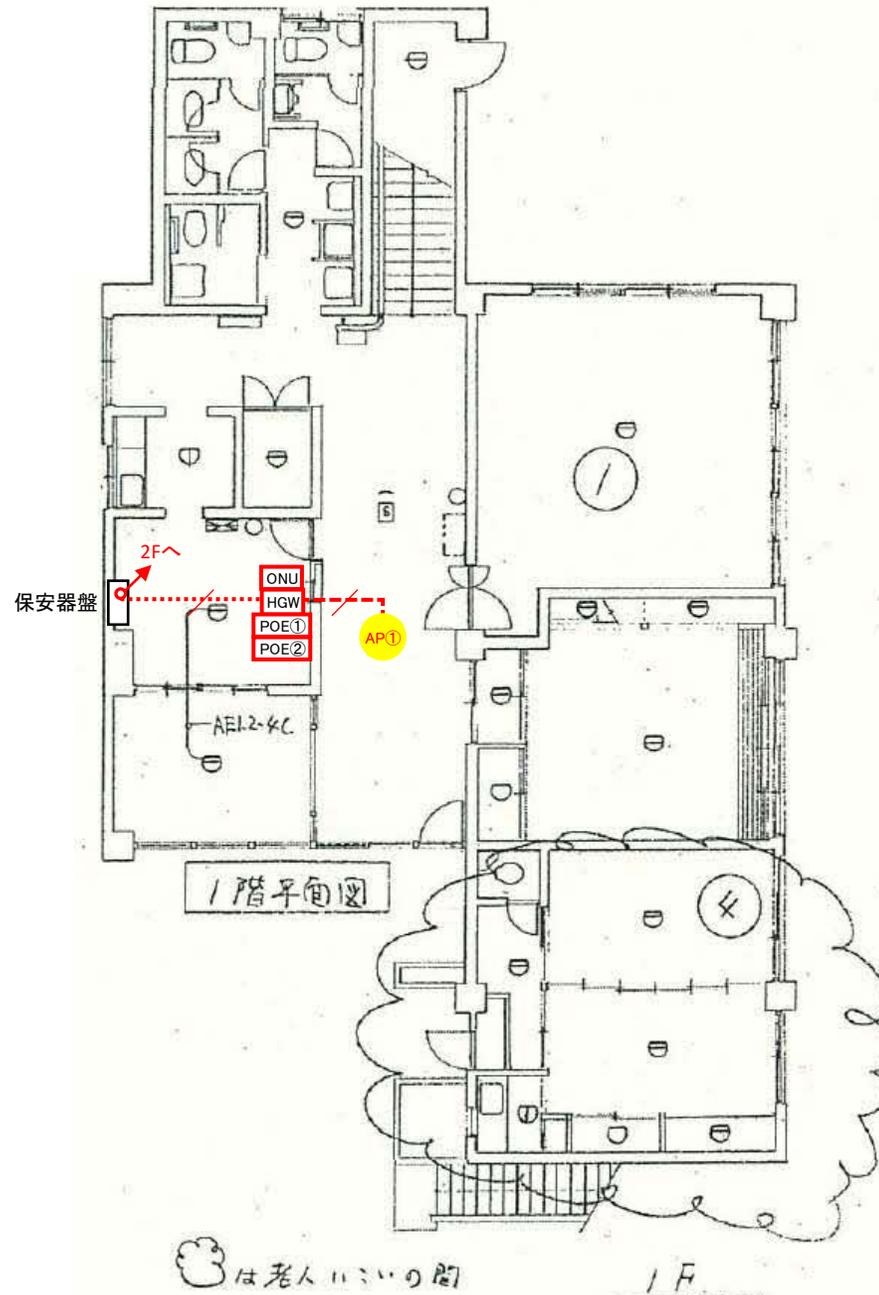

# 11. 千三地区公民館 2F

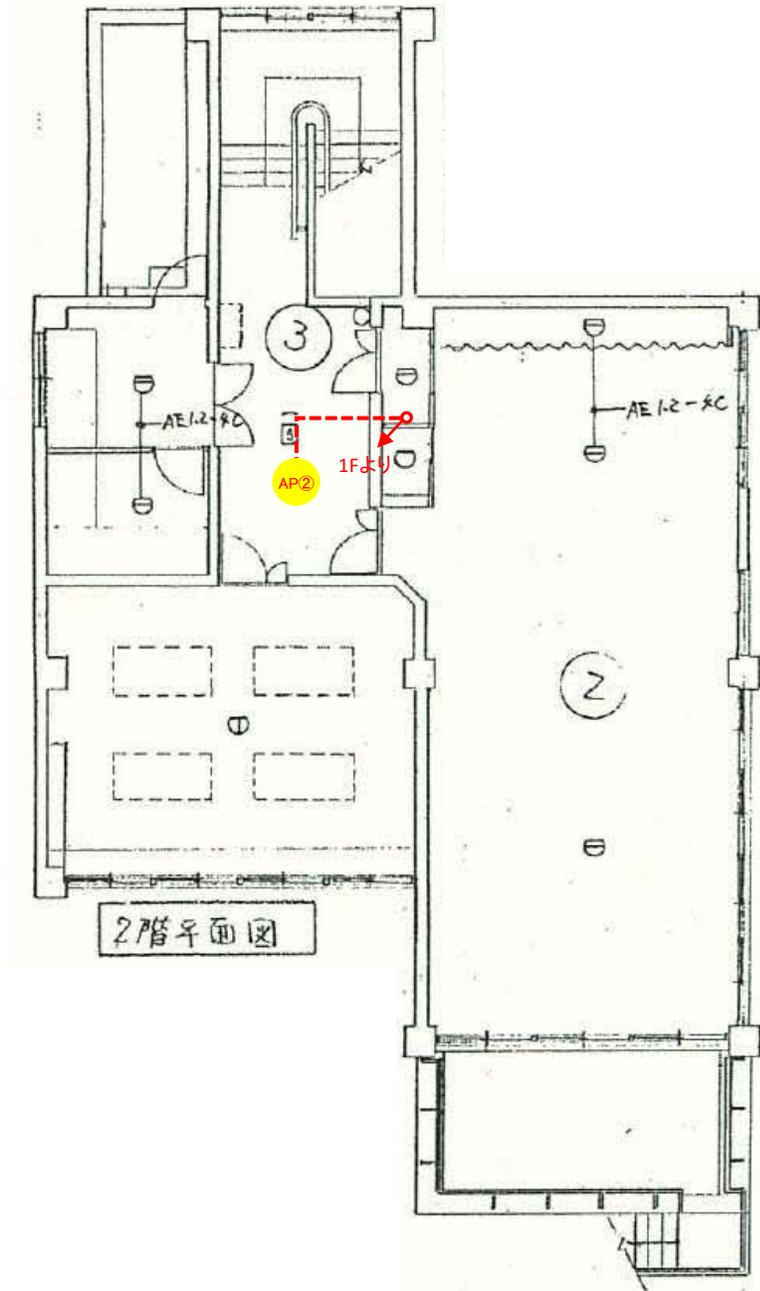


# 12. 山一地区公民館 1F

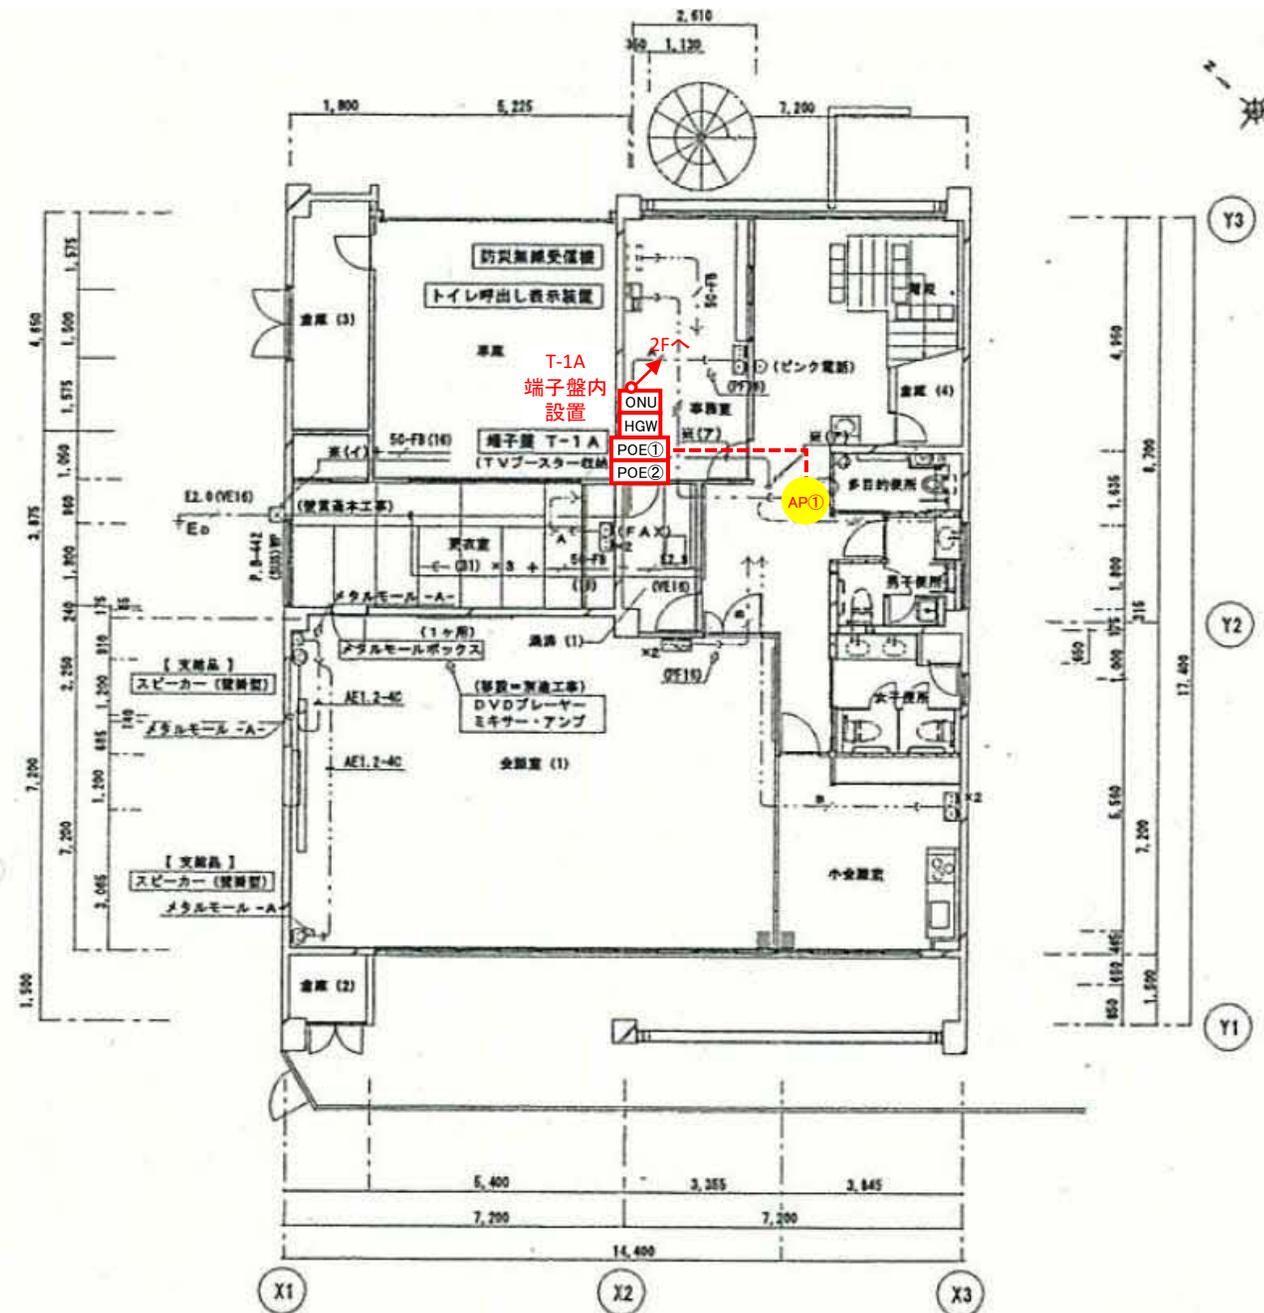






### 13. 山二地区公民館 2F

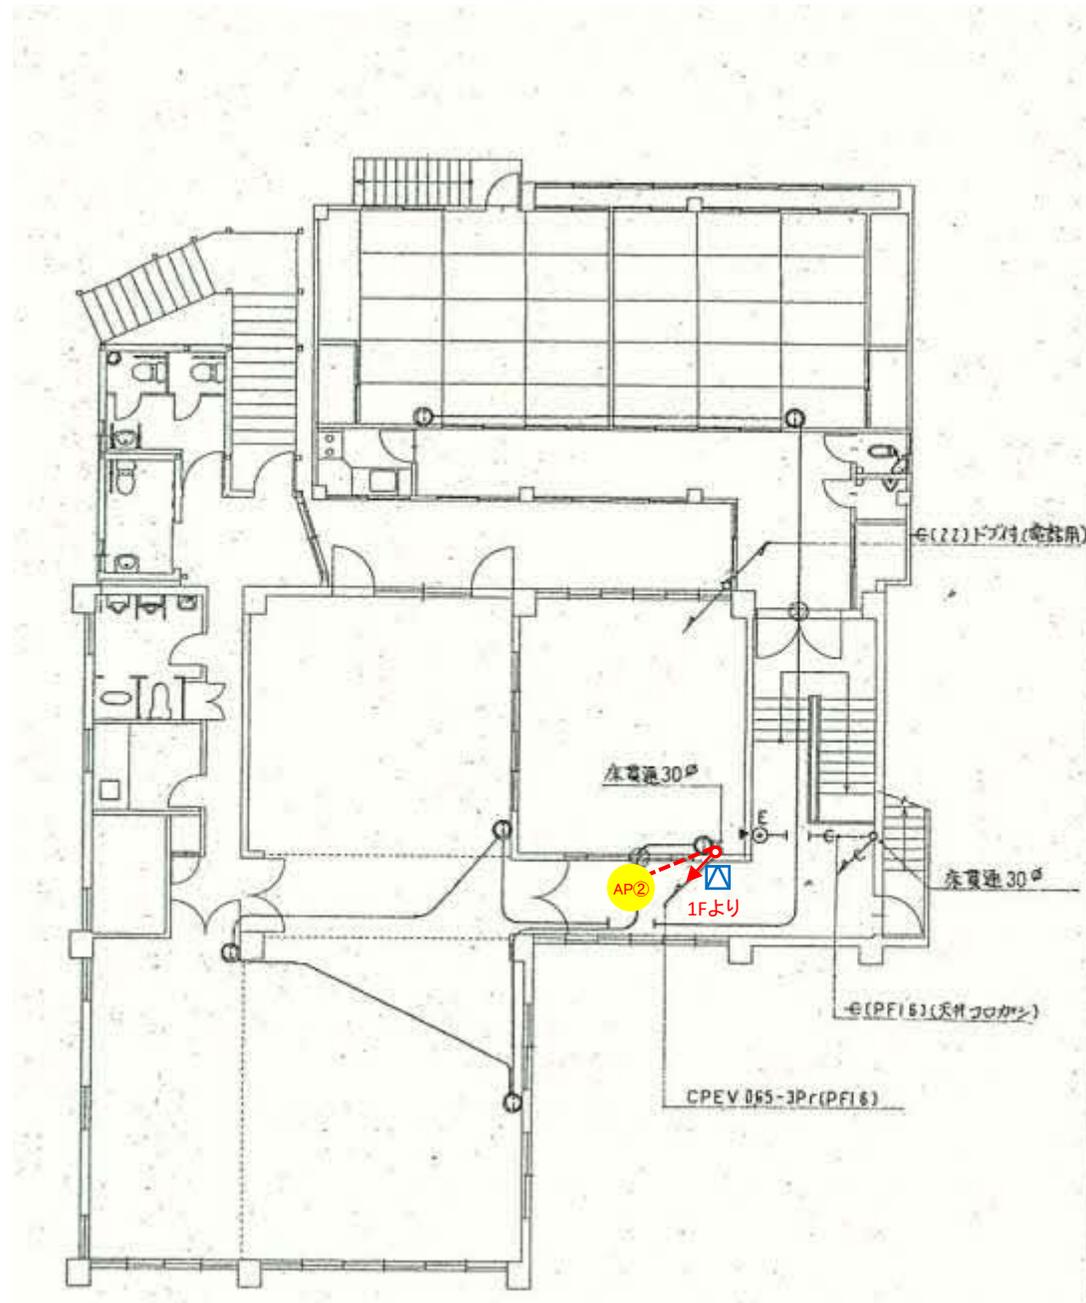





# 14 . 山三地区公民館 2F

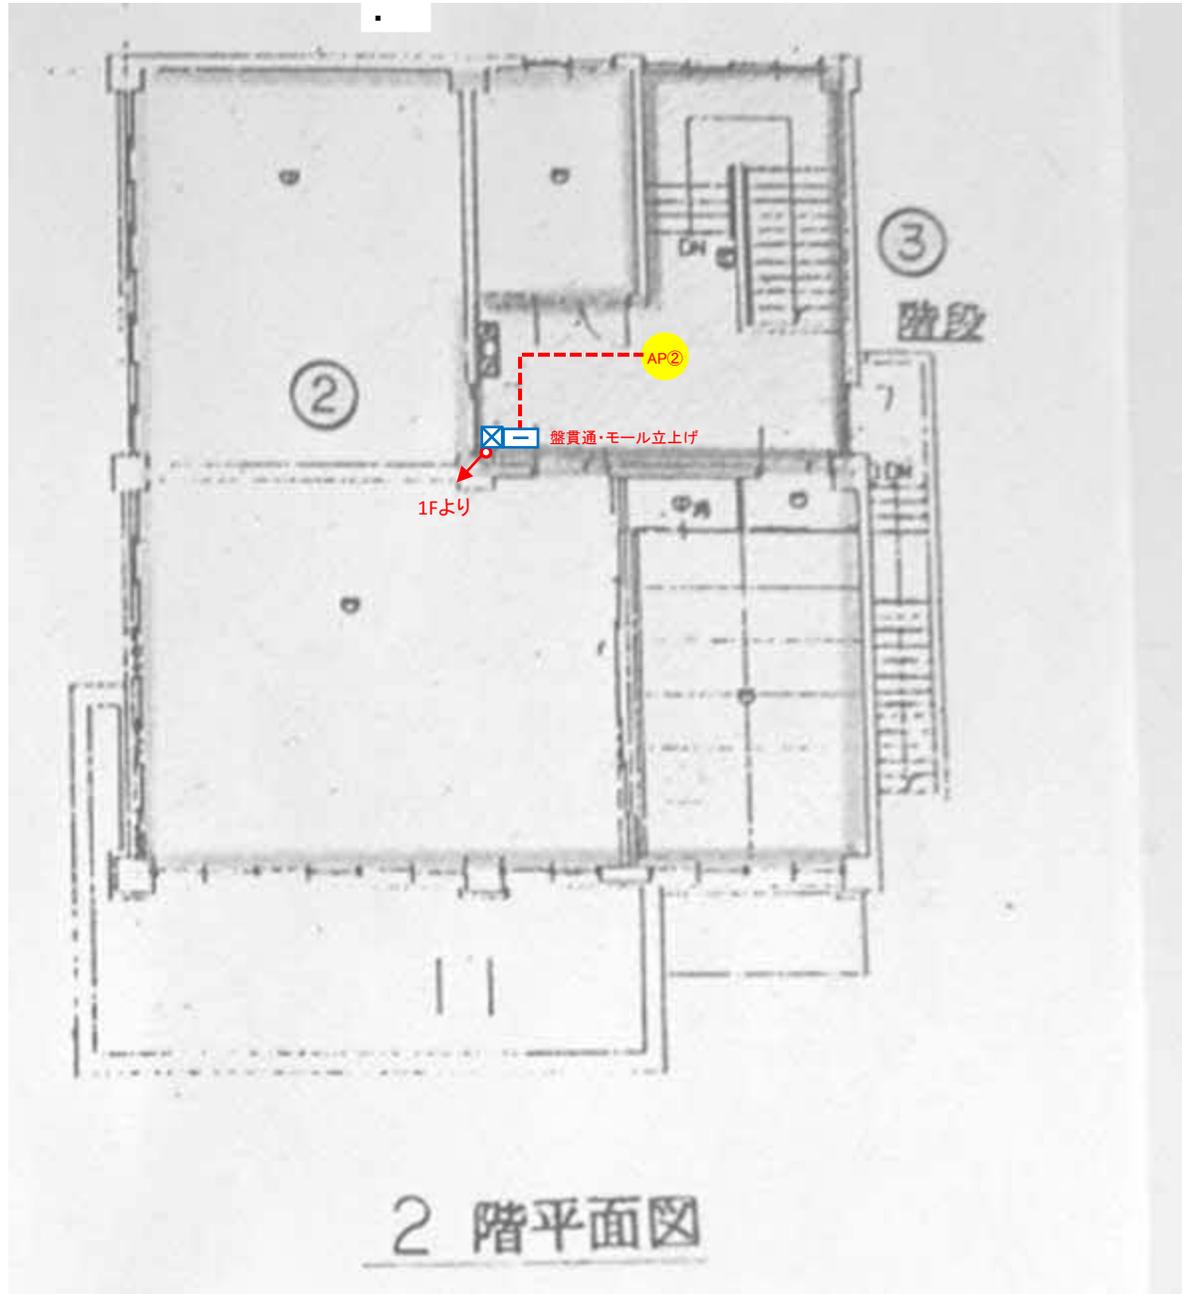


# 15. 岸一地区公民館 1F

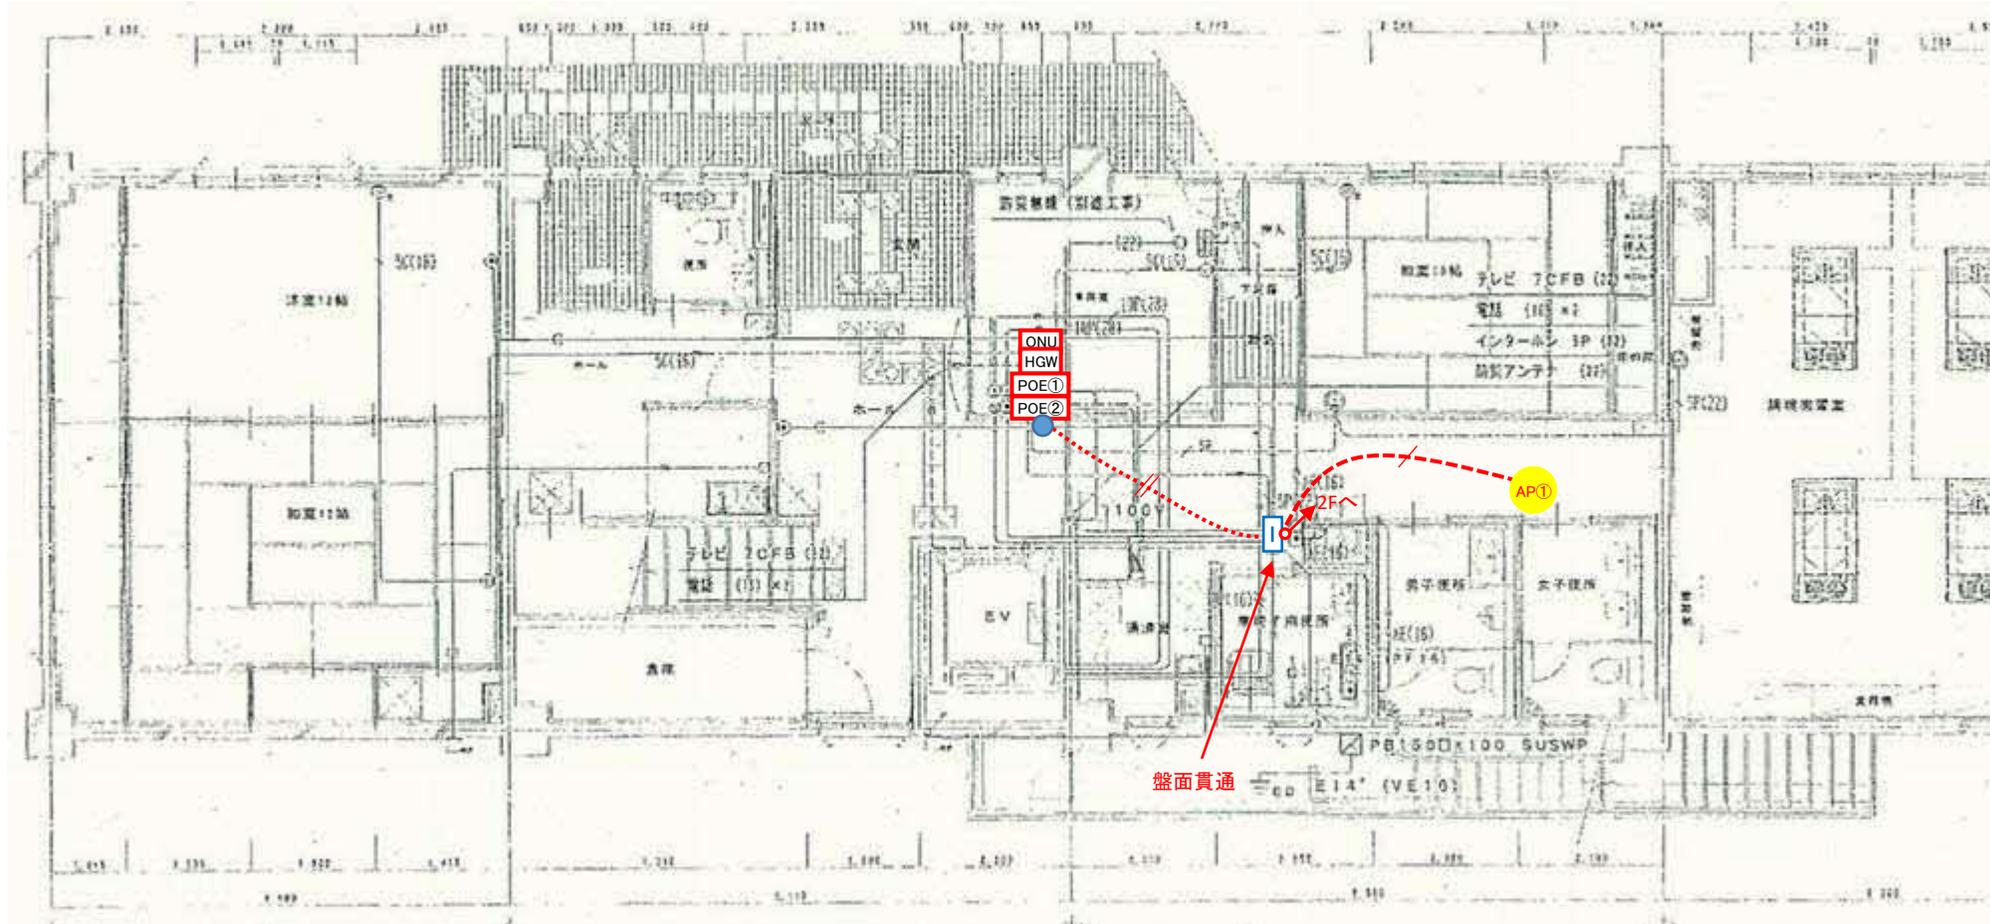


# 15. 岸一地区公民館 2F

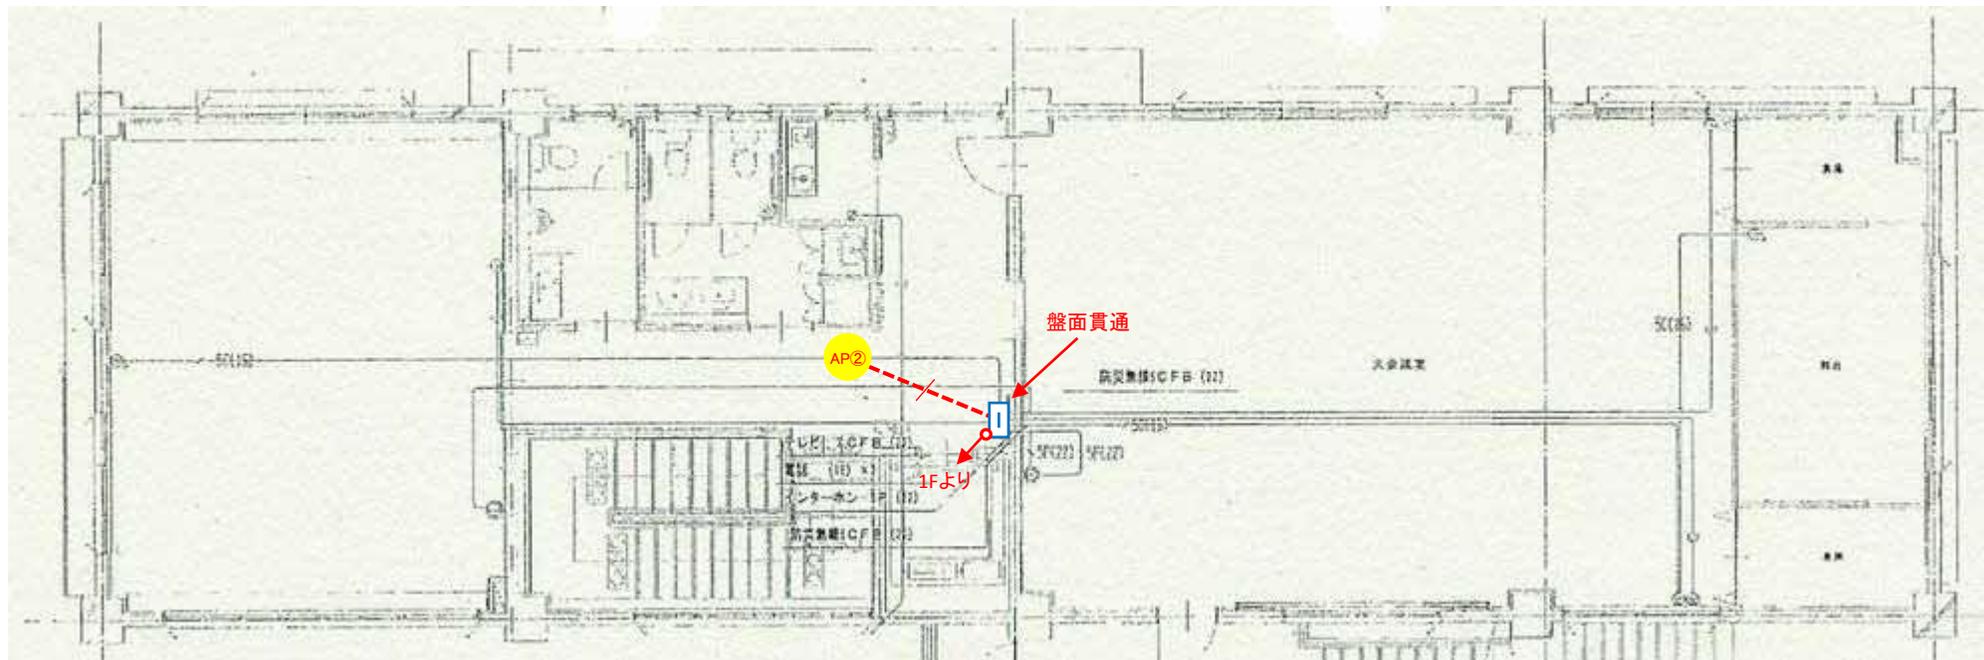


# 16. 岸二地区公民館 1F

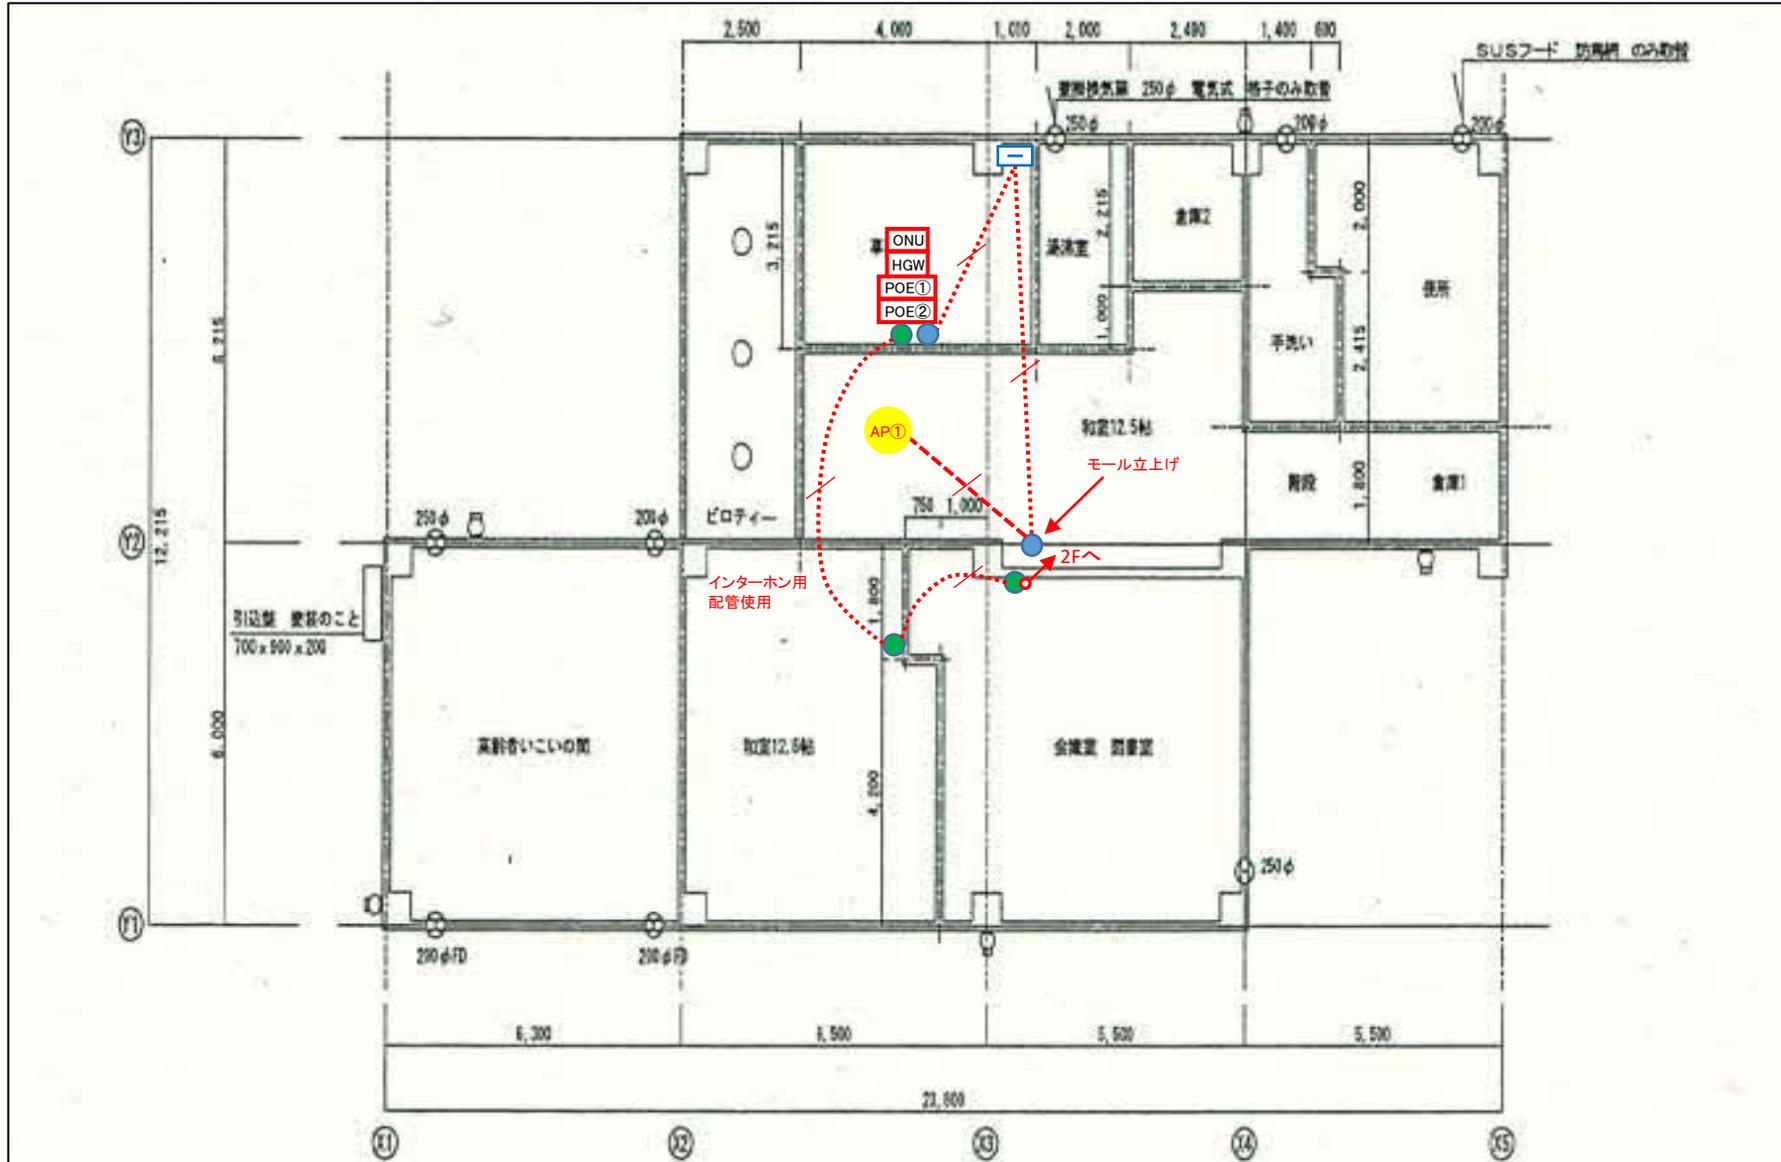


# 16. 岸二地区公民館 2F

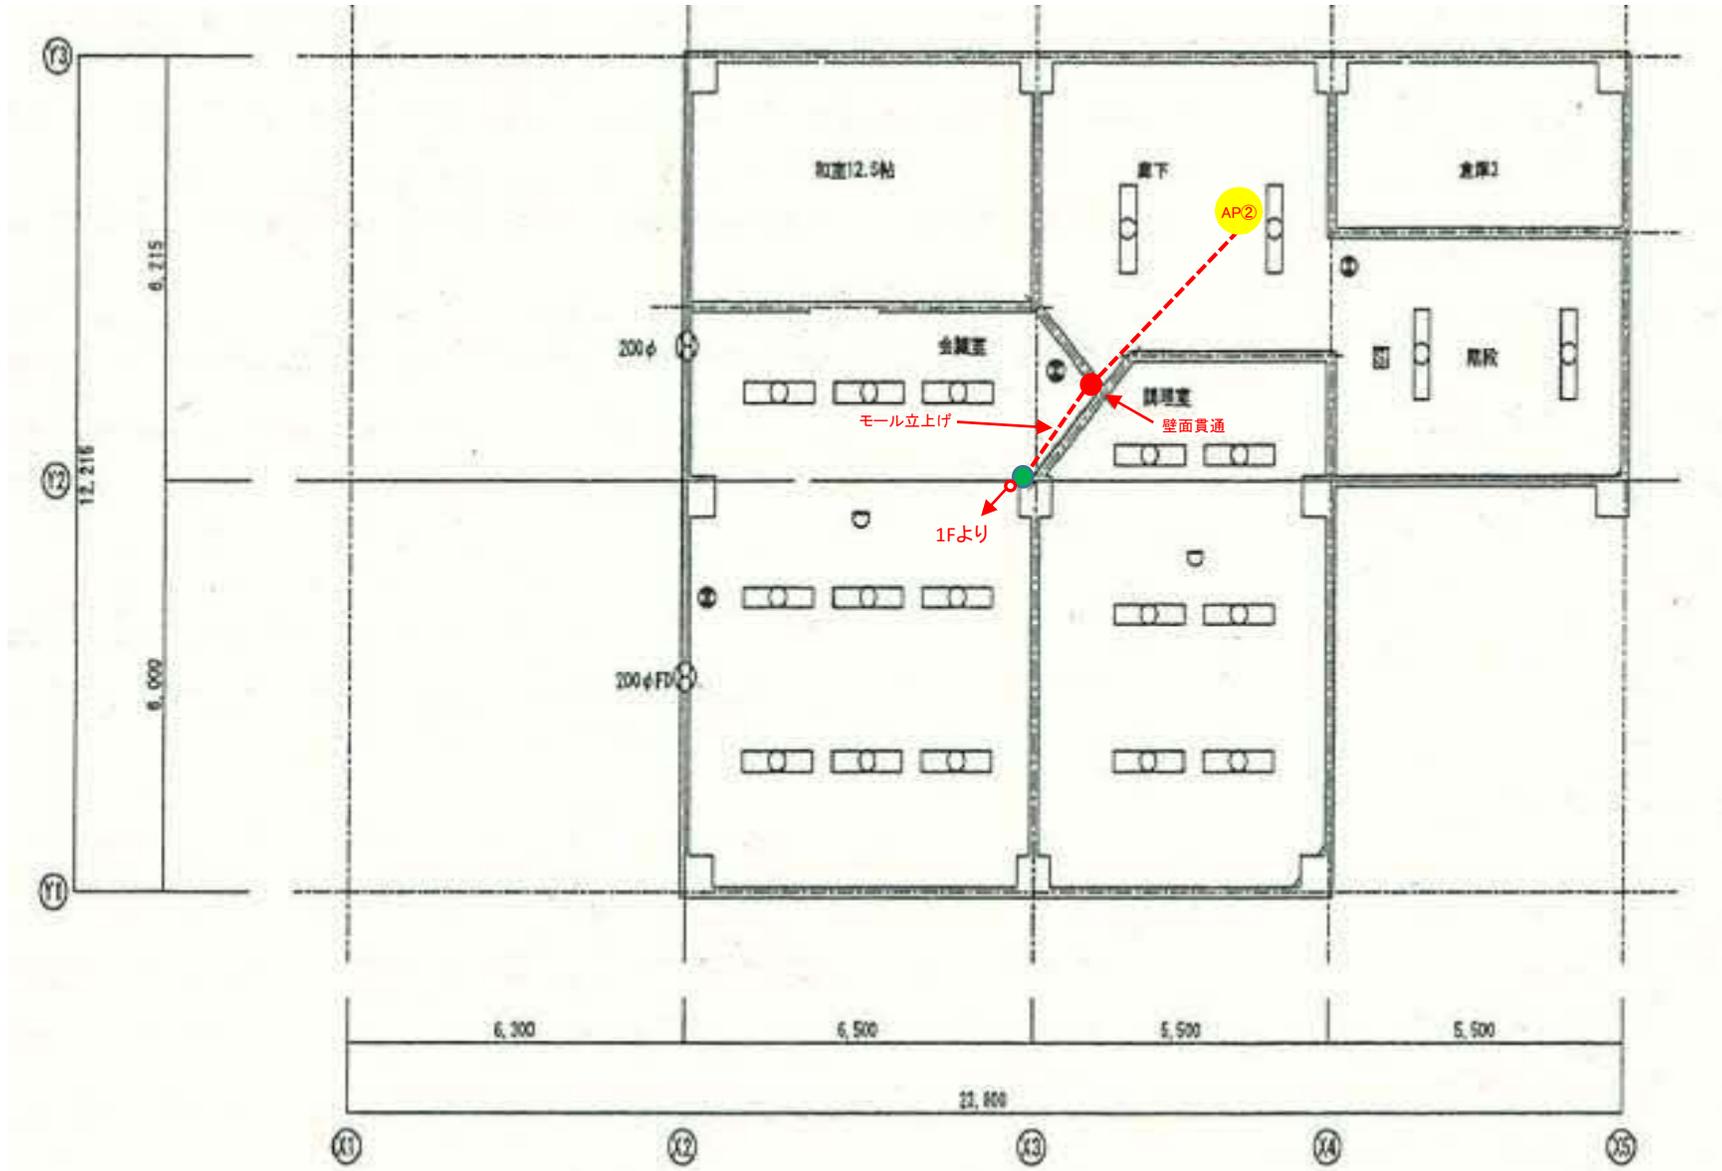


# 17. 豊一地区公民館 1F

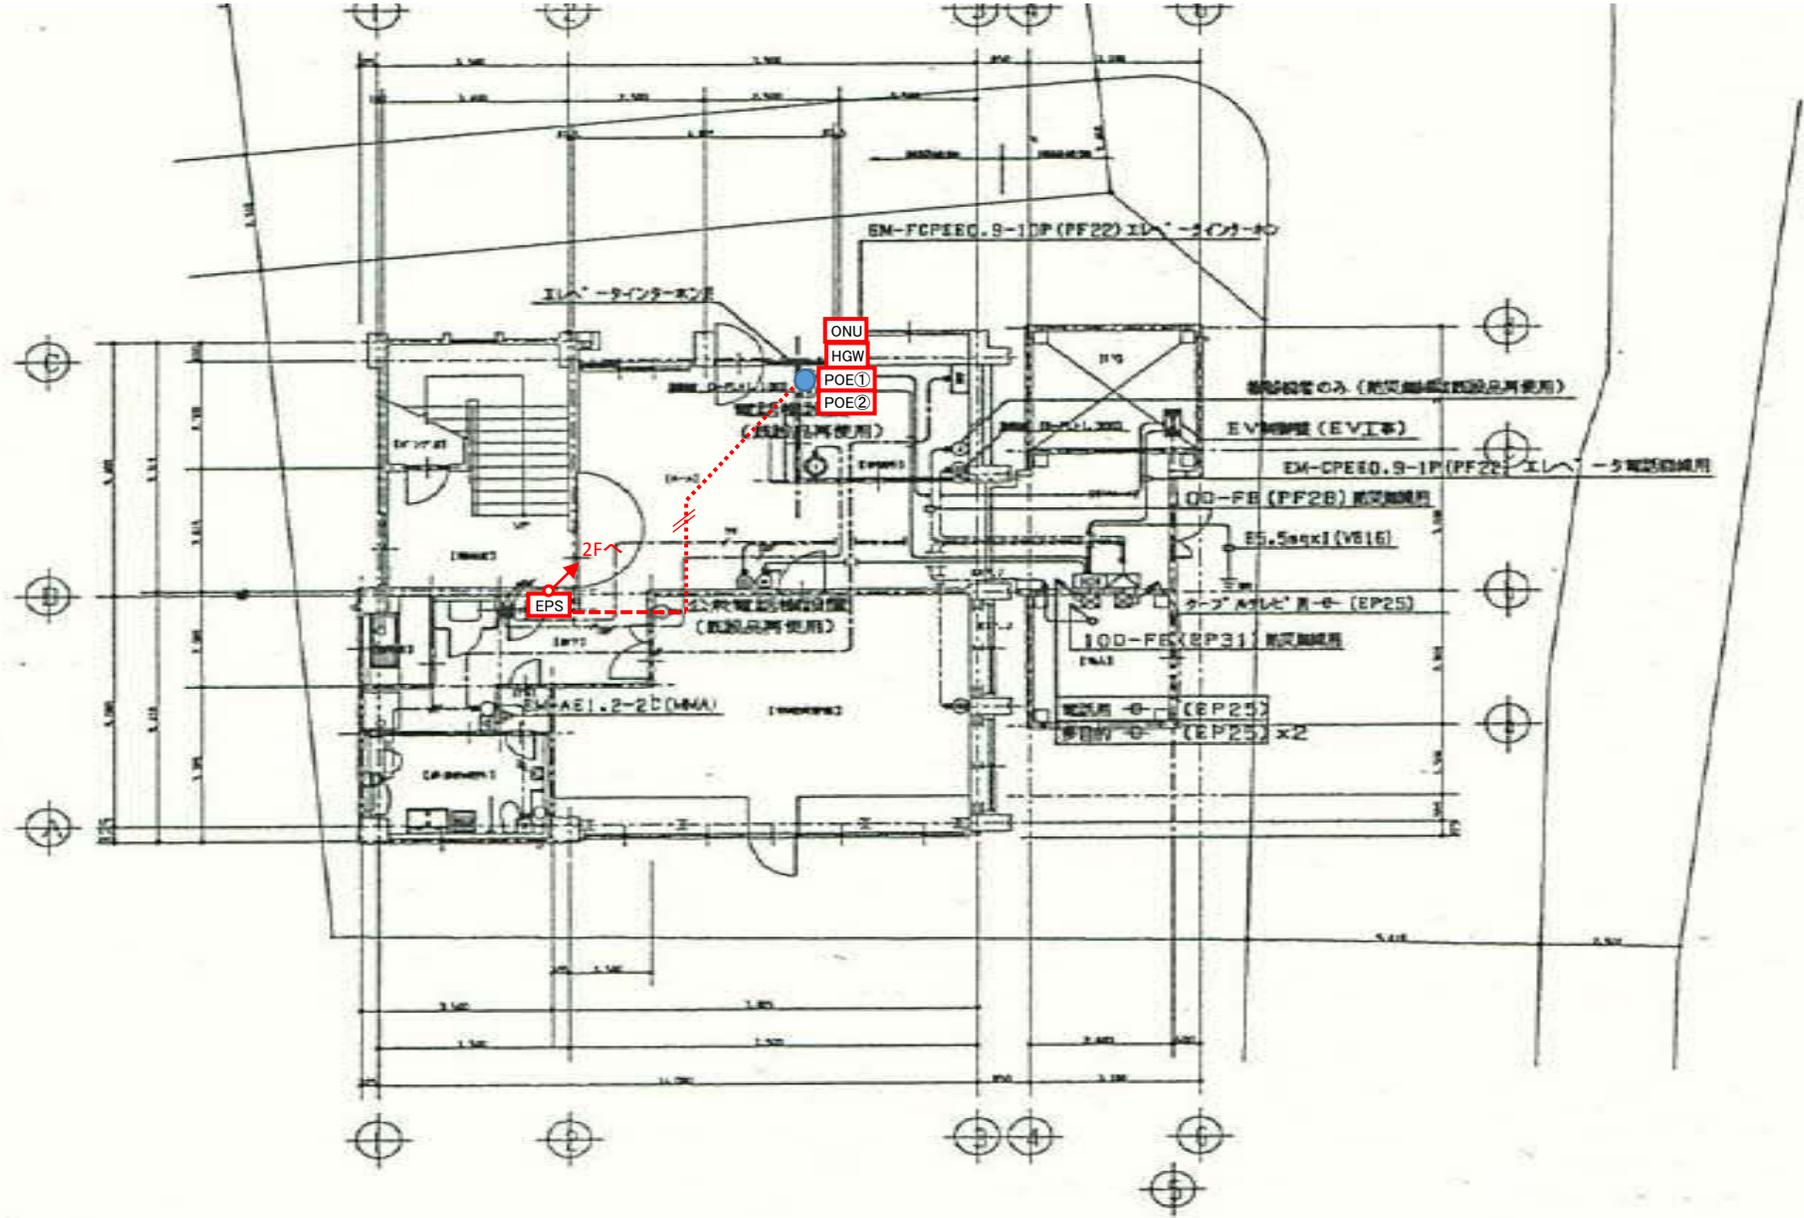


# 17. 豊一地区公民館 2F

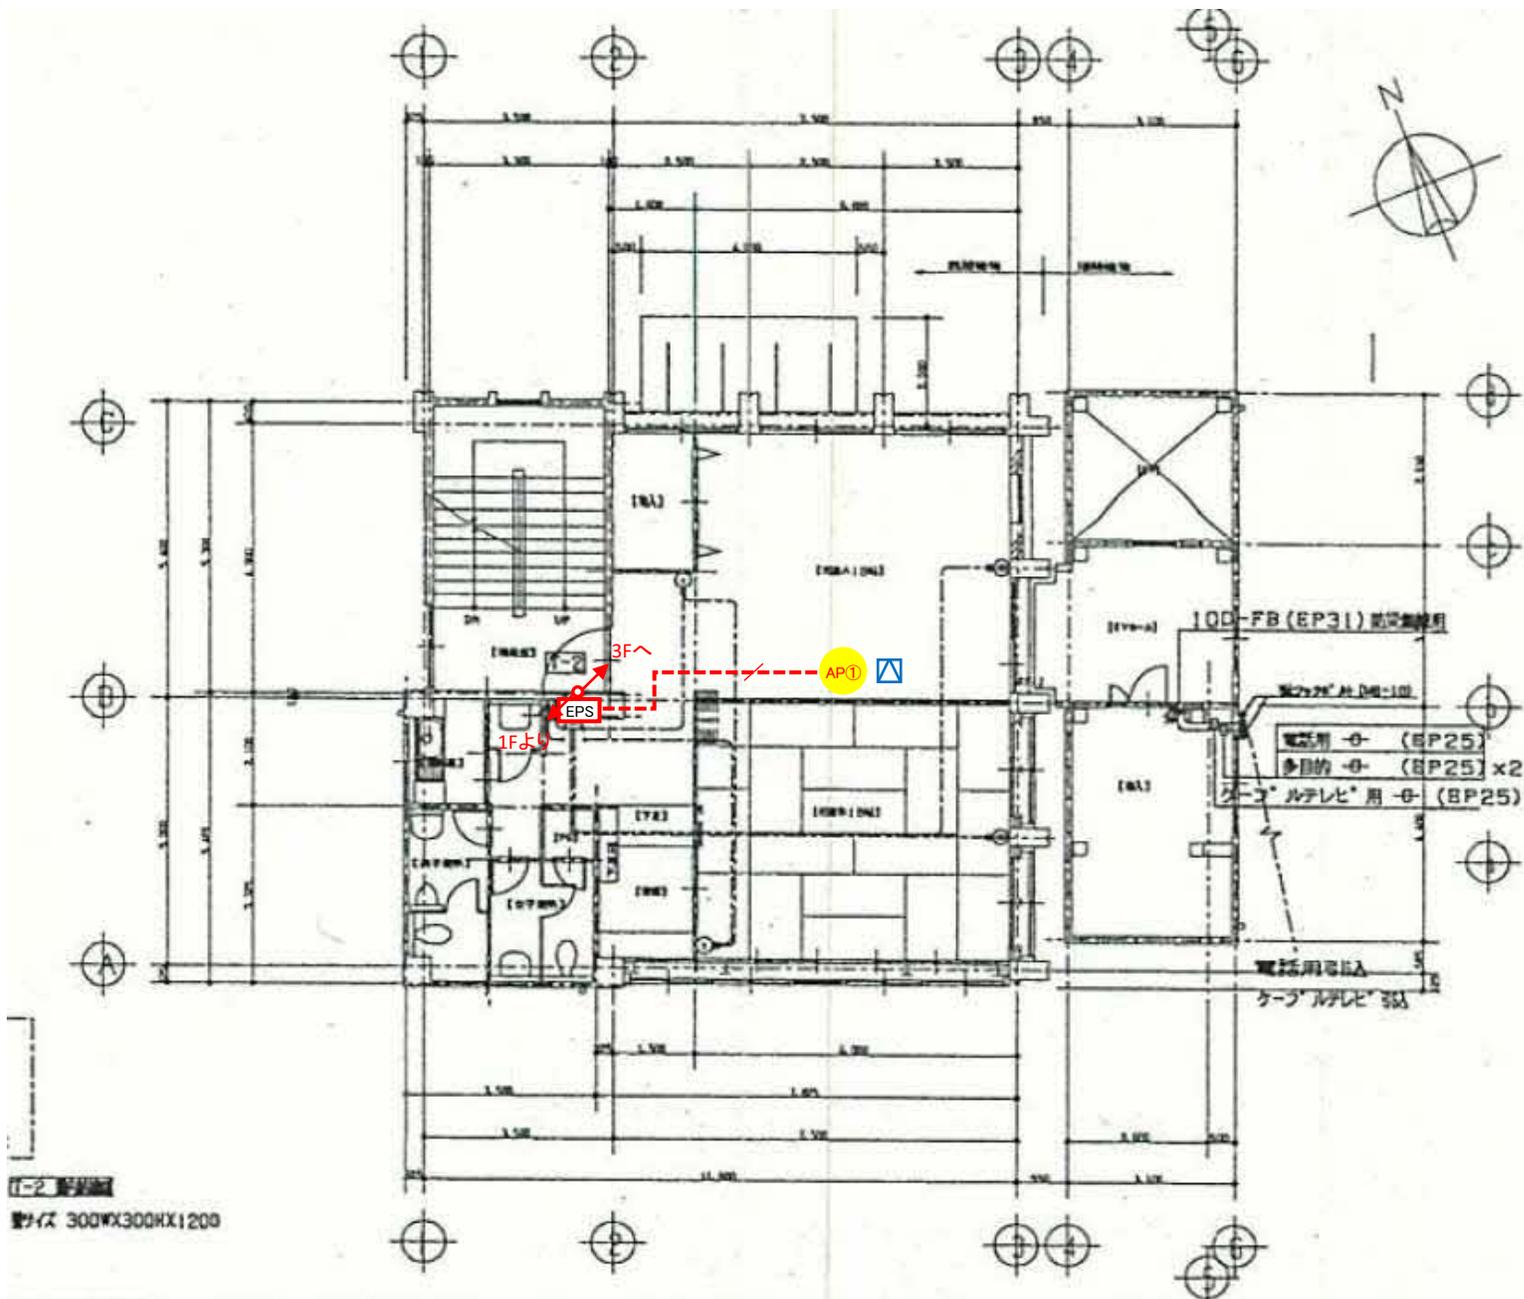

# 17. 豊一地区公民館 3F

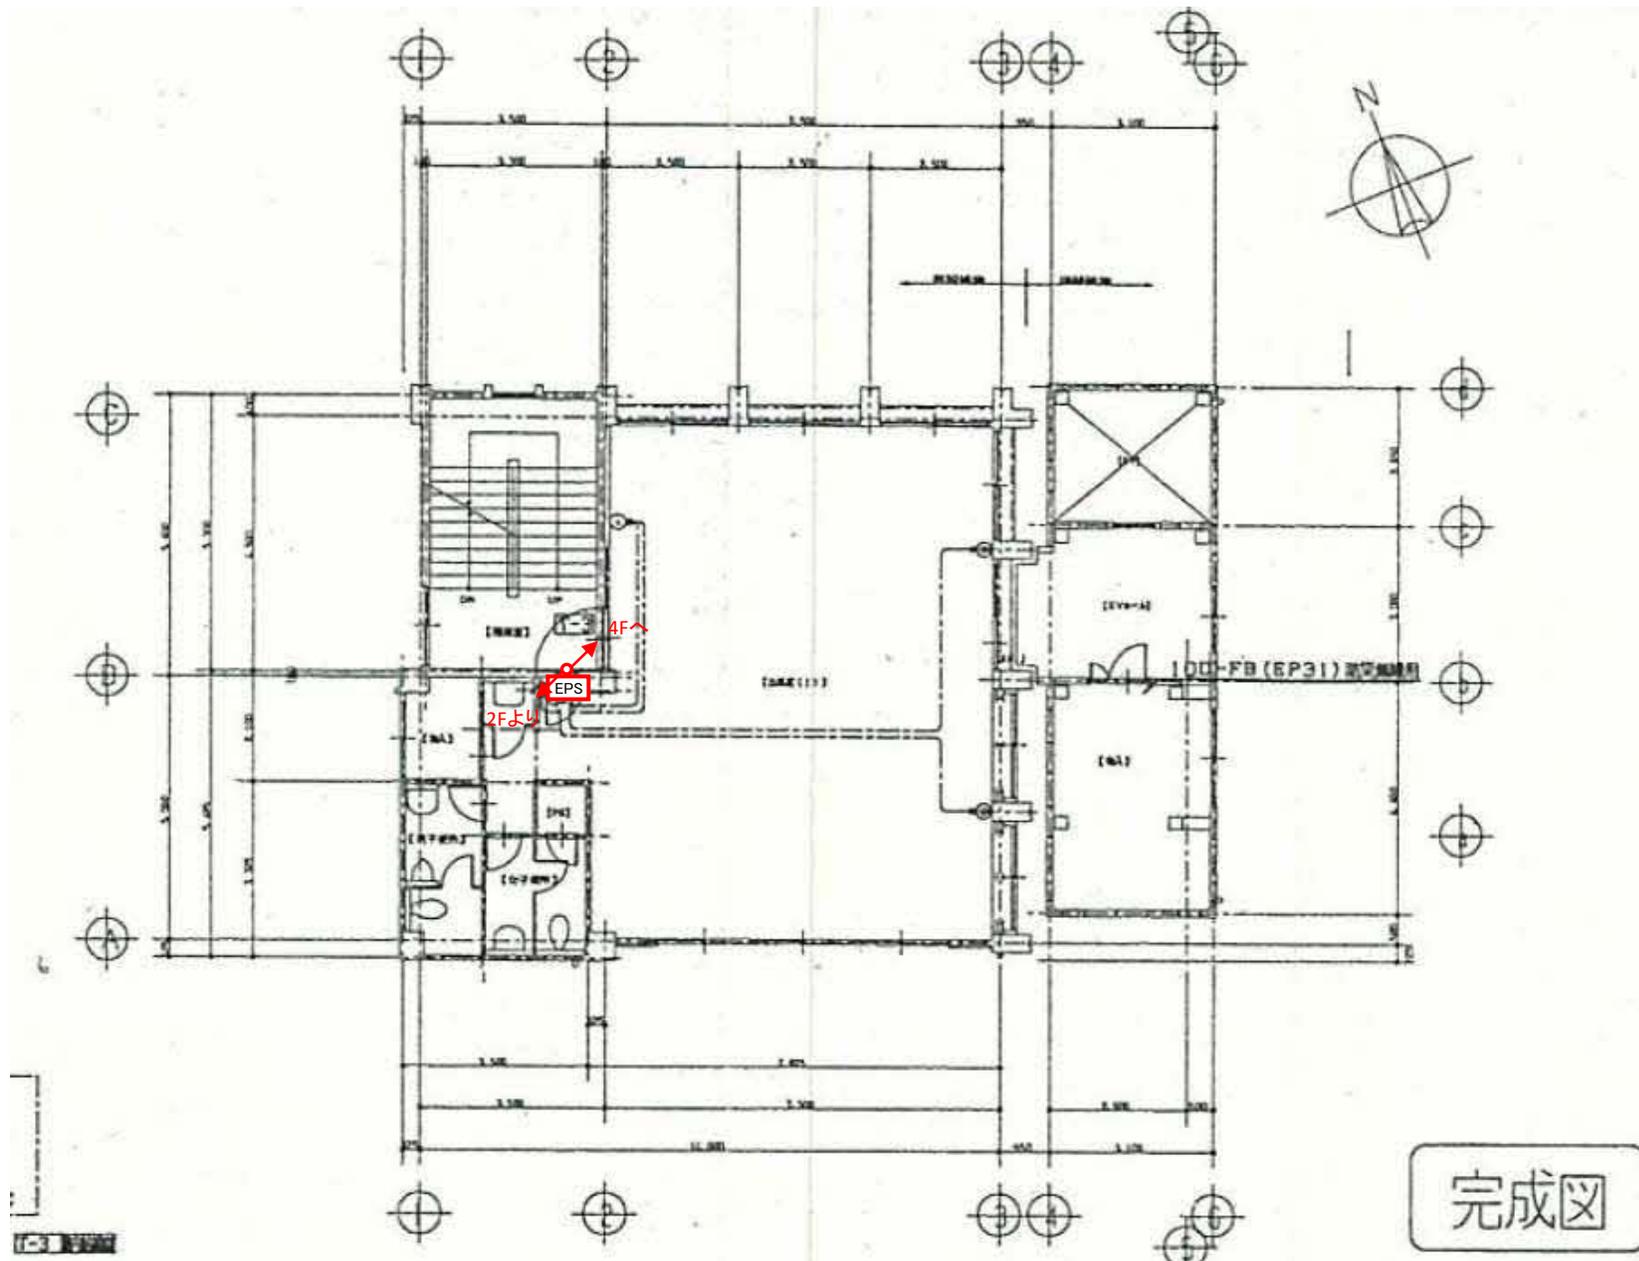


# 17. 豊一地区公民館 4F

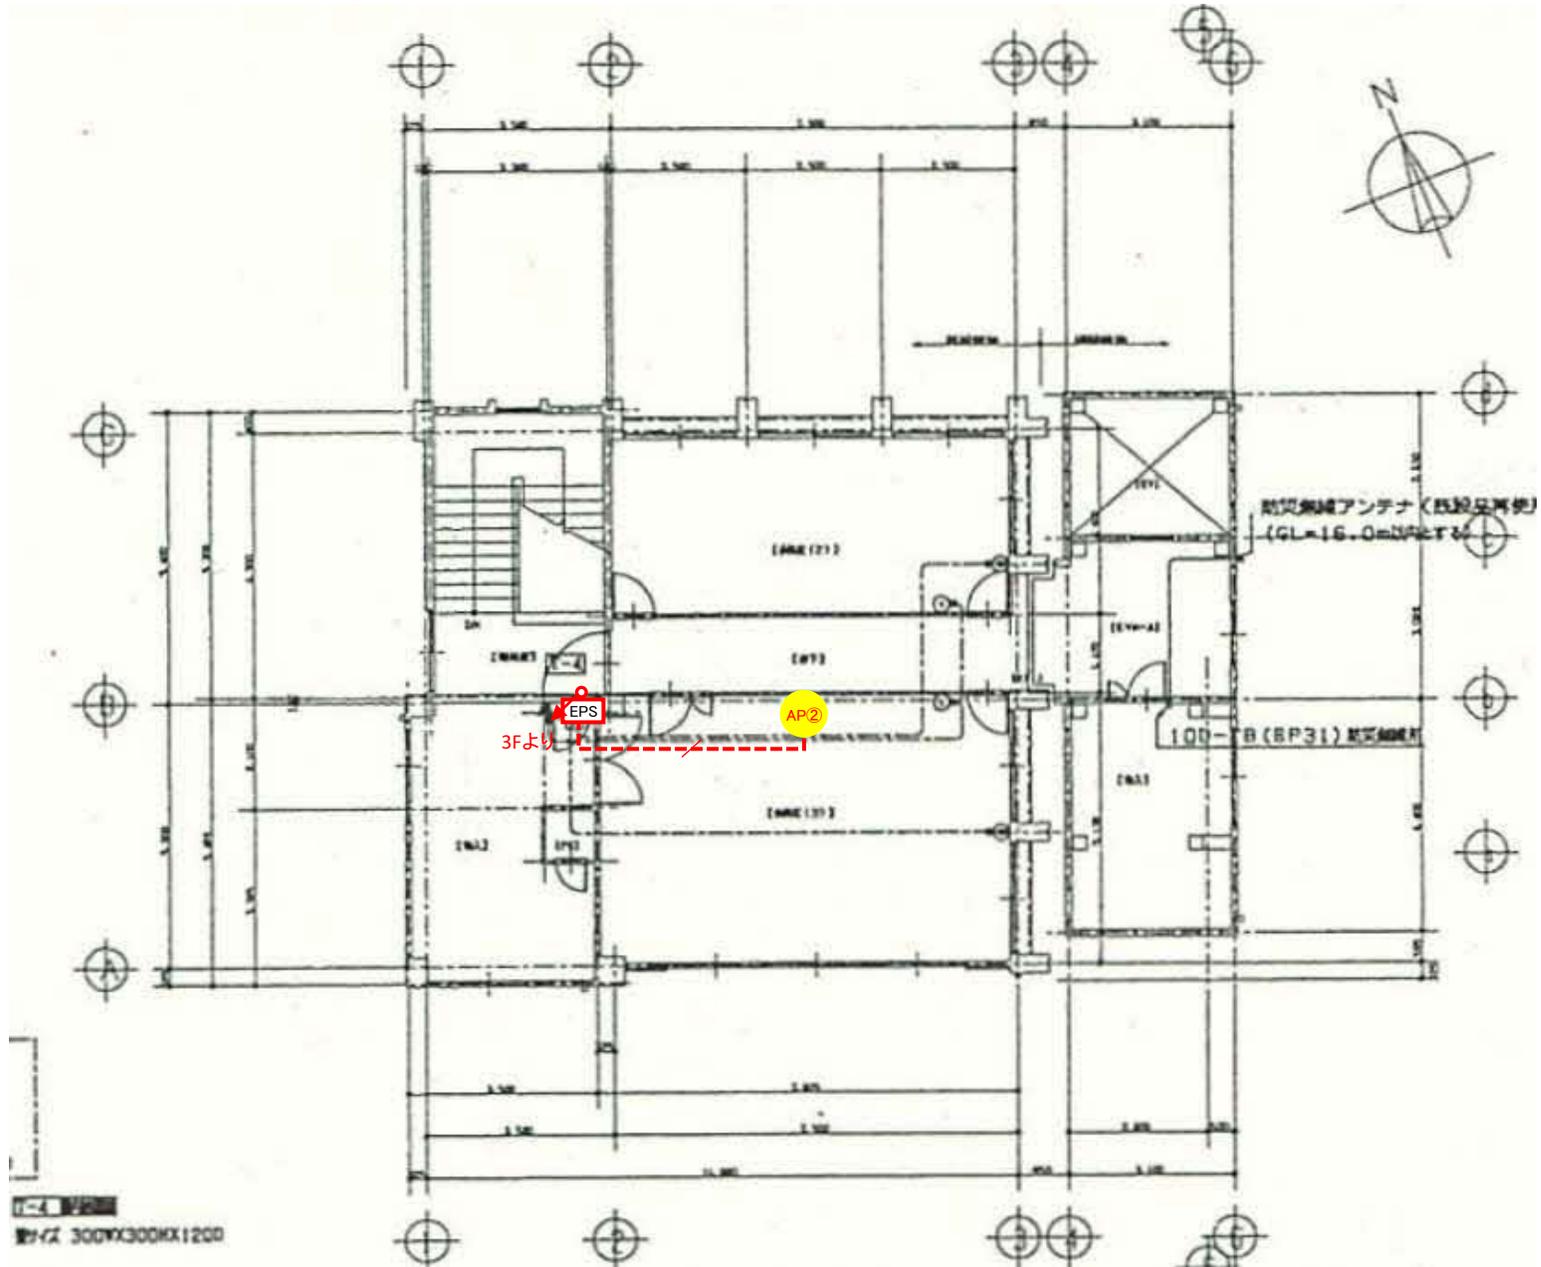





# 18. 豊二地区公民館 2F

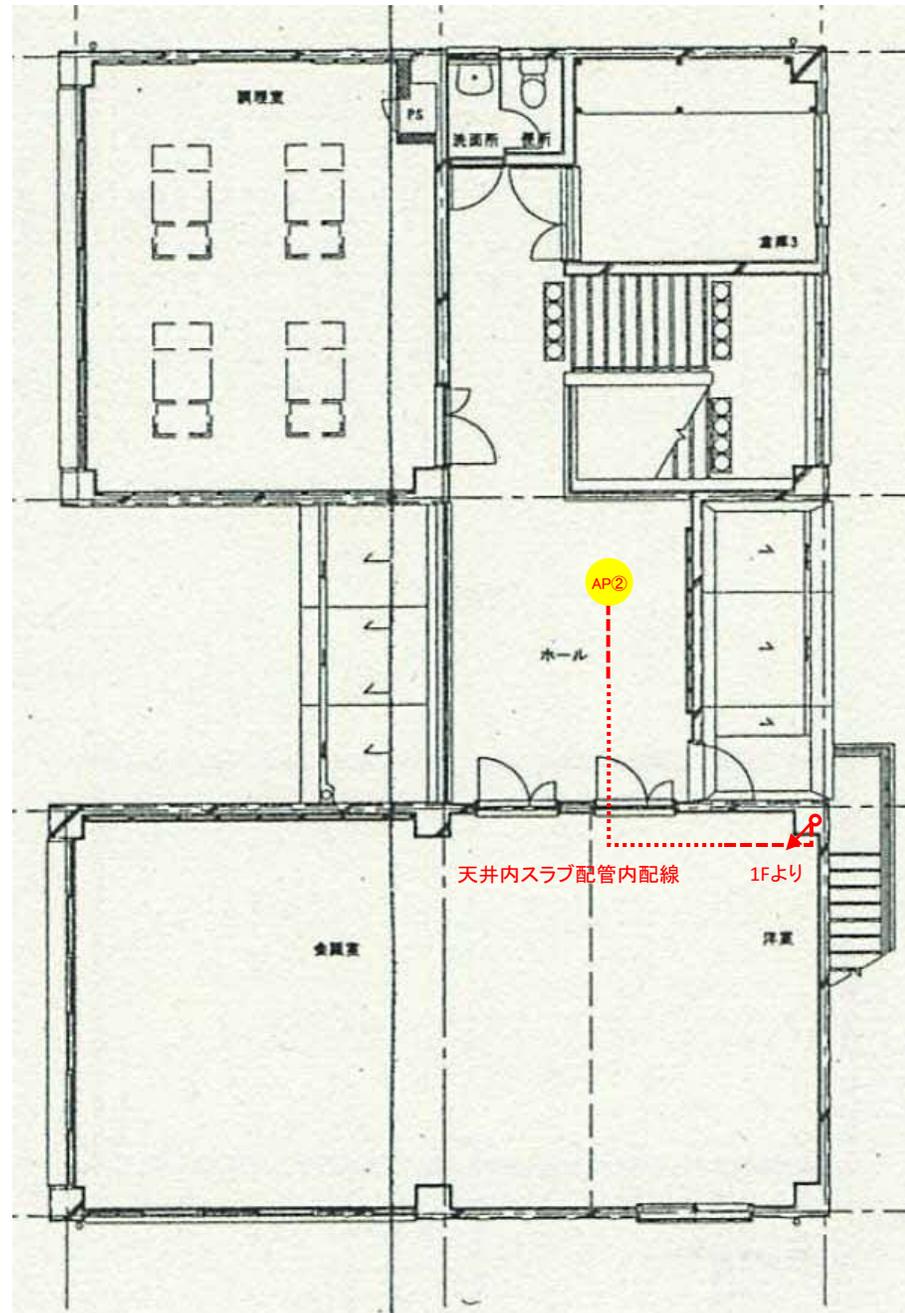

# 19. 南千里地区公民館 7F

 


# 20. 南山田地区公民館 1F

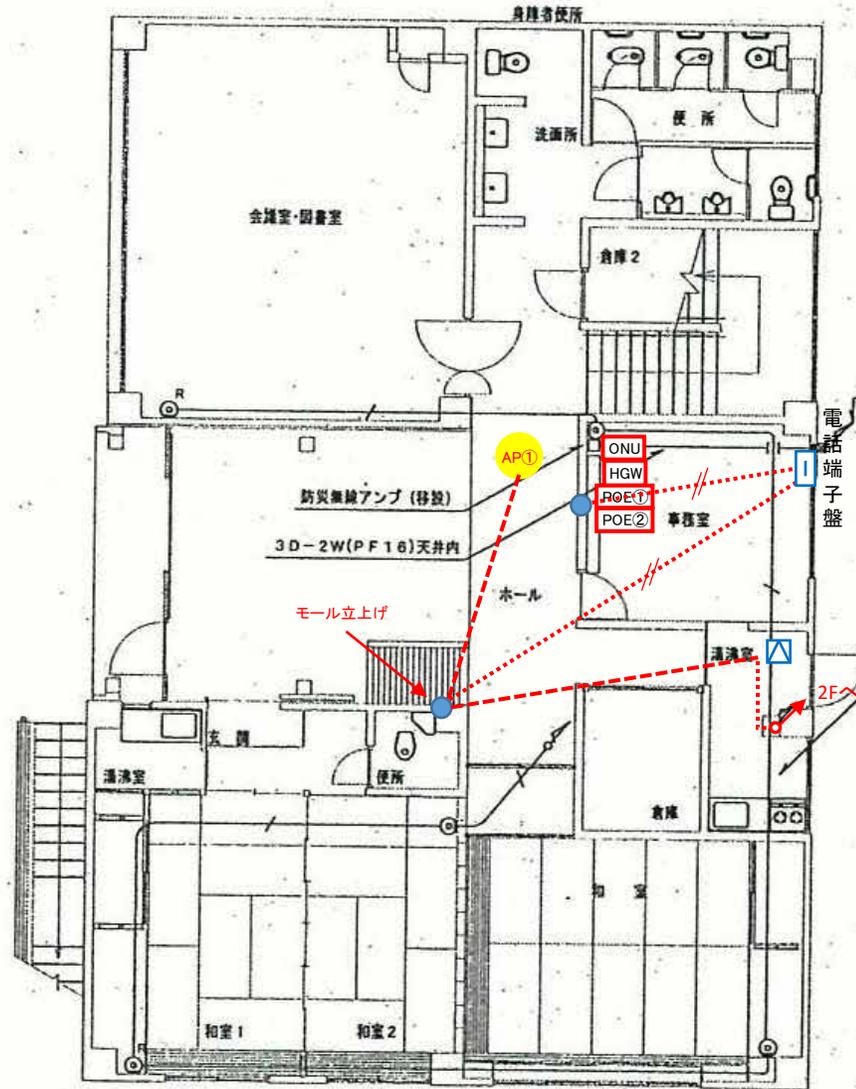


1階平面図

## 20. 南山田地区公民館 2F

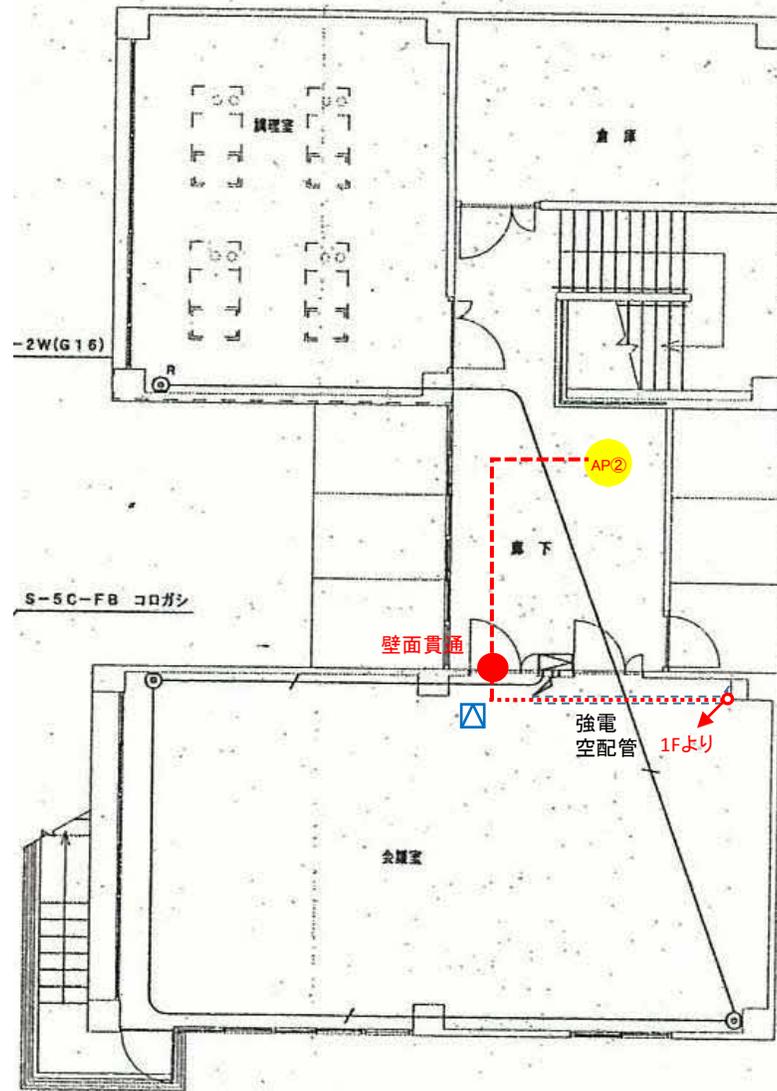




# 22. 西山田地区公民館 2F

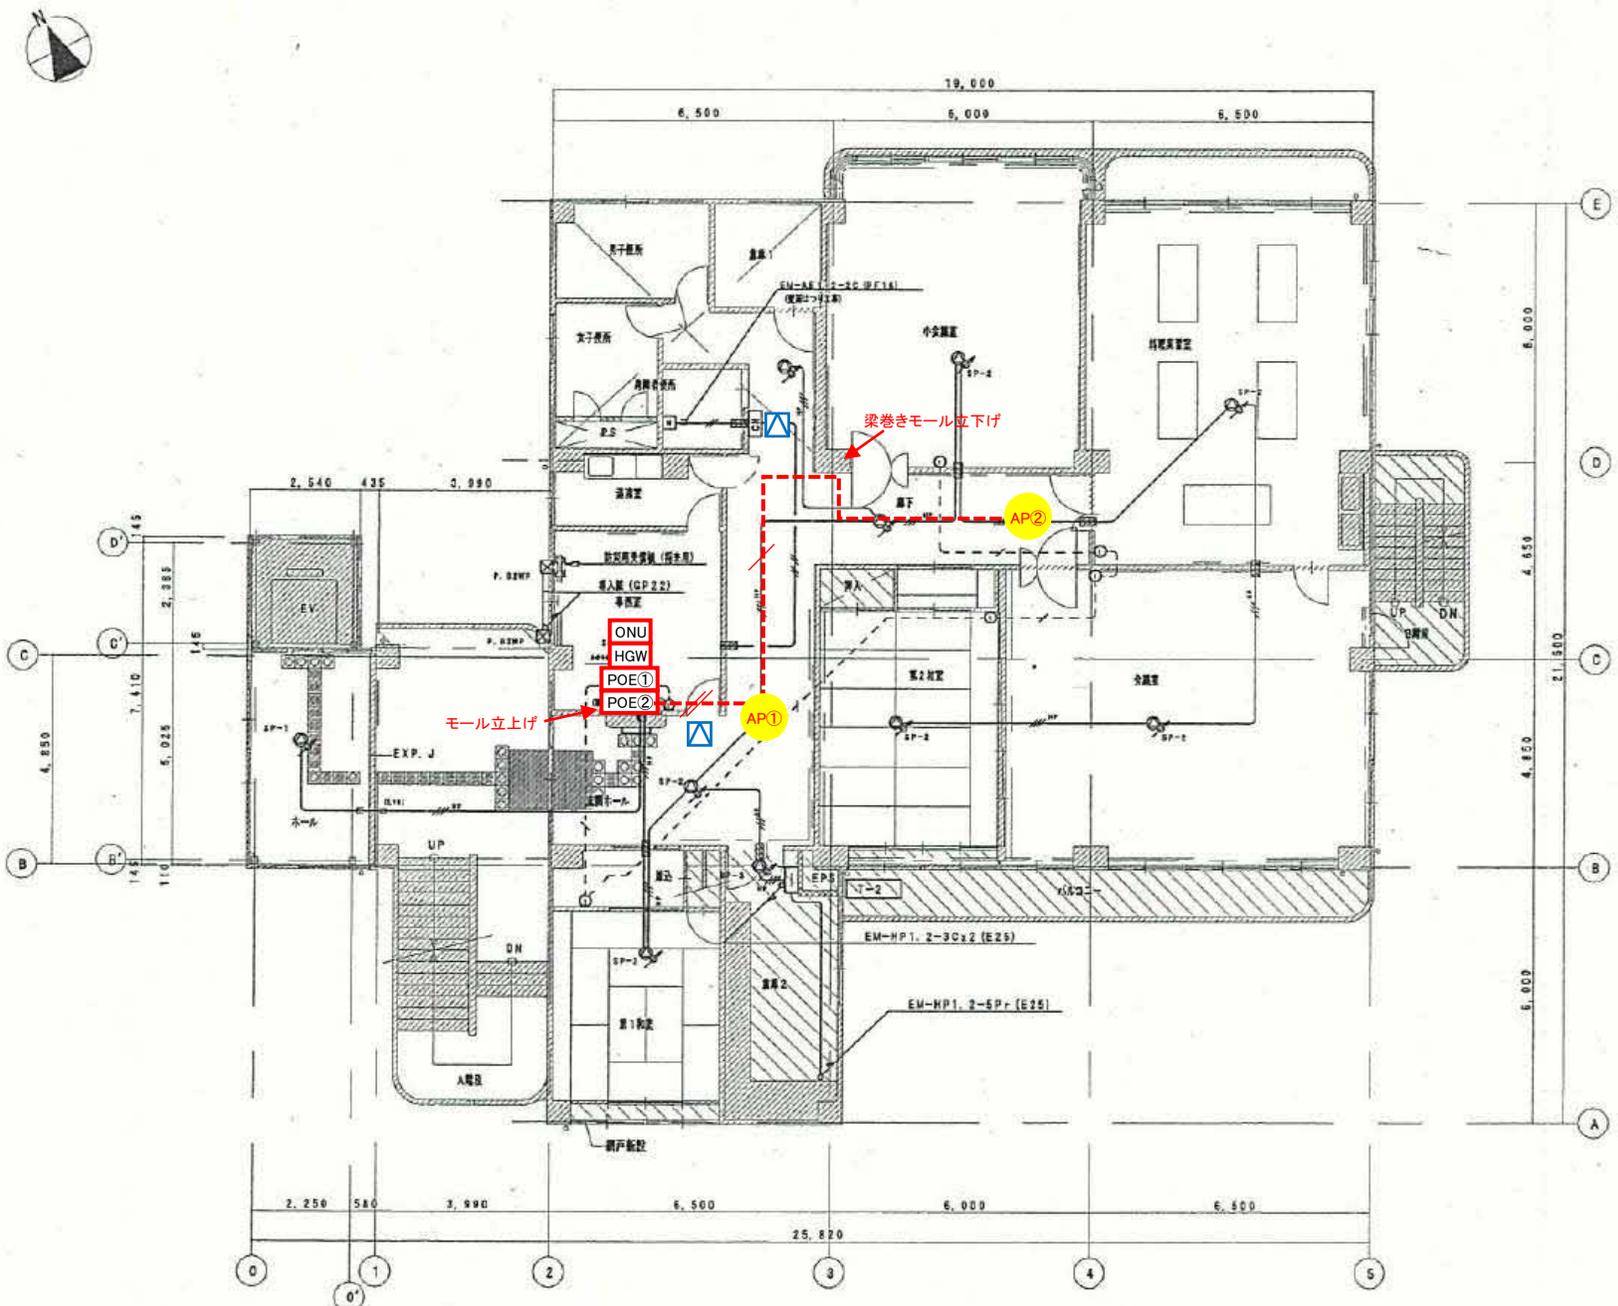





# 23. 片山地区公民館 3F

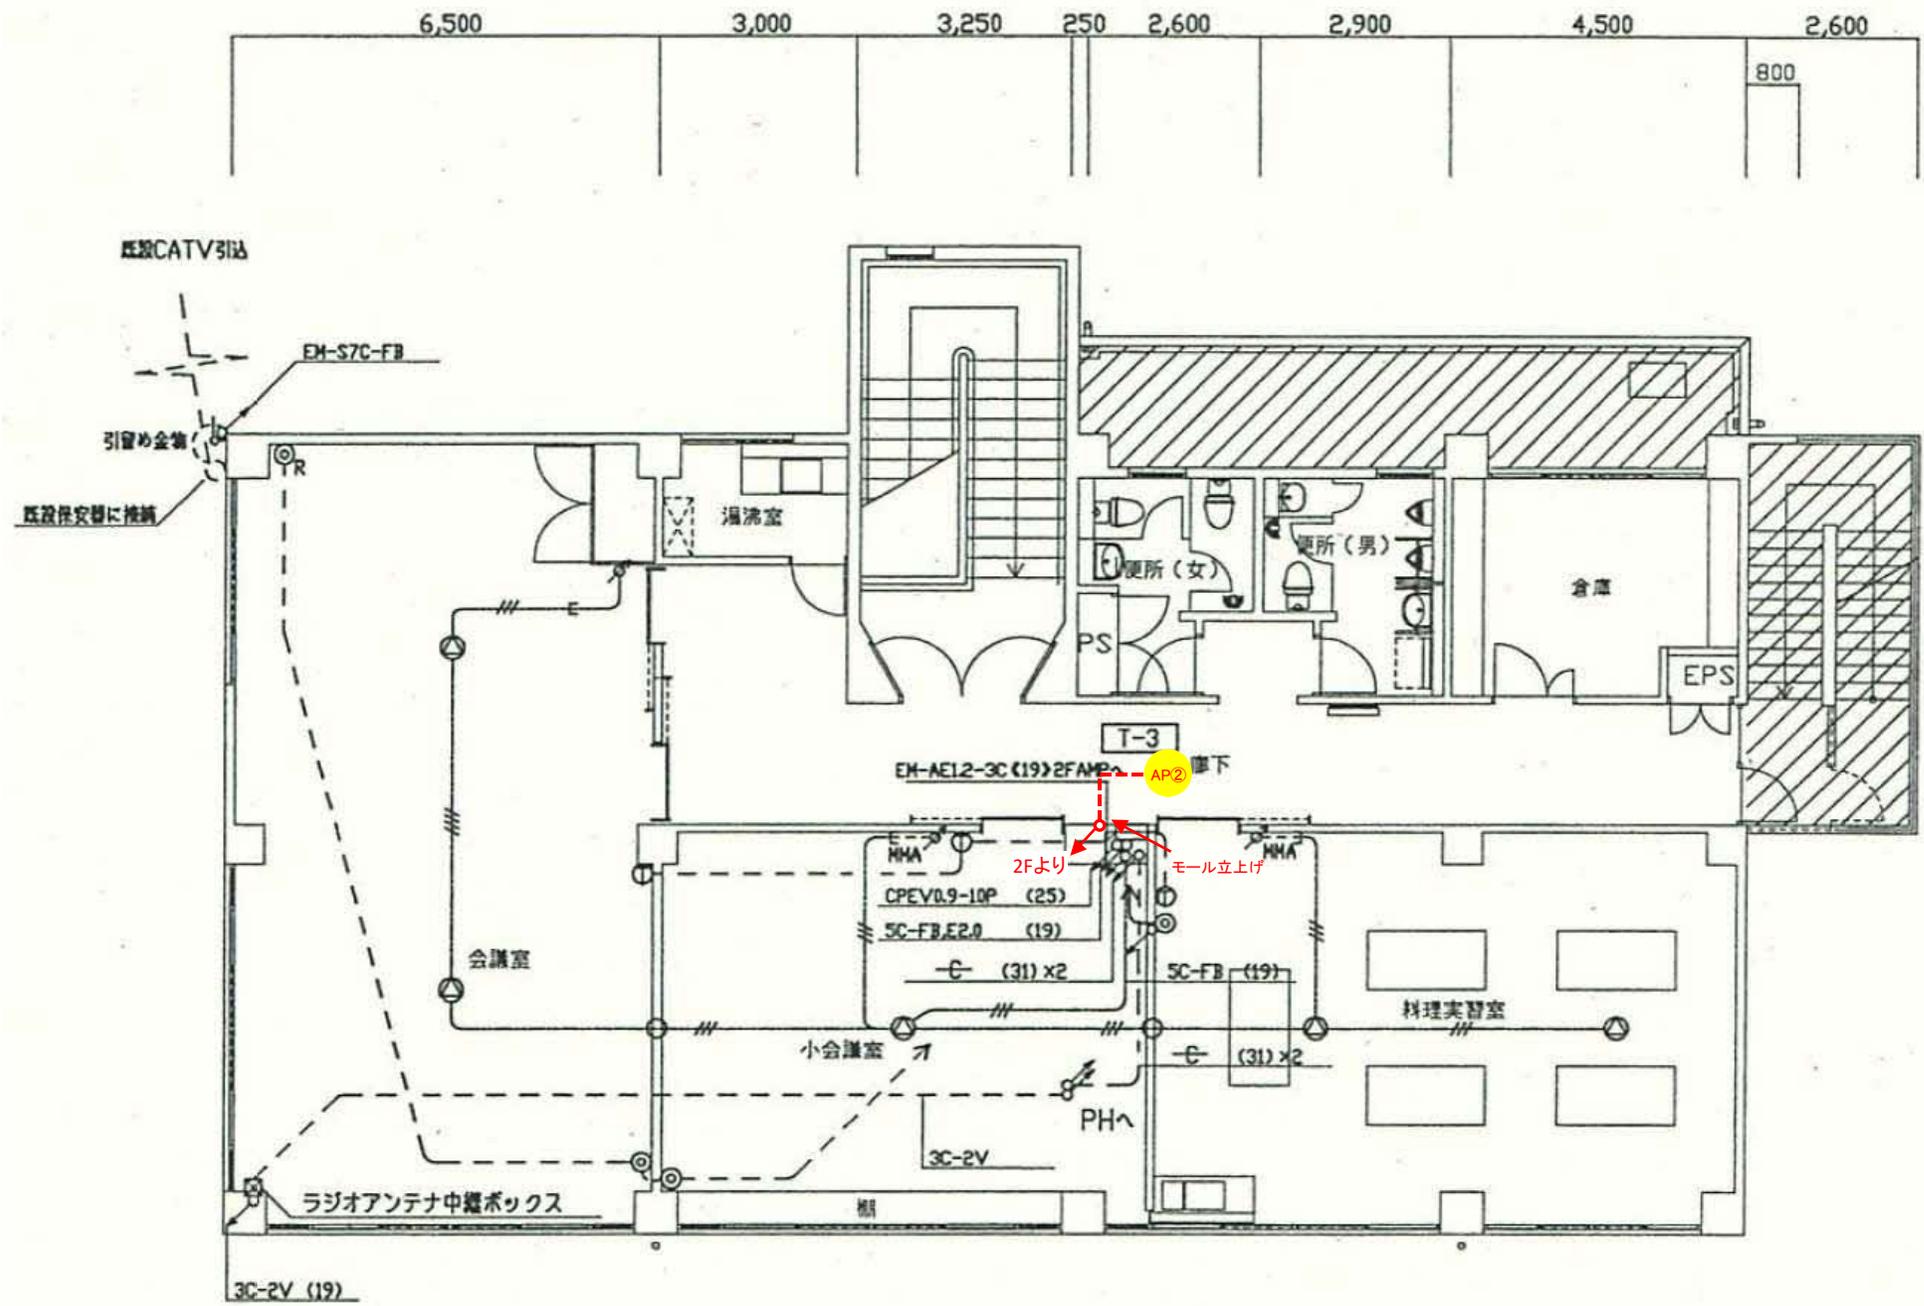

# 24. 東佐井寺地区公民館 1F

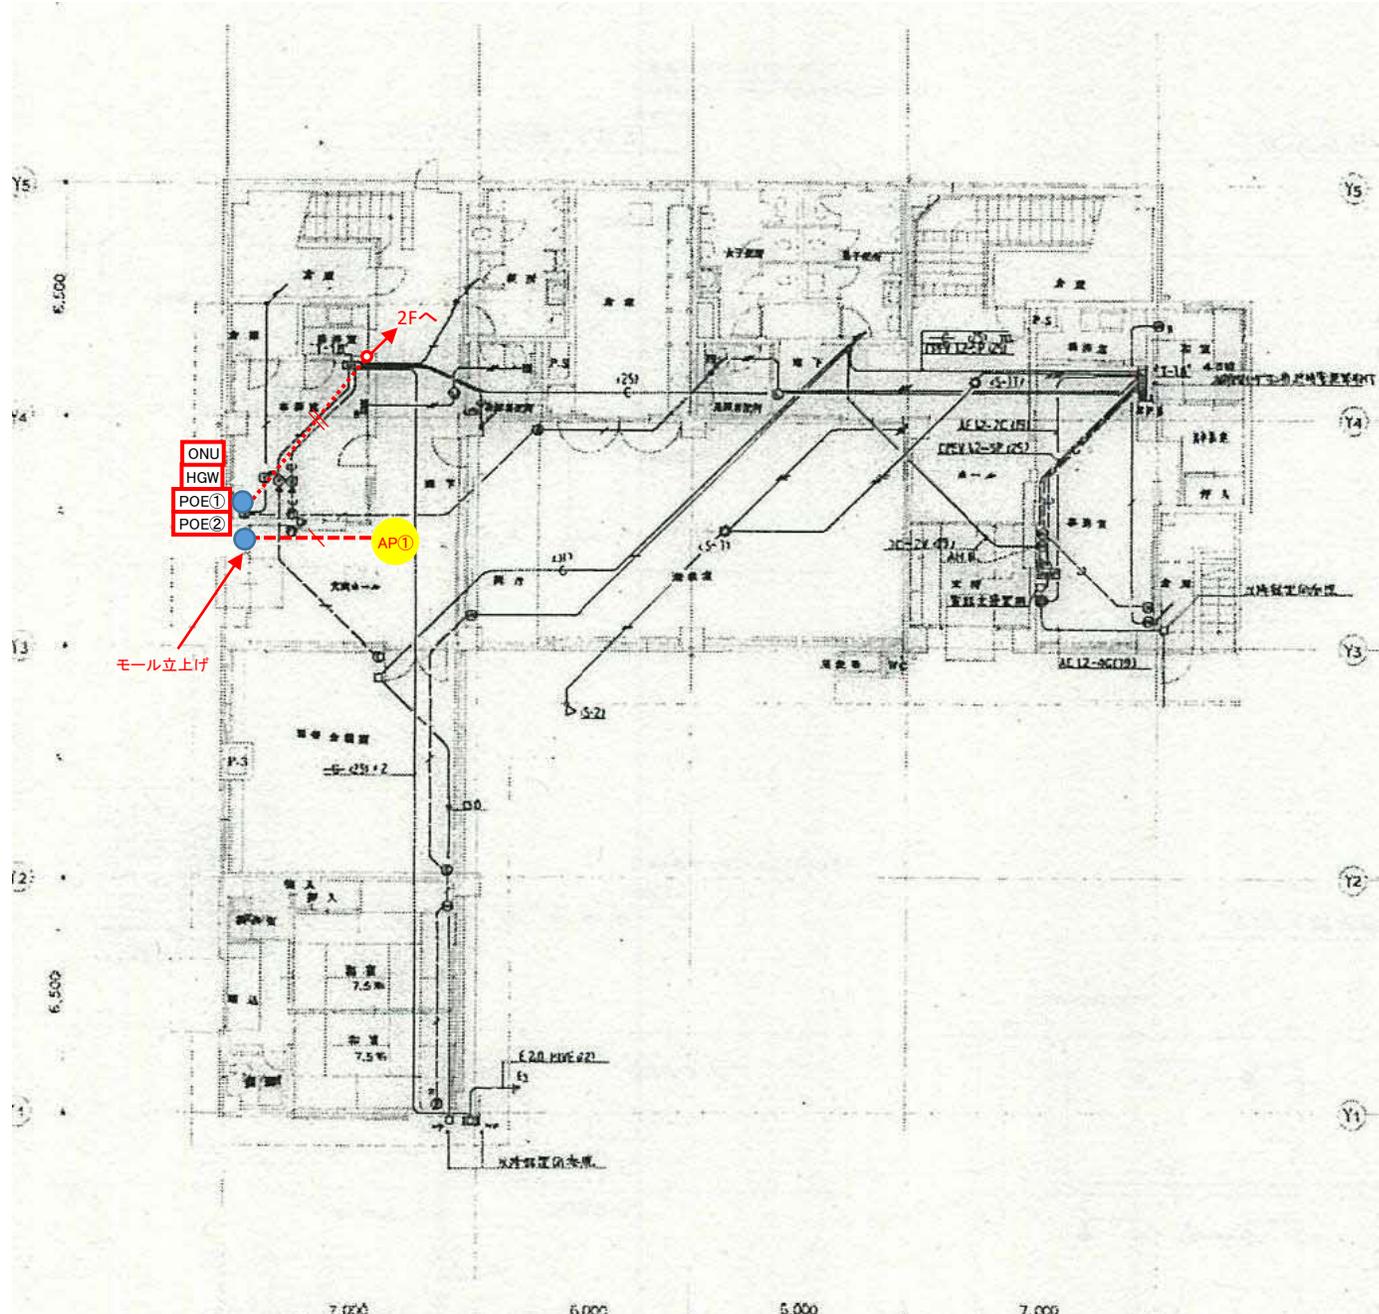


## 24. 東佐井寺地区公民館 2F

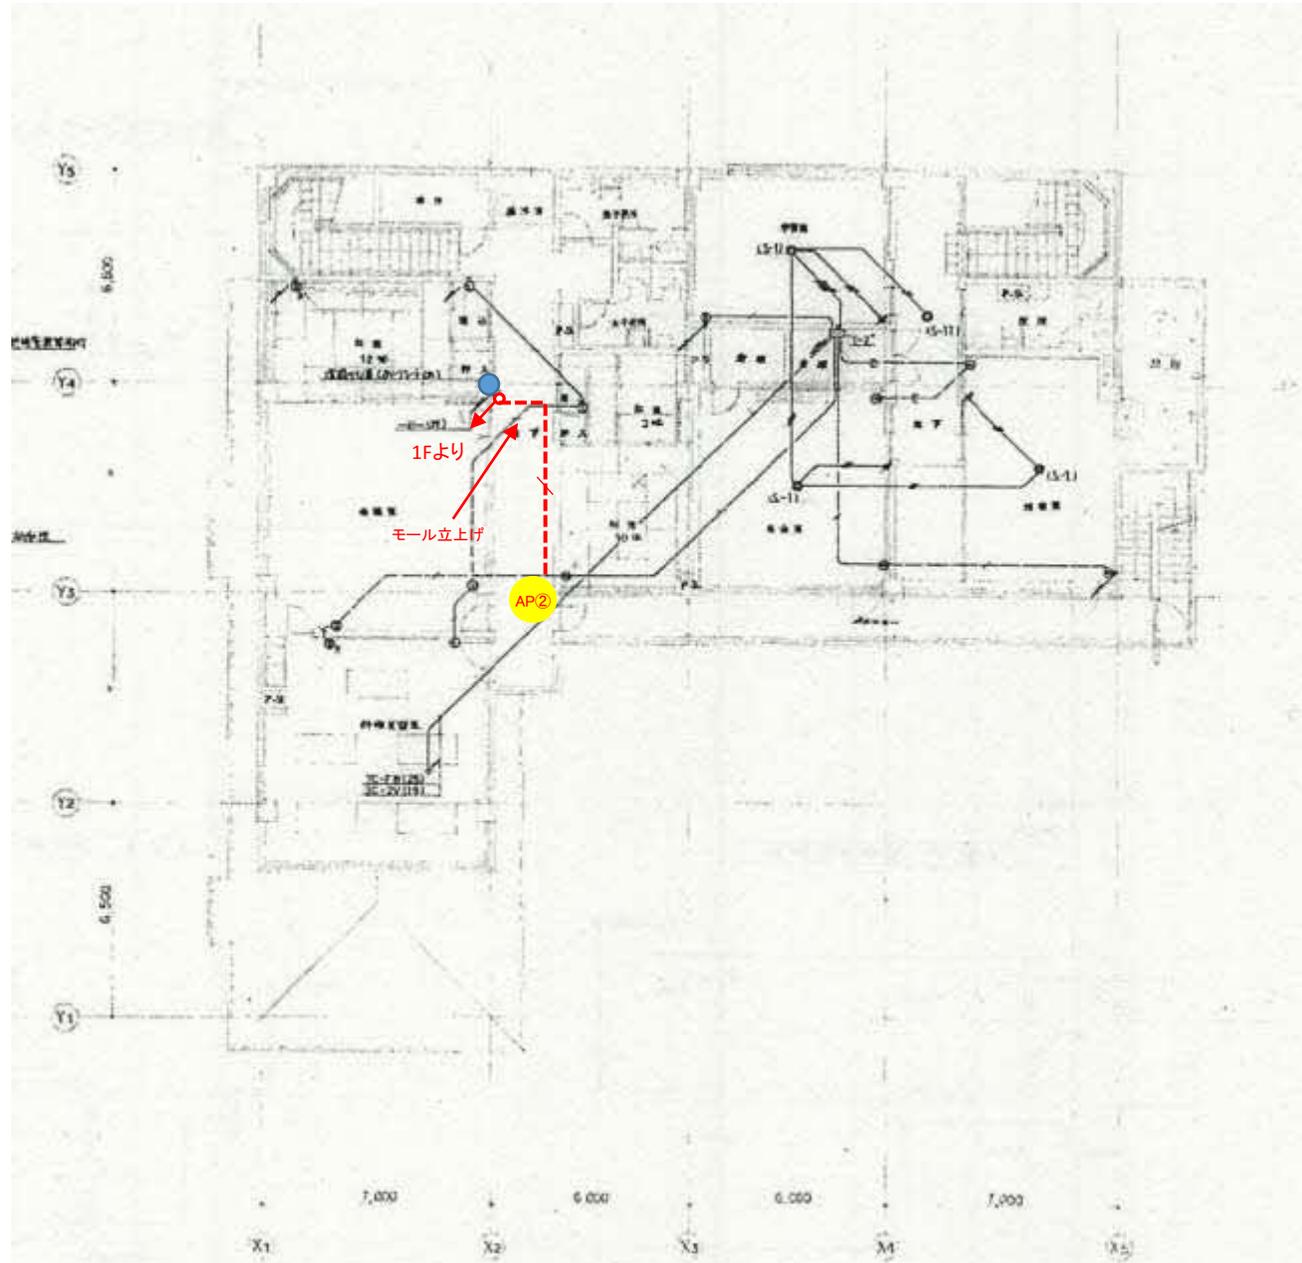


# 25. 北山田地区公民館 1F



## 25. 北山田地区公民館 2F

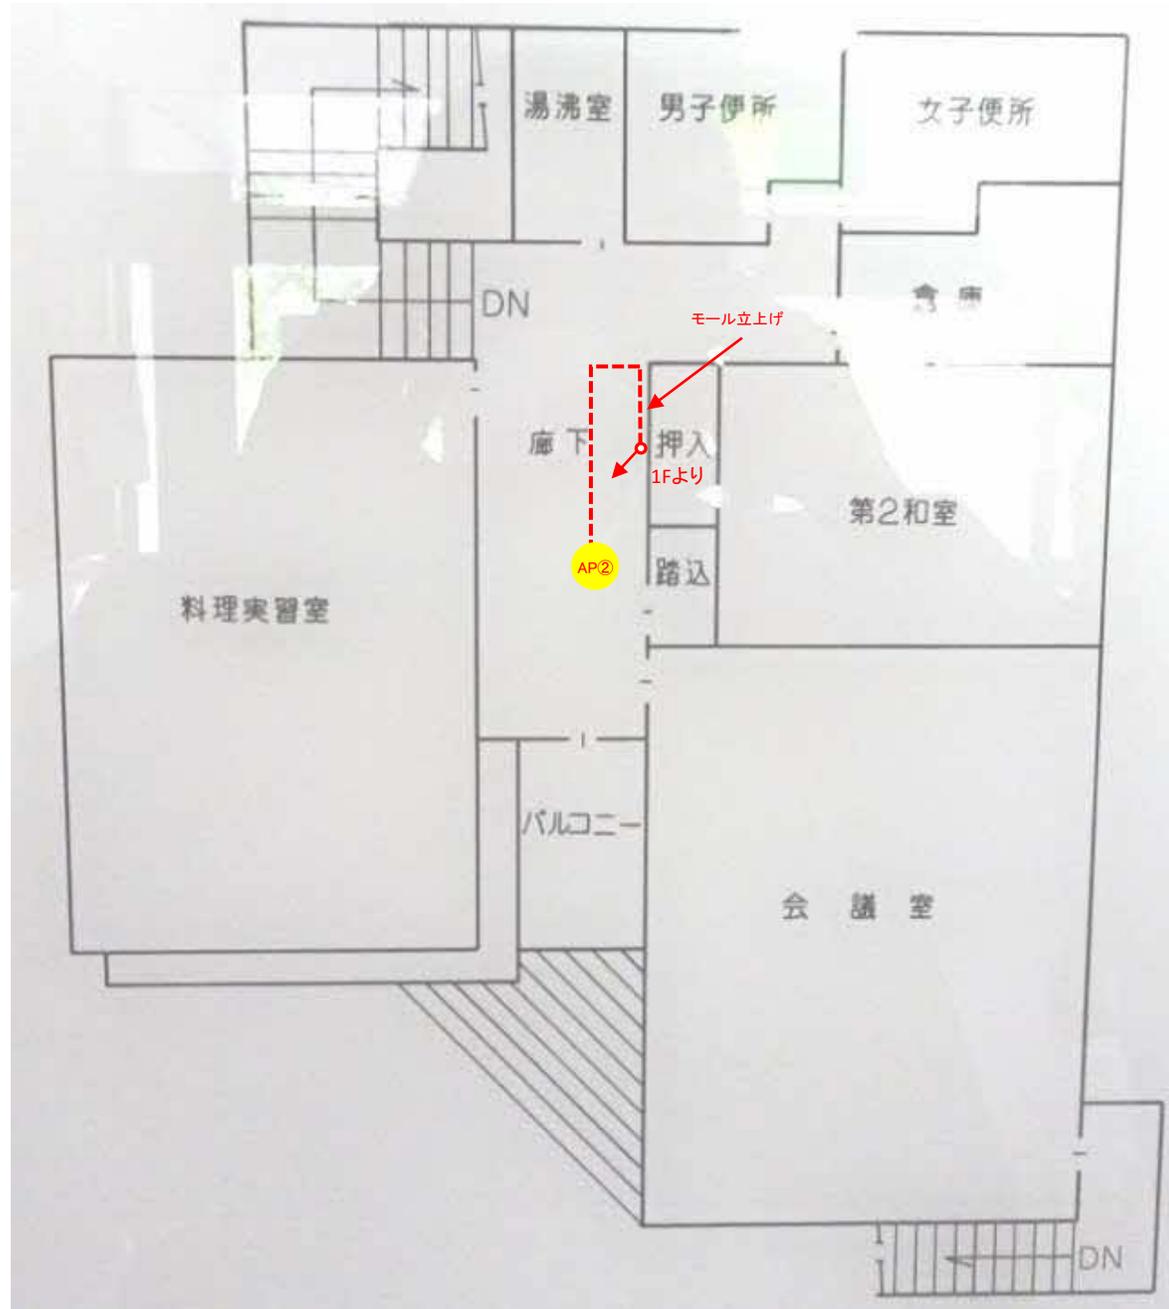

## 26. 千里新田地区公民館 1F

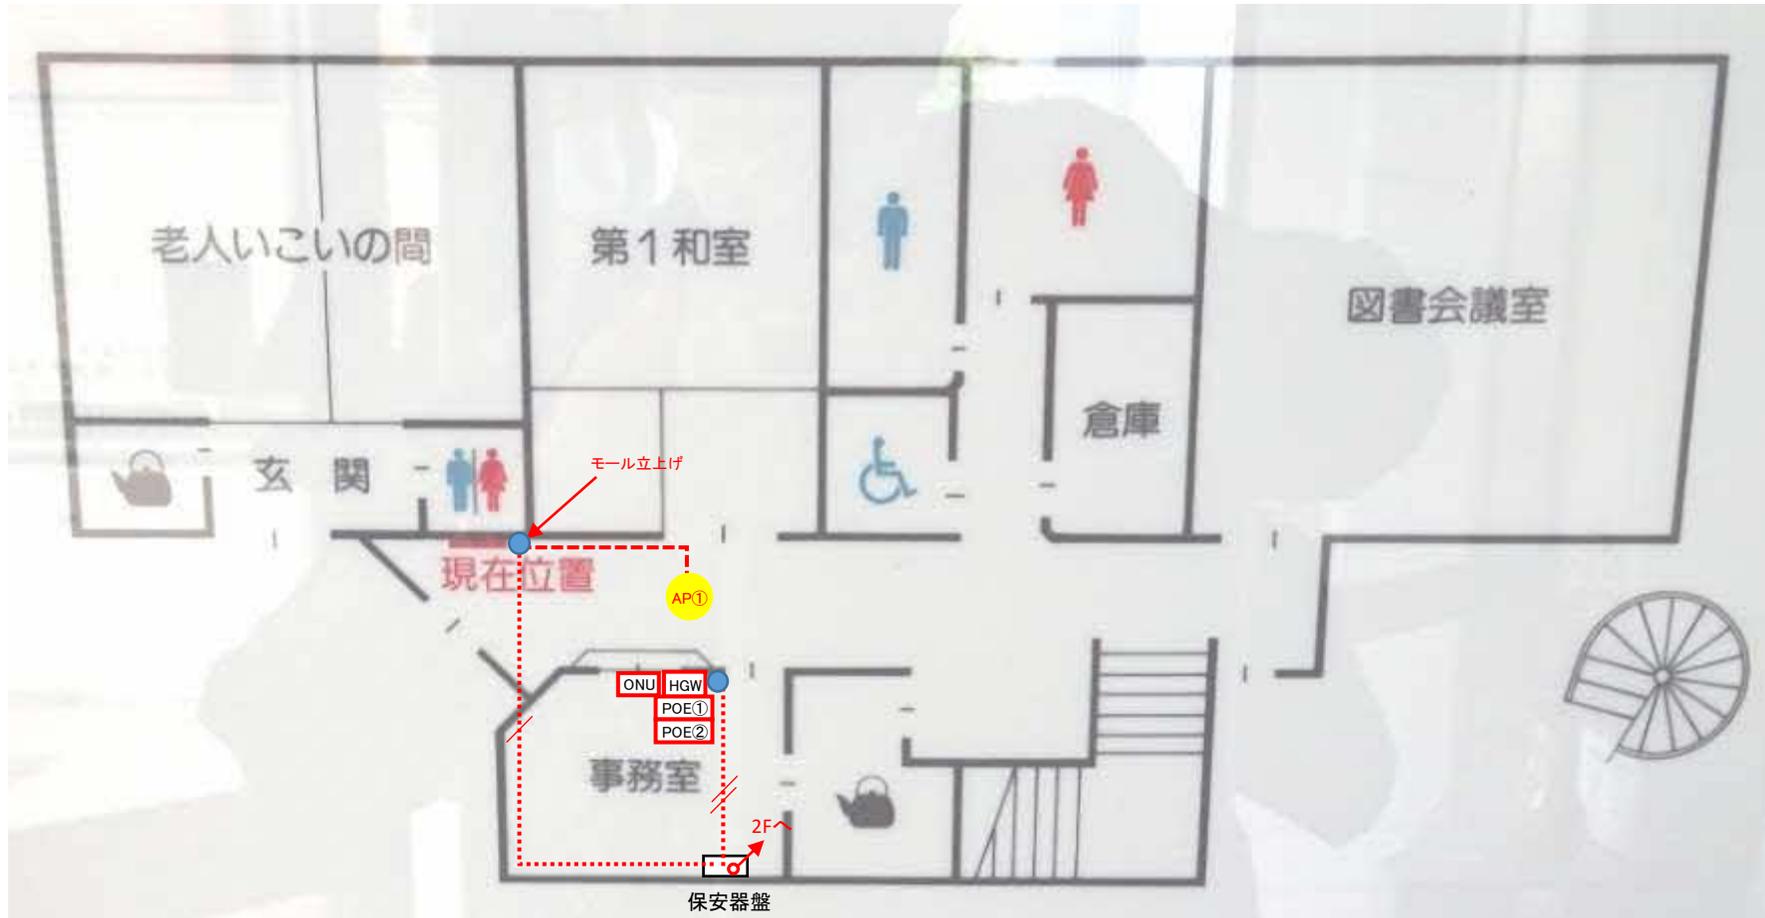

26. 千里新田地区公民館 2F

