


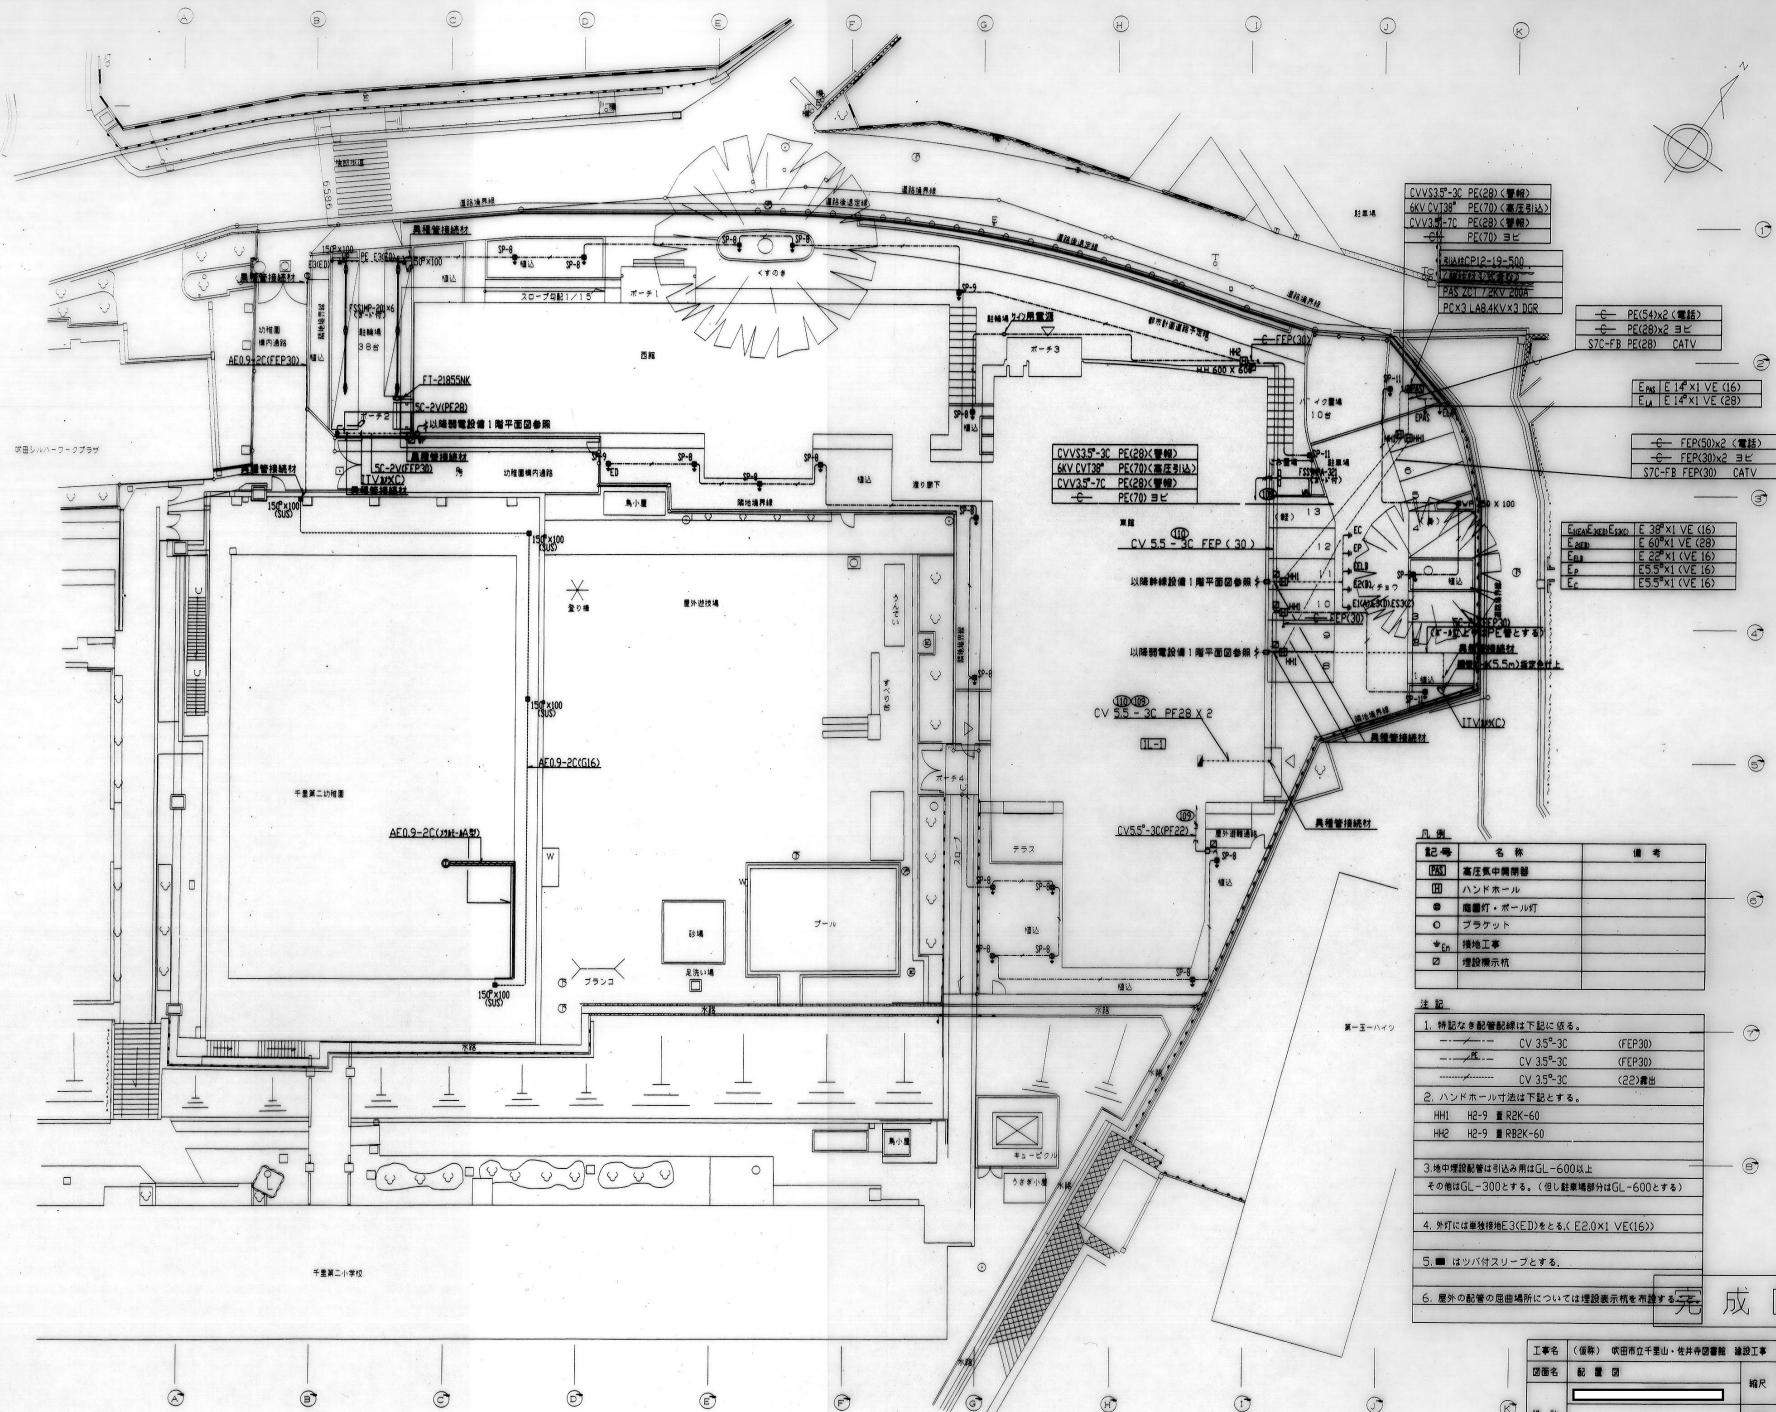

CVV35³-3C PE(28) (電線)
 6KV CV138³ PE(70) (電圧別込)
 CVV35³-7C PE(28) (電線)
 PE(70) ヨビ
 PAS 201 72KV 200A
 PCX3 LA84KVX3 DCR

PE(54)x2 (電線)
 PE(28)x2 ヨビ
 STC-FB PE(28) CATV

E₁ E₁ 14'x1 VE (16)
 E₁ E₁ 14'x1 VE (28)

FE(50)x2 (電線)
 FE(30)x2 ヨビ
 STC-FB FE(30) CATV


CVV35³-3C PE(28) (電線)
 6KV CV138³ PE(70) (電圧別込)
 CVV35³-7C PE(28) (電線)
 PE(70) ヨビ

CV 5.5 - 3C FEP (30)

以降給電線 1 階平面図参照

以降給電線 1 階平面図参照

CV 5.5 - 3C PF28 x 2

IL=1

CV 5.5³-3C (FEP28)

記号	名称	備考
PA3	高圧集中開閉器	
田	ハンドホール	
●	照明灯・ポール灯	
○	ブラケット	
★	接地工事	
□	埋設表示板	

- 注記
- 特記なき配線距離は下記に依る。
 CV 3.5³-3C (FEP30)
 CV 3.5³-3C (FEP30)
 CV 3.5³-3C (22)露出
 - ハンドホール寸法は下記とする。
 HH1 H2-9 重R2K-60
 HH2 H2-9 重R2K-60
 - 地中埋設配管は引込み高はGL-600以上
 その他はGL-300とする。(但し駐車場部分はGL-600とする)
 - 外灯には兼用埋設配管(3ED)をとる。(E2.0x1 VE(16))
 - はツバ付スリーブとする。
 - 屋外の配管の埋設場所については埋設表示板を添付する。