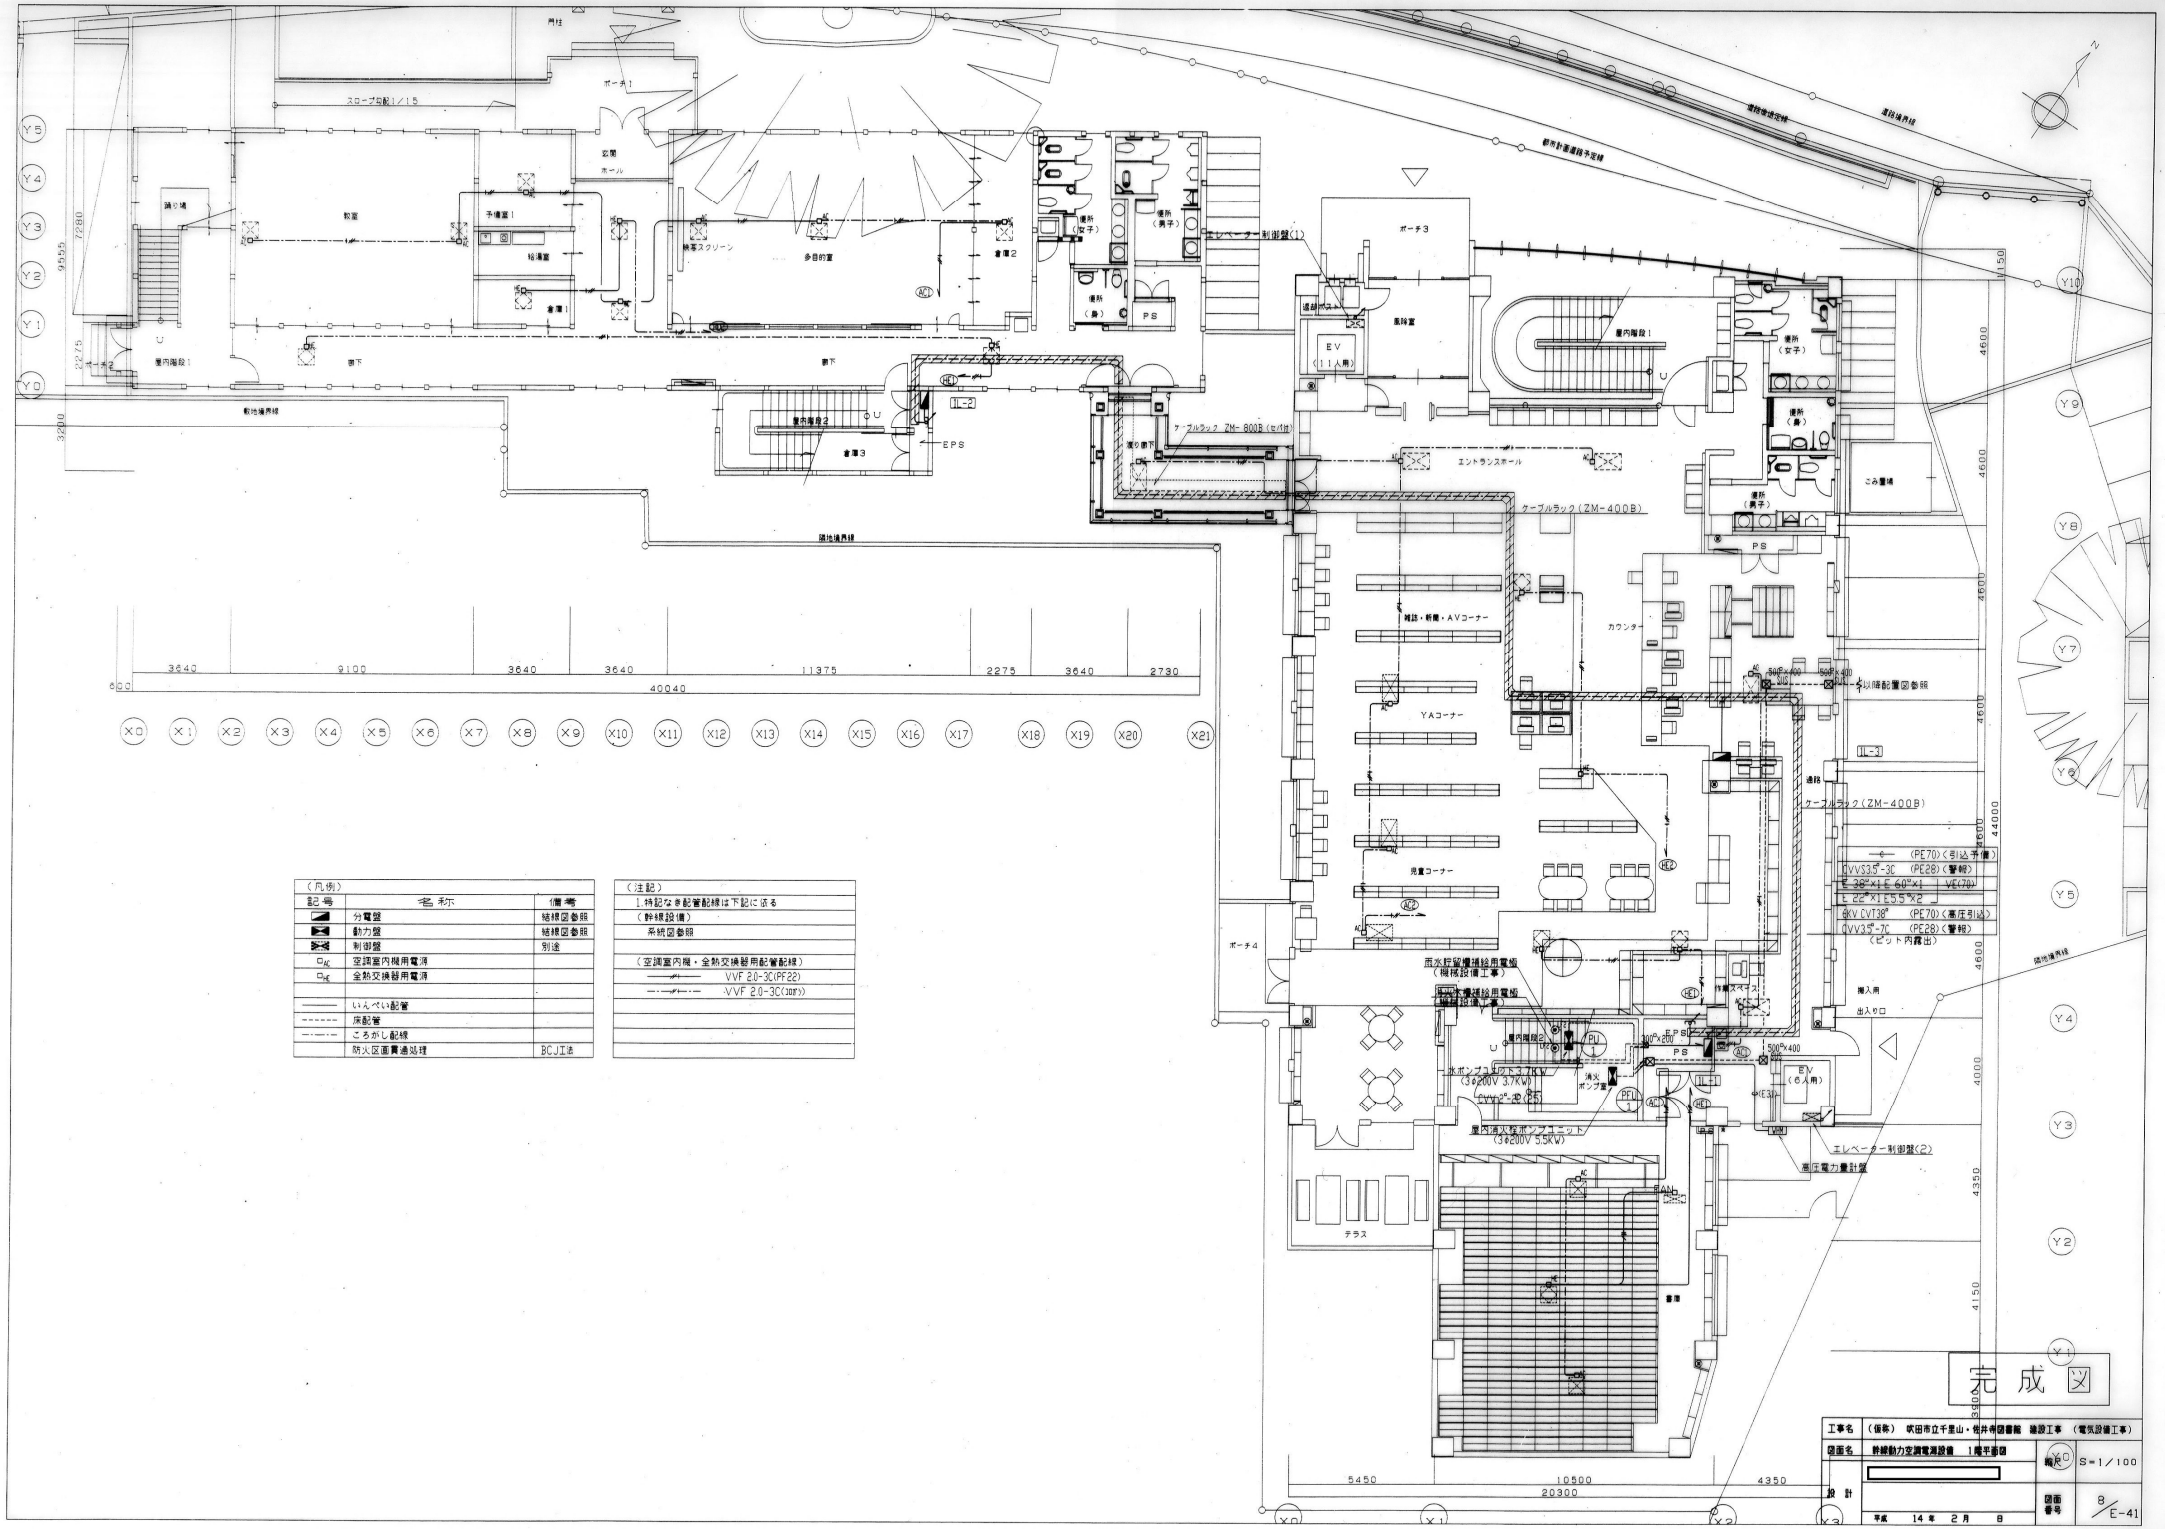

（凡例）

記号	名称	備考
	分電盤	結線図参照
	動力盤	結線図参照
	制御盤	別途
	空調室内機用電源	
	全熱交換器用電源	
	いんぺい配管	
	床配管	
	ころがし配線	
	防火区画貫通処理	BCJ工法

（注記）

1. 特記なき配管配線は下記に依る

（幹線設備）

系統図参照

（空調室内機・全熱交換器用配管配線）

VVF 2.0-3C(PF22)

VVF 2.0-3C(mm)

工事名	（仮称） 吹田市立千里山・佐井寺図書館 建設工事 （電気設備工事）
図面名	幹線動力空調電源設備 1階平面図
縮尺	S=1/100
設計	平成 14年 2月 8
図面番号	8/E-41