


第6回 吹田市バリアフリー推進協議会

生活関連施設・生活関連経路の追加案について

江坂駅周辺

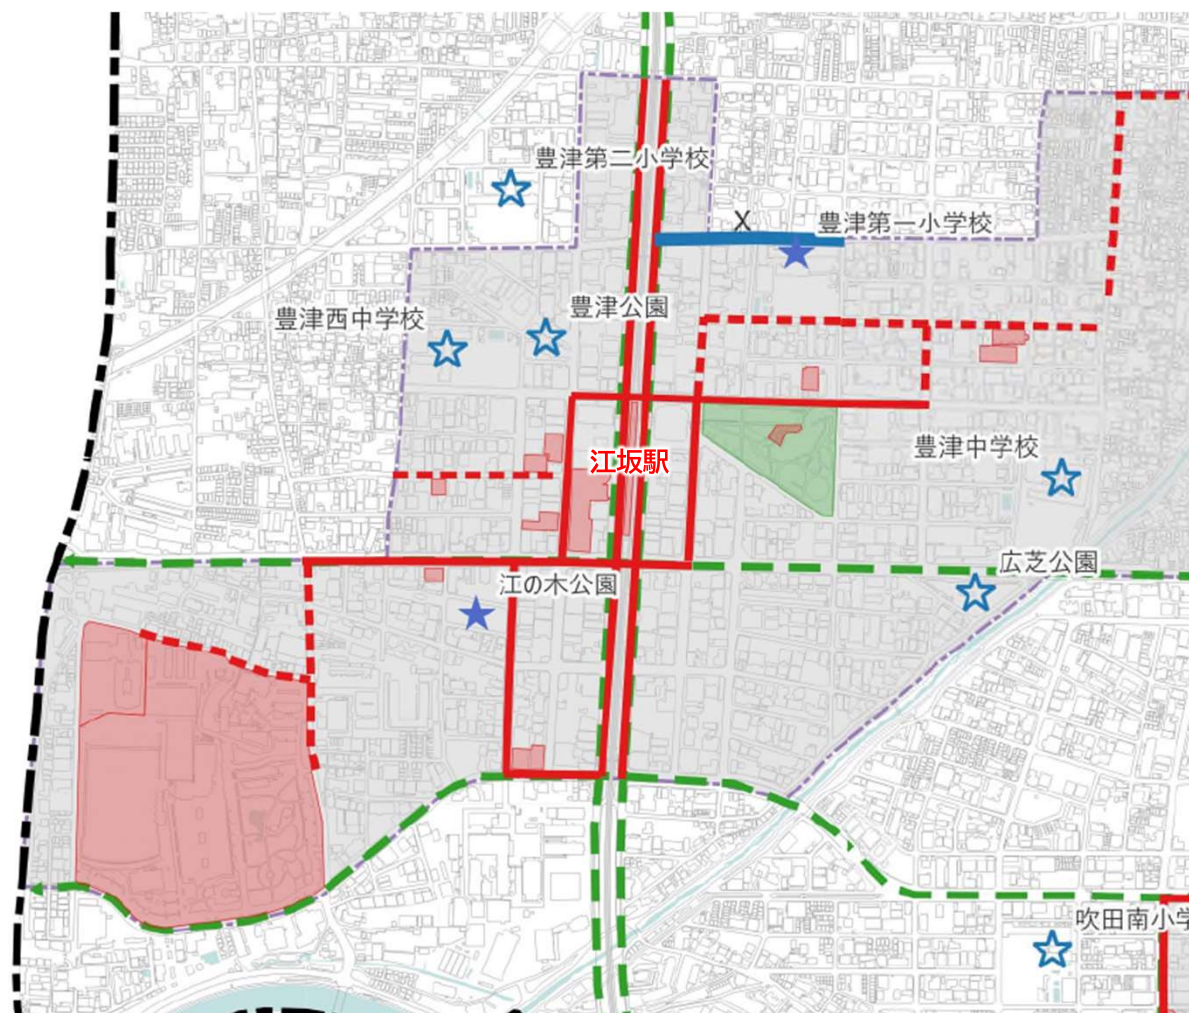

生活関連施設（追加案）

- ・ 豊津第一小学校
- ・ 江の木公園

生活関連経路（追加案）


X：江坂町64号線

生活関連施設・生活関連経路の追加案について（江坂駅周辺）

凡例

- | | | |
|--------|--------|-------------|
| 吹田市 | 生活関連施設 | 生活関連経路等 |
| 重点整備地区 | 公園 | 生活関連経路 |
| 地区検討 | 施設 | 準生活関連経路 |
| 地区追加範囲 | 施設検討 | ネットワーク経路 |
| | 追加予定 | 経路検討 |
| | 未追加 | 生活関連経路(候補) |
| | | 準生活関連経路(候補) |

山田駅周辺

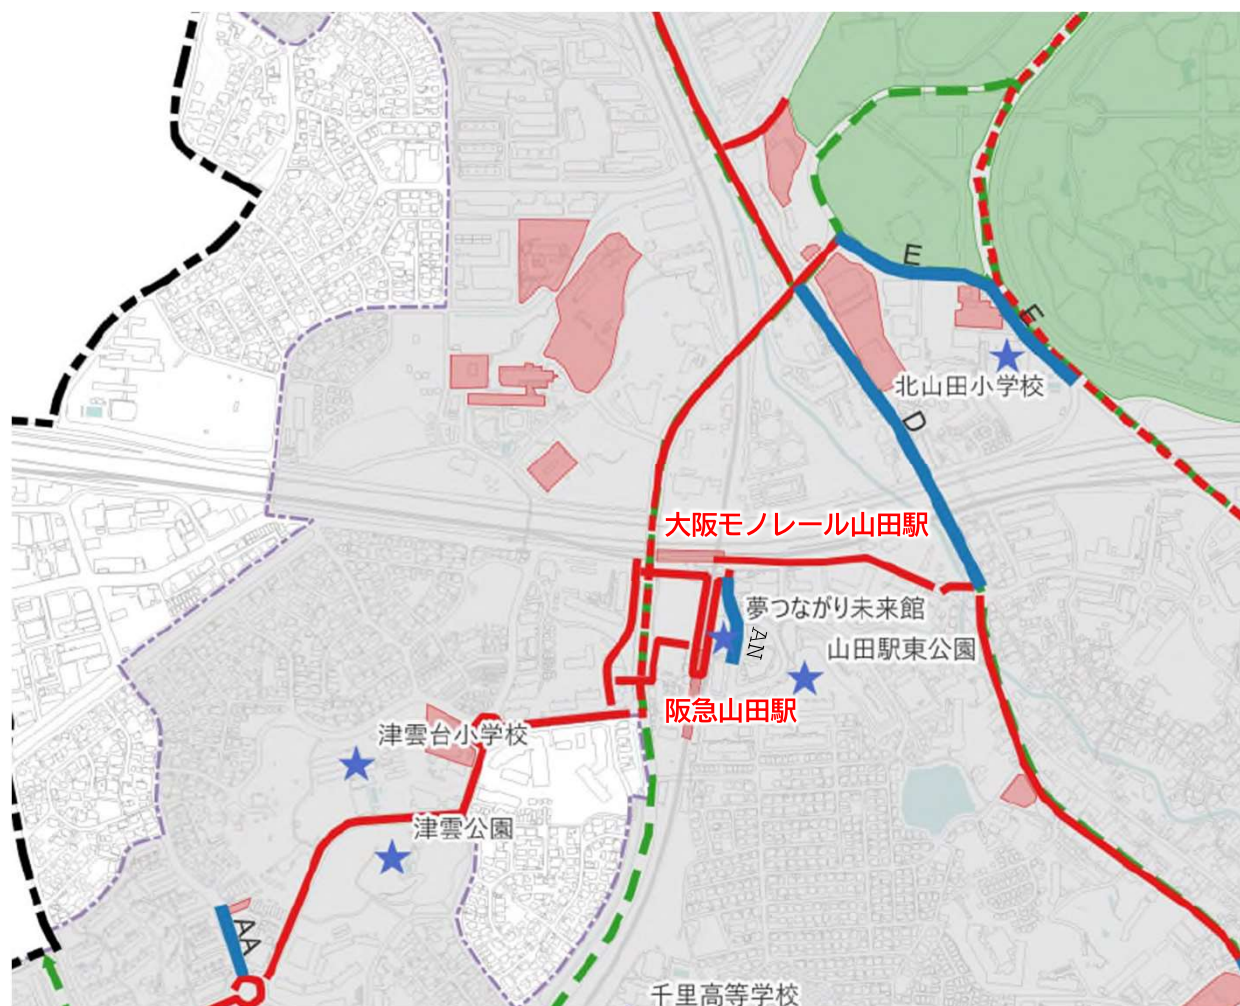

生活関連施設（追加案）

- ・ 北山田小学校
- ・ 夢つながり未来館
- ・ 山田駅東公園
- ・ 津雲台小学校
- ・ 津雲公園

生活関連経路（追加案）

- D：箕面山田線
E：万博公園外周線
A A：津雲台14号線
A N：山田西53号線


凡例

吹田市
重点整備地区
地区検討
地区追加範囲

生活関連施設
公園
施設
施設検討
★ 追加予定
☆ 未追加

生活関連経路等
— 生活関連経路
- - - 準生活関連経路
← → ネットワーク経路
経路検討
— 生活関連経路(候補)
- - - 準生活関連経路(候補)

吹田駅・豊津駅周辺

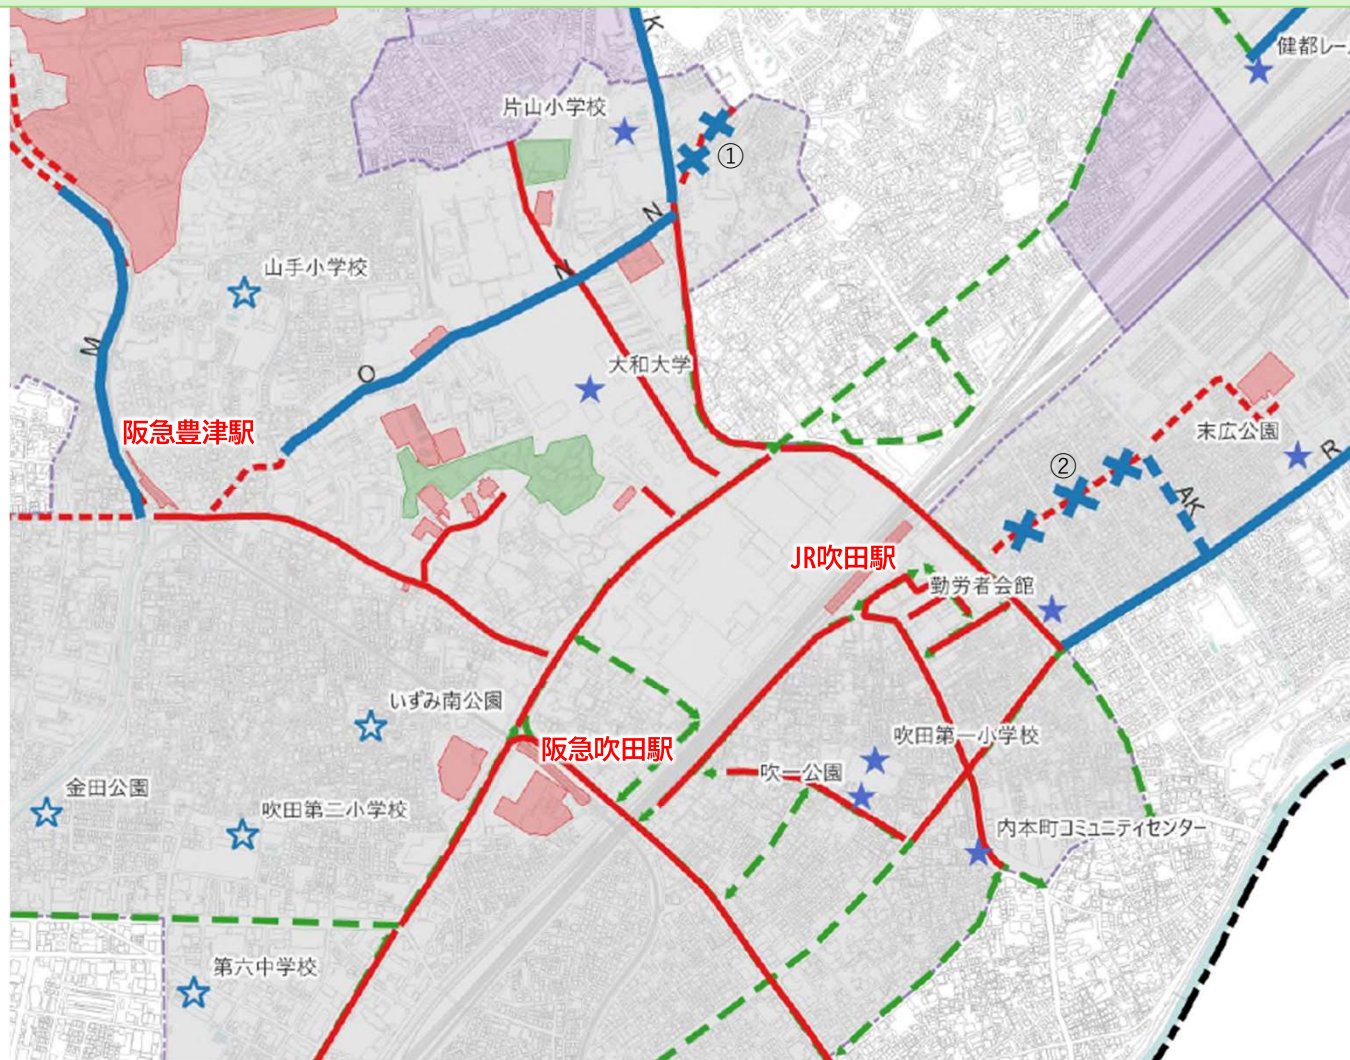

生活関連施設（追加案）

- ・ 片山小学校
- ・ 大和大学
- ・ 末広公園
- ・ 勤労者会館
- ・ 吹田第一小学校
- ・ 吹一公園
- ・ 内本町コミュニティセンター

生活関連経路（追加案）

- K：千里山東朝日が丘線
 N：朝日が丘町12号線
 片山町21号線
 M：吹田箕面線
 O：出口町1号線
 R：岸部中内本町線
 A K：昭和町6号線

生活関連経路（削除案）

- ①朝日が丘町6号線
 ②昭和町5号線


凡例

吹田市
 重点整備地区
 地区検討
 地区追加範囲

生活関連施設
 公園
 施設
 施設検討
 ★ 追加予定
 ☆ 未追加

生活関連経路等
 生活関連経路
 準生活関連経路
 ネットワーク経路
 経路検討
 生活関連経路(候補)
 準生活関連経路(候補)

桃山台駅周辺

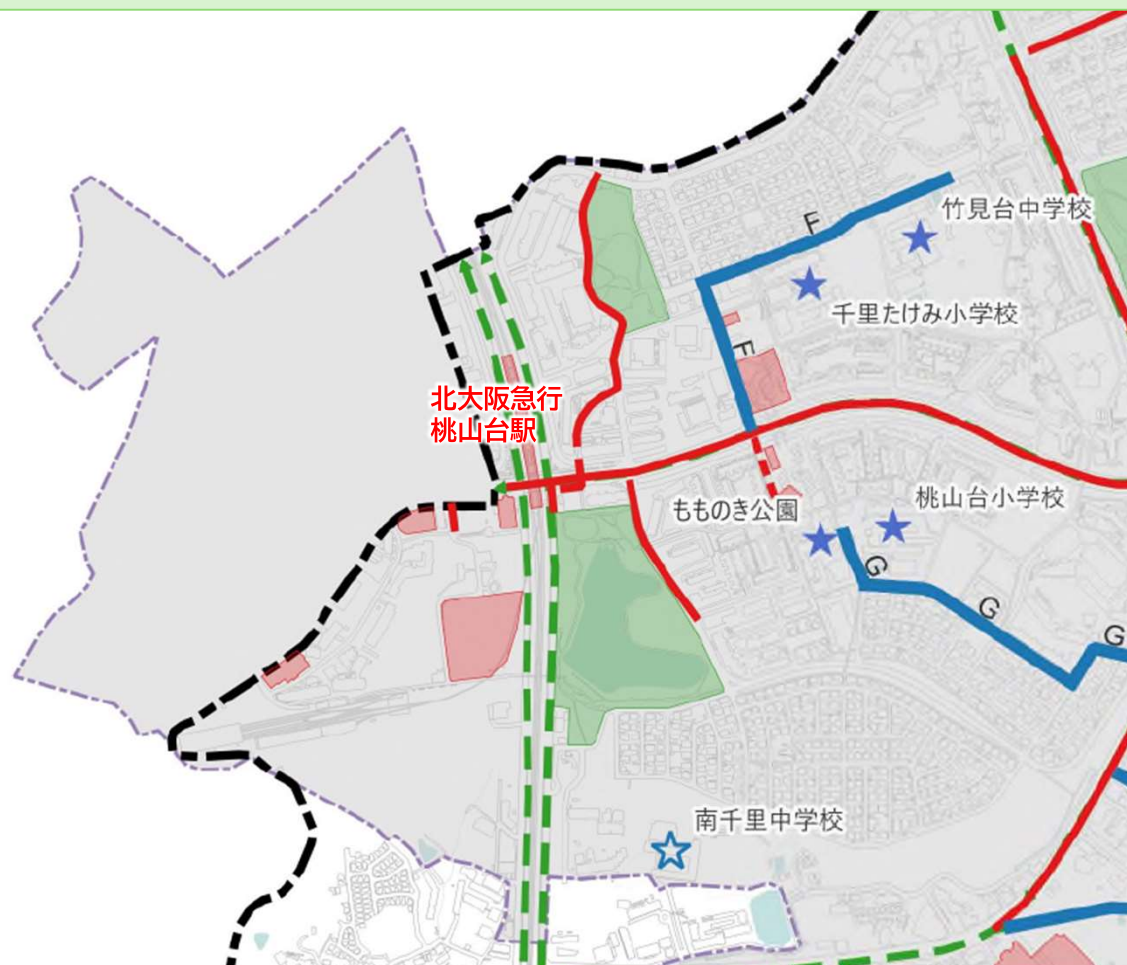

生活関連施設（追加案）

- ・ 千里たけみ小学校
- ・ 竹見台中学校
- ・ もものき公園
- ・ 桃山台小学校


生活関連経路（追加案）

- F：竹見台1号線
竹見台8号線
- G：桃山台8号線
桃山台9号線
桃山台36号線

凡例

	生活関連施設	生活関連経路等
	施設検討	

千里山駅・関大前駅周辺

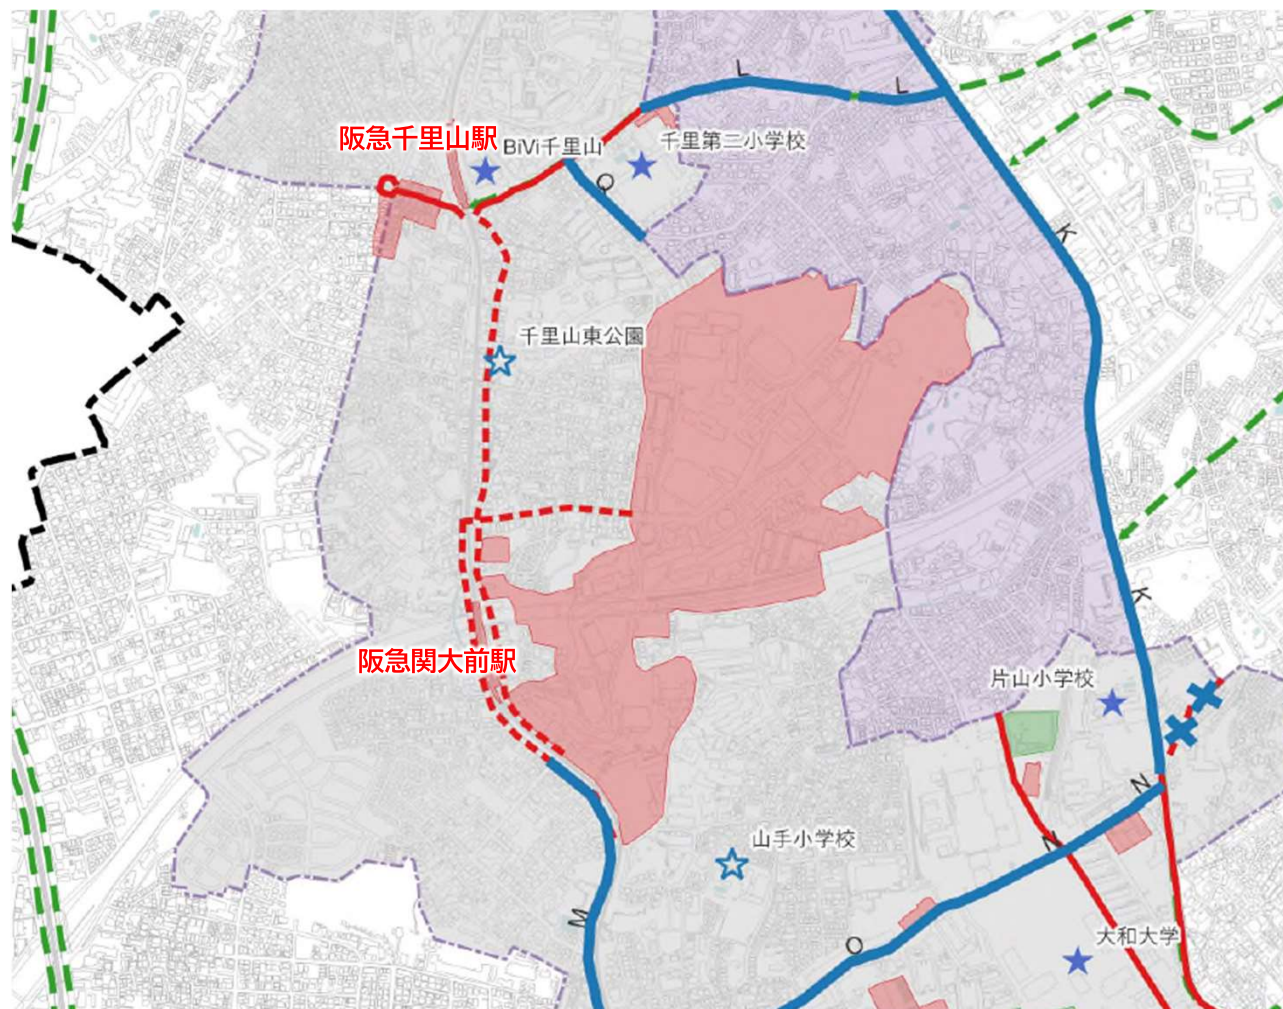

生活関連施設（追加案）

- BiVi千里山
- 千里第二小学校

生活関連経路（追加案）

- K：千里山東朝日が丘線
朝日が丘片山線
- L：千里山松が丘17号線
千里山東中央線
- M：吹田箕面線
- Q：佐井寺千里山東線


凡例

吹田市
重点整備地区
地区検討
地区追加範囲

生活関連施設
公園
施設
施設検討
追加予定
未追加

生活関連経路等
生活関連経路
準生活関連経路
ネットワーク経路
経路検討
生活関連経路(候補)
準生活関連経路(候補)

南千里駅周辺

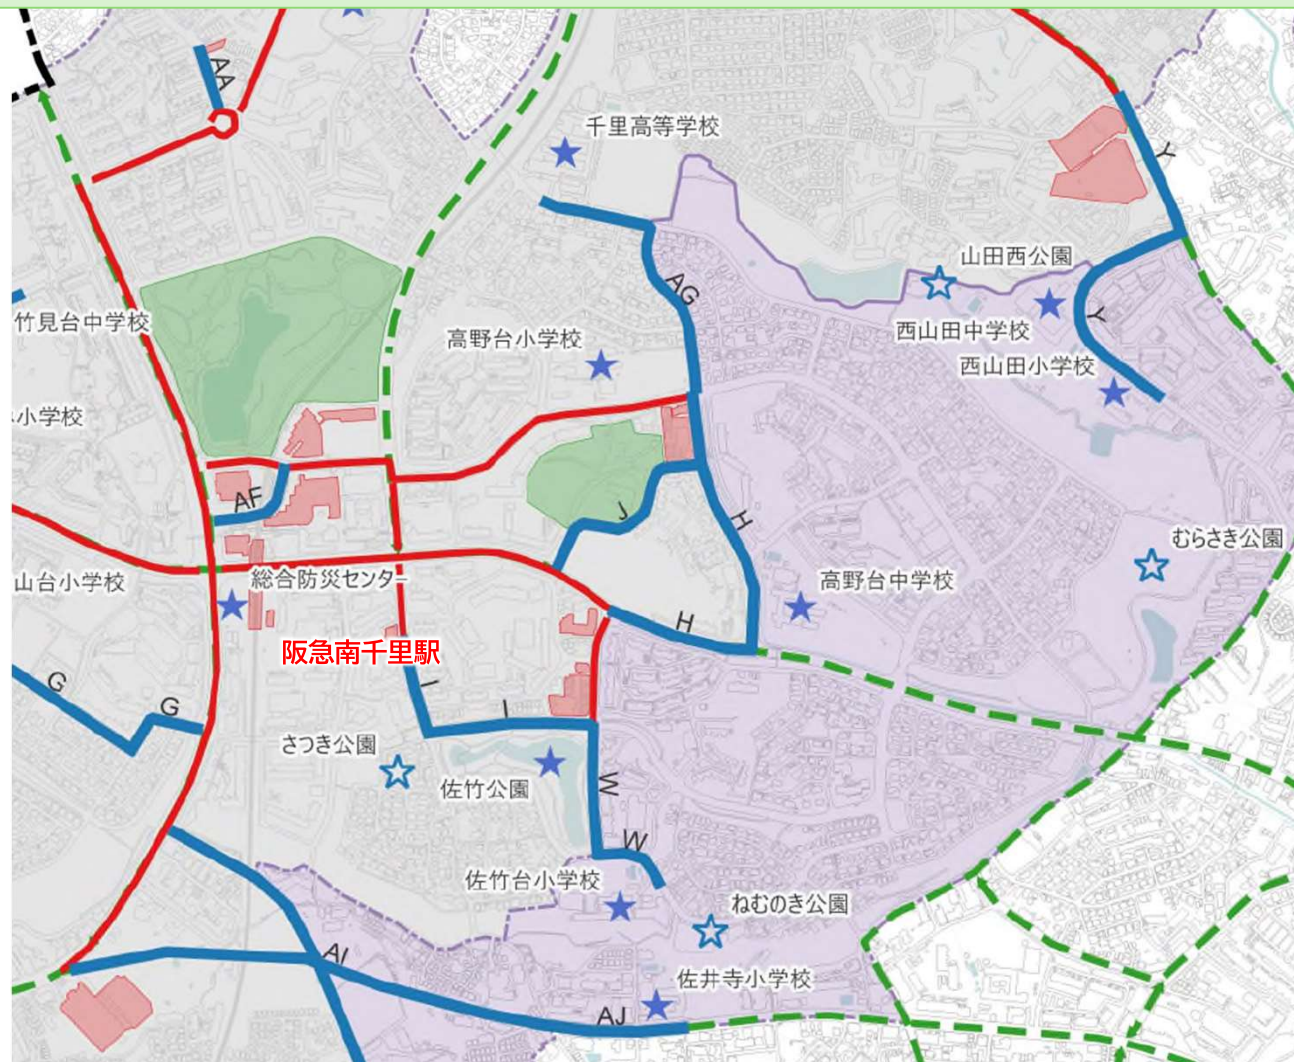

生活関連施設（追加案）

- ・ 千里高等学校
- ・ 高野台小学校
- ・ 高野台中学校
- ・ 西山田小学校
- ・ 西山田中学校
- ・ 総合防災センター
- ・ 佐竹公園
- ・ 佐竹台小学校
- ・ 佐井寺小学校

生活関連経路（追加案）

- H：津雲高野線・豊中摂津線
 I：佐竹中央線・佐竹台16号線
 J：高野台36号線
 W：佐竹台15号線・佐竹中央線
 Y：（旧）大阪中央環状線

山田西団地中央線

A F：南千里駅高野線

A G：津雲高野線

A I：佐井寺千里山西中央線

A J：佐井寺千里山西中央線


凡例

- 吹田市
 重点整備地区
 地区検討
 地区追加範囲

- 生活関連施設
 公園
 施設
 施設検討
 ★ 追加予定
 ☆ 未追加

- 生活関連経路等
 生活関連経路
 準生活関連経路
 ネットワーク経路
 経路検討
 生活関連経路（候補）
 準生活関連経路（候補）

岸辺駅周辺

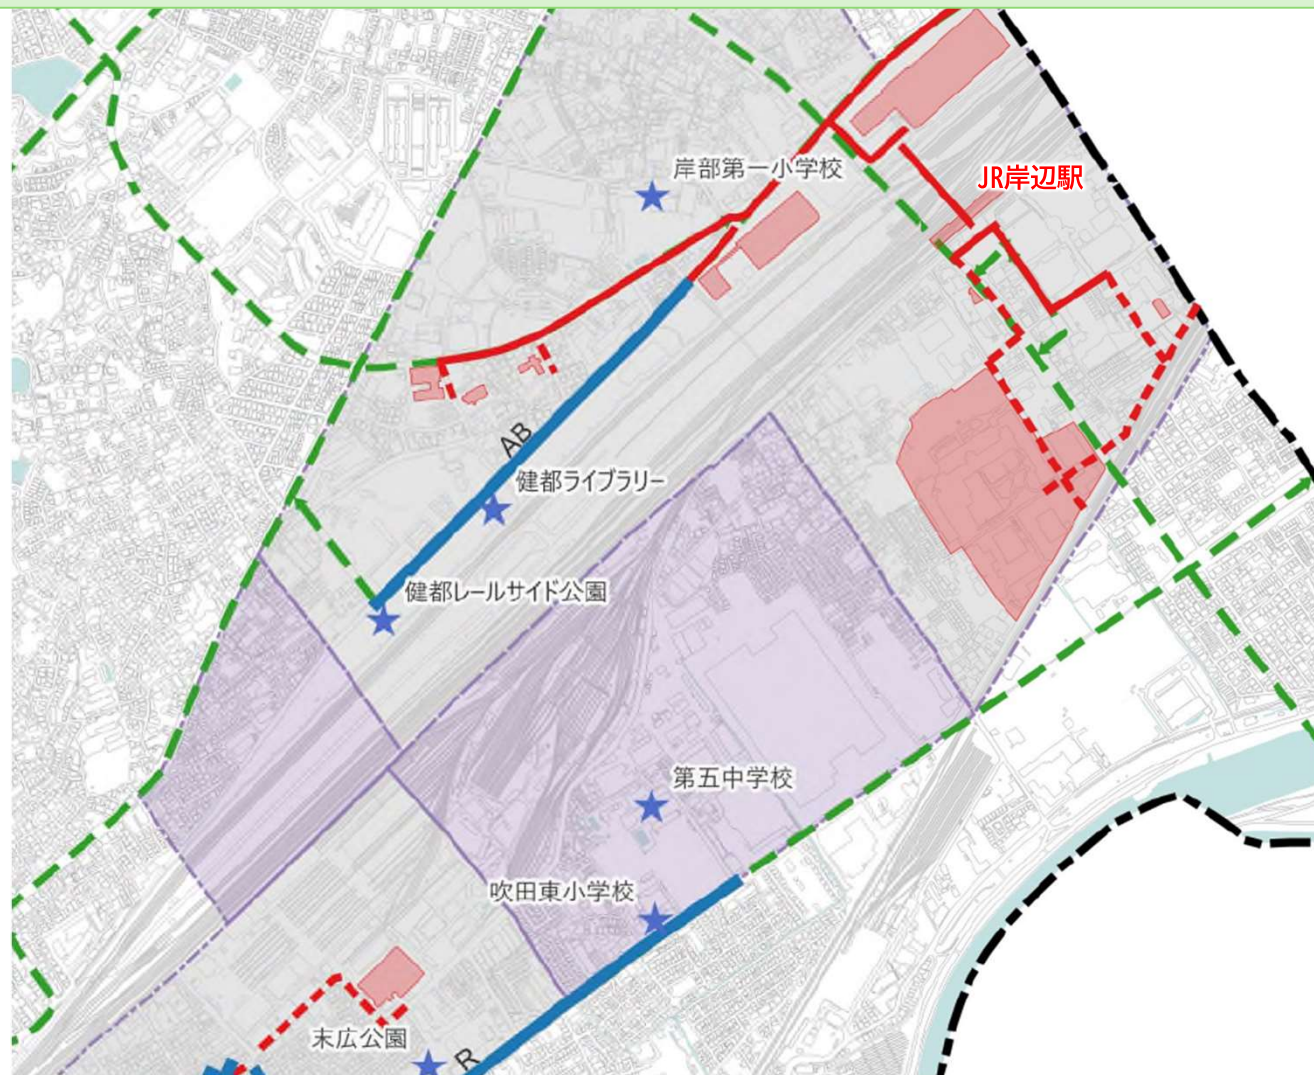

生活関連施設（追加案）

- ・ 岸部第一小学校
- ・ 健都ライブラリー
- ・ 健都レールサイド公園
- ・ 吹田東小学校
- ・ 第五中学校

生活関連経路（追加案）

- R：岸部中内本町線
A B：岸部新町1号線


凡例

- 吹田市
重点整備地区
地区検討
地区追加範囲

- 生活関連施設
公園
施設
施設検討
★ 追加予定
☆ 未追加

- 生活関連経路等
— 生活関連経路
- - - 準生活関連経路
← → ネットワーク経路
経路検討
— 生活関連経路(候補)
- - - 準生活関連経路(候補)

北千里駅周辺

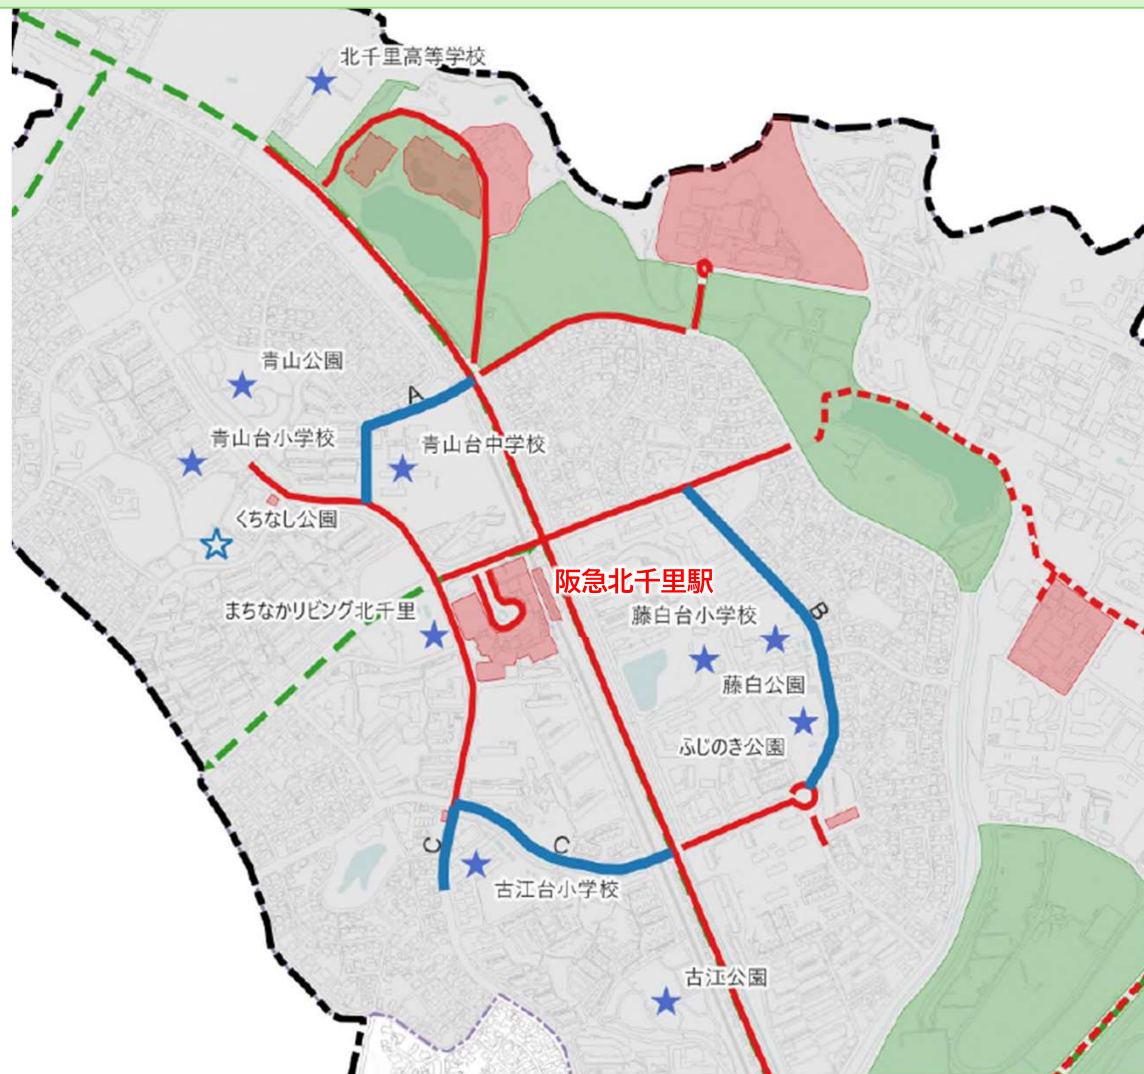

生活関連施設（追加案）

- ・ 北千里高等学校
- ・ 青山公園
- ・ 青山台小学校
- ・ 青山台中学校
- ・ まちなかりビング北千里
- ・ 藤白台小学校
- ・ 藤白公園
- ・ ふじのき公園
- ・ 古江台小学校
- ・ 古江公園

生活関連経路（追加案）

- A：青山藤白古江線
- B：藤白古江線
- C：藤白古江線
青山古江線


凡例

- | | | |
|------|----------------------|---------|
| | 生活関連施設 | 生活関連経路等 |
| | | |
| 地区検討 | | |
| | 施設検討 | |
| | ★ 追加予定 (To be added) | 経路検討 |
| | ☆ 未追加 (Not added) | |
| | | |

万博公園駅・公園東口駅周辺

生活関連施設（追加案）

- ・ パナソニックスタジアム吹田

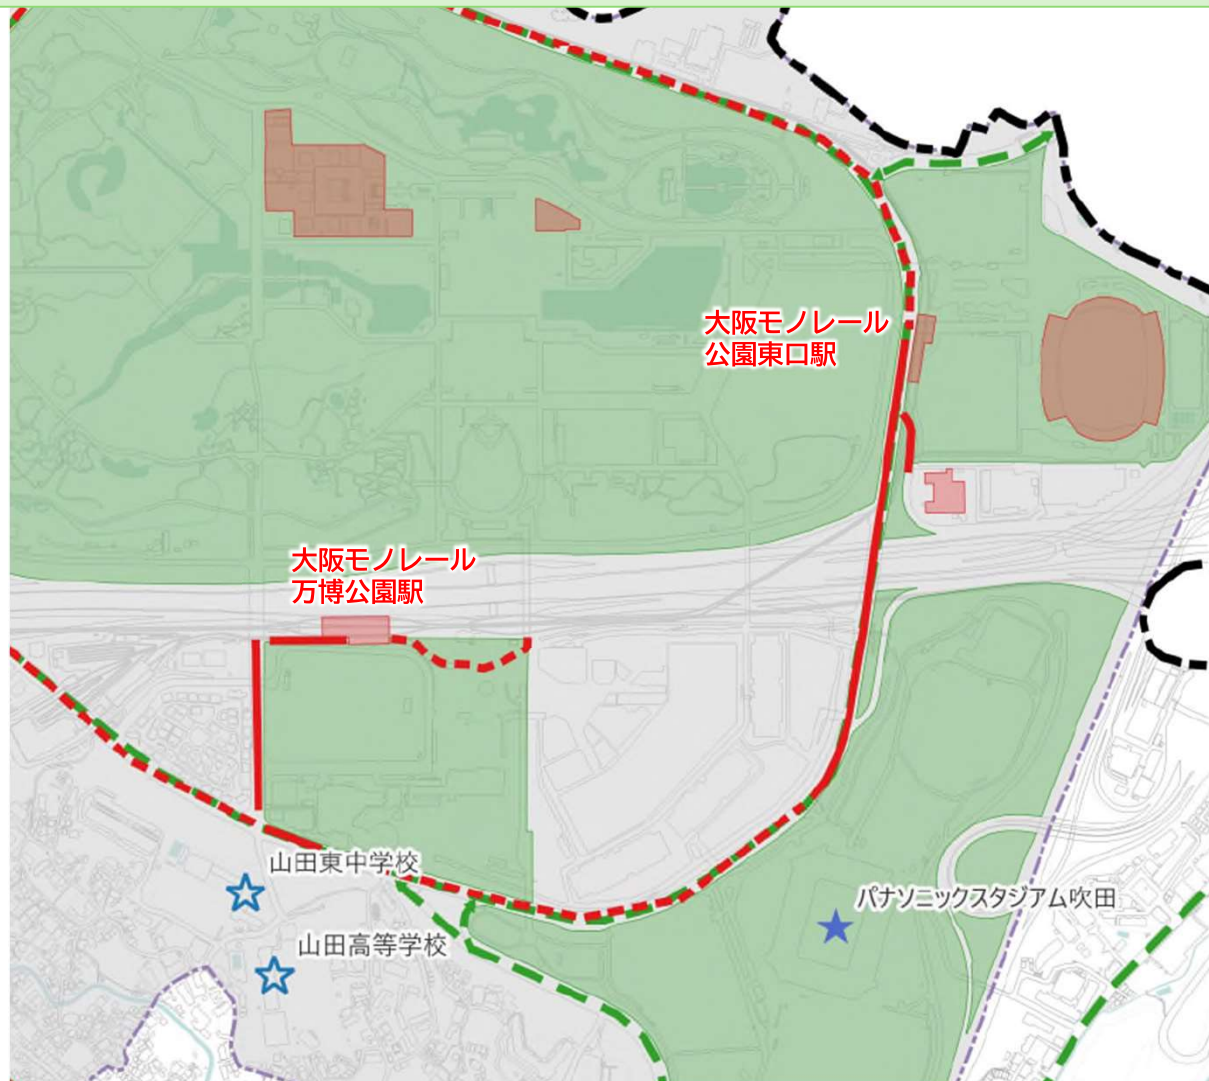


凡例

- 吹田市
- 重点整備地区
- 地区検討
- 地区追加範囲

- 生活関連施設
- 公園
- 施設
- 施設検討
- ★ 追加予定
- ☆ 未追加

- 生活関連経路等
- 生活関連経路
- 準生活関連経路
- ネットワーク経路
- 経路検討
- 生活関連経路(候補)
- 準生活関連経路(候補)

南吹田駅周辺

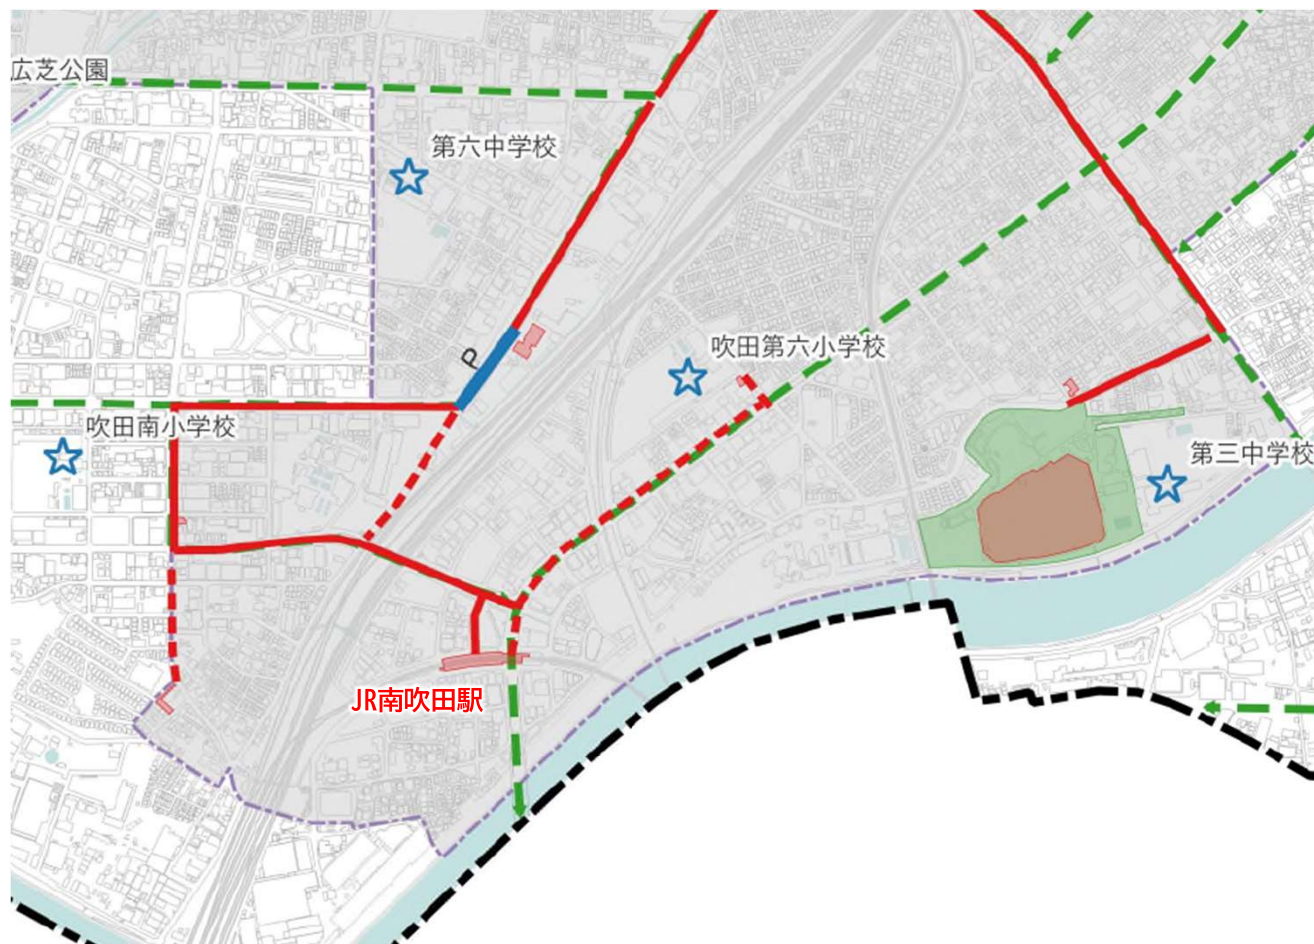

生活関連経路（追加案）

P：穂波芳野線

凡例

- | | | | | | |
|--|--------|--|--------|--|-------------|
| | 吹田市 | | 生活関連施設 | | 生活関連経路等 |
| | 重点整備地区 | | 公園 | | 準生活関連経路 |
| | 地区検討 | | 施設 | | ネットワーク経路 |
| | 地区追加範囲 | | 施設検討 | | 経路検討 |
| | | | 追加予定 | | 生活関連経路(候補) |
| | | | 未追加 | | 準生活関連経路(候補) |