
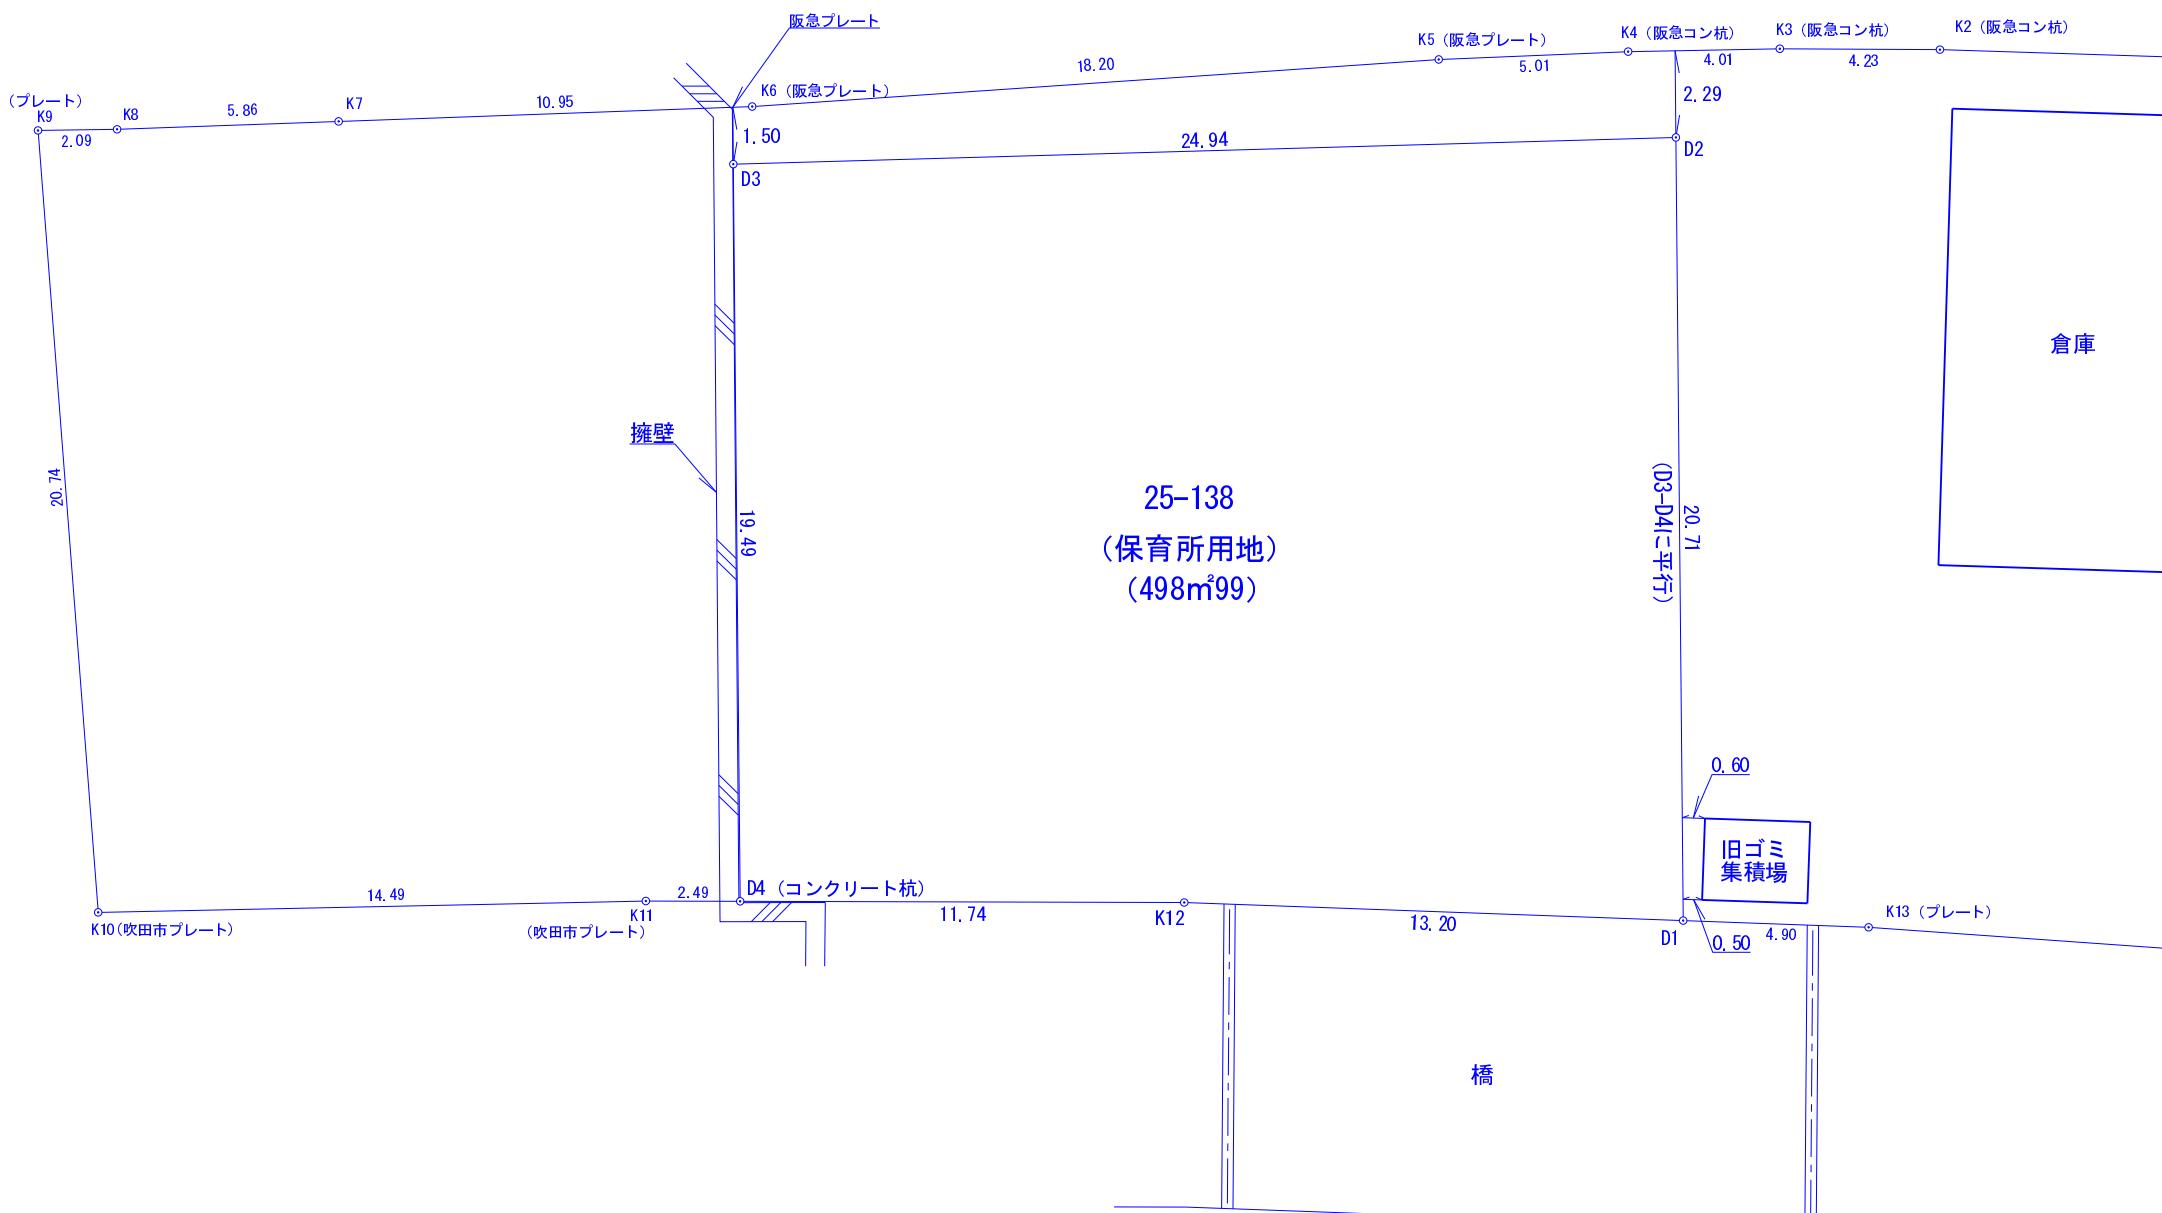


現況丈量図

吹田市佐竹台一丁目25番138

縮尺 1/200

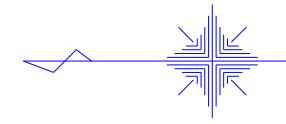

土地家屋調査士 登録第1815号 田中美和

田中登記測量事務所	
吹田市山田西4丁目4番14-815号 TEL 06-6816-7807	単位 メートル
測量日 令和7年8月1日	縮尺 1/200
現況丈量図	