


佐井寺西土地区画整理事業に係る公共用地の地区内外分筆等業務 平面図（地図訂正業務）

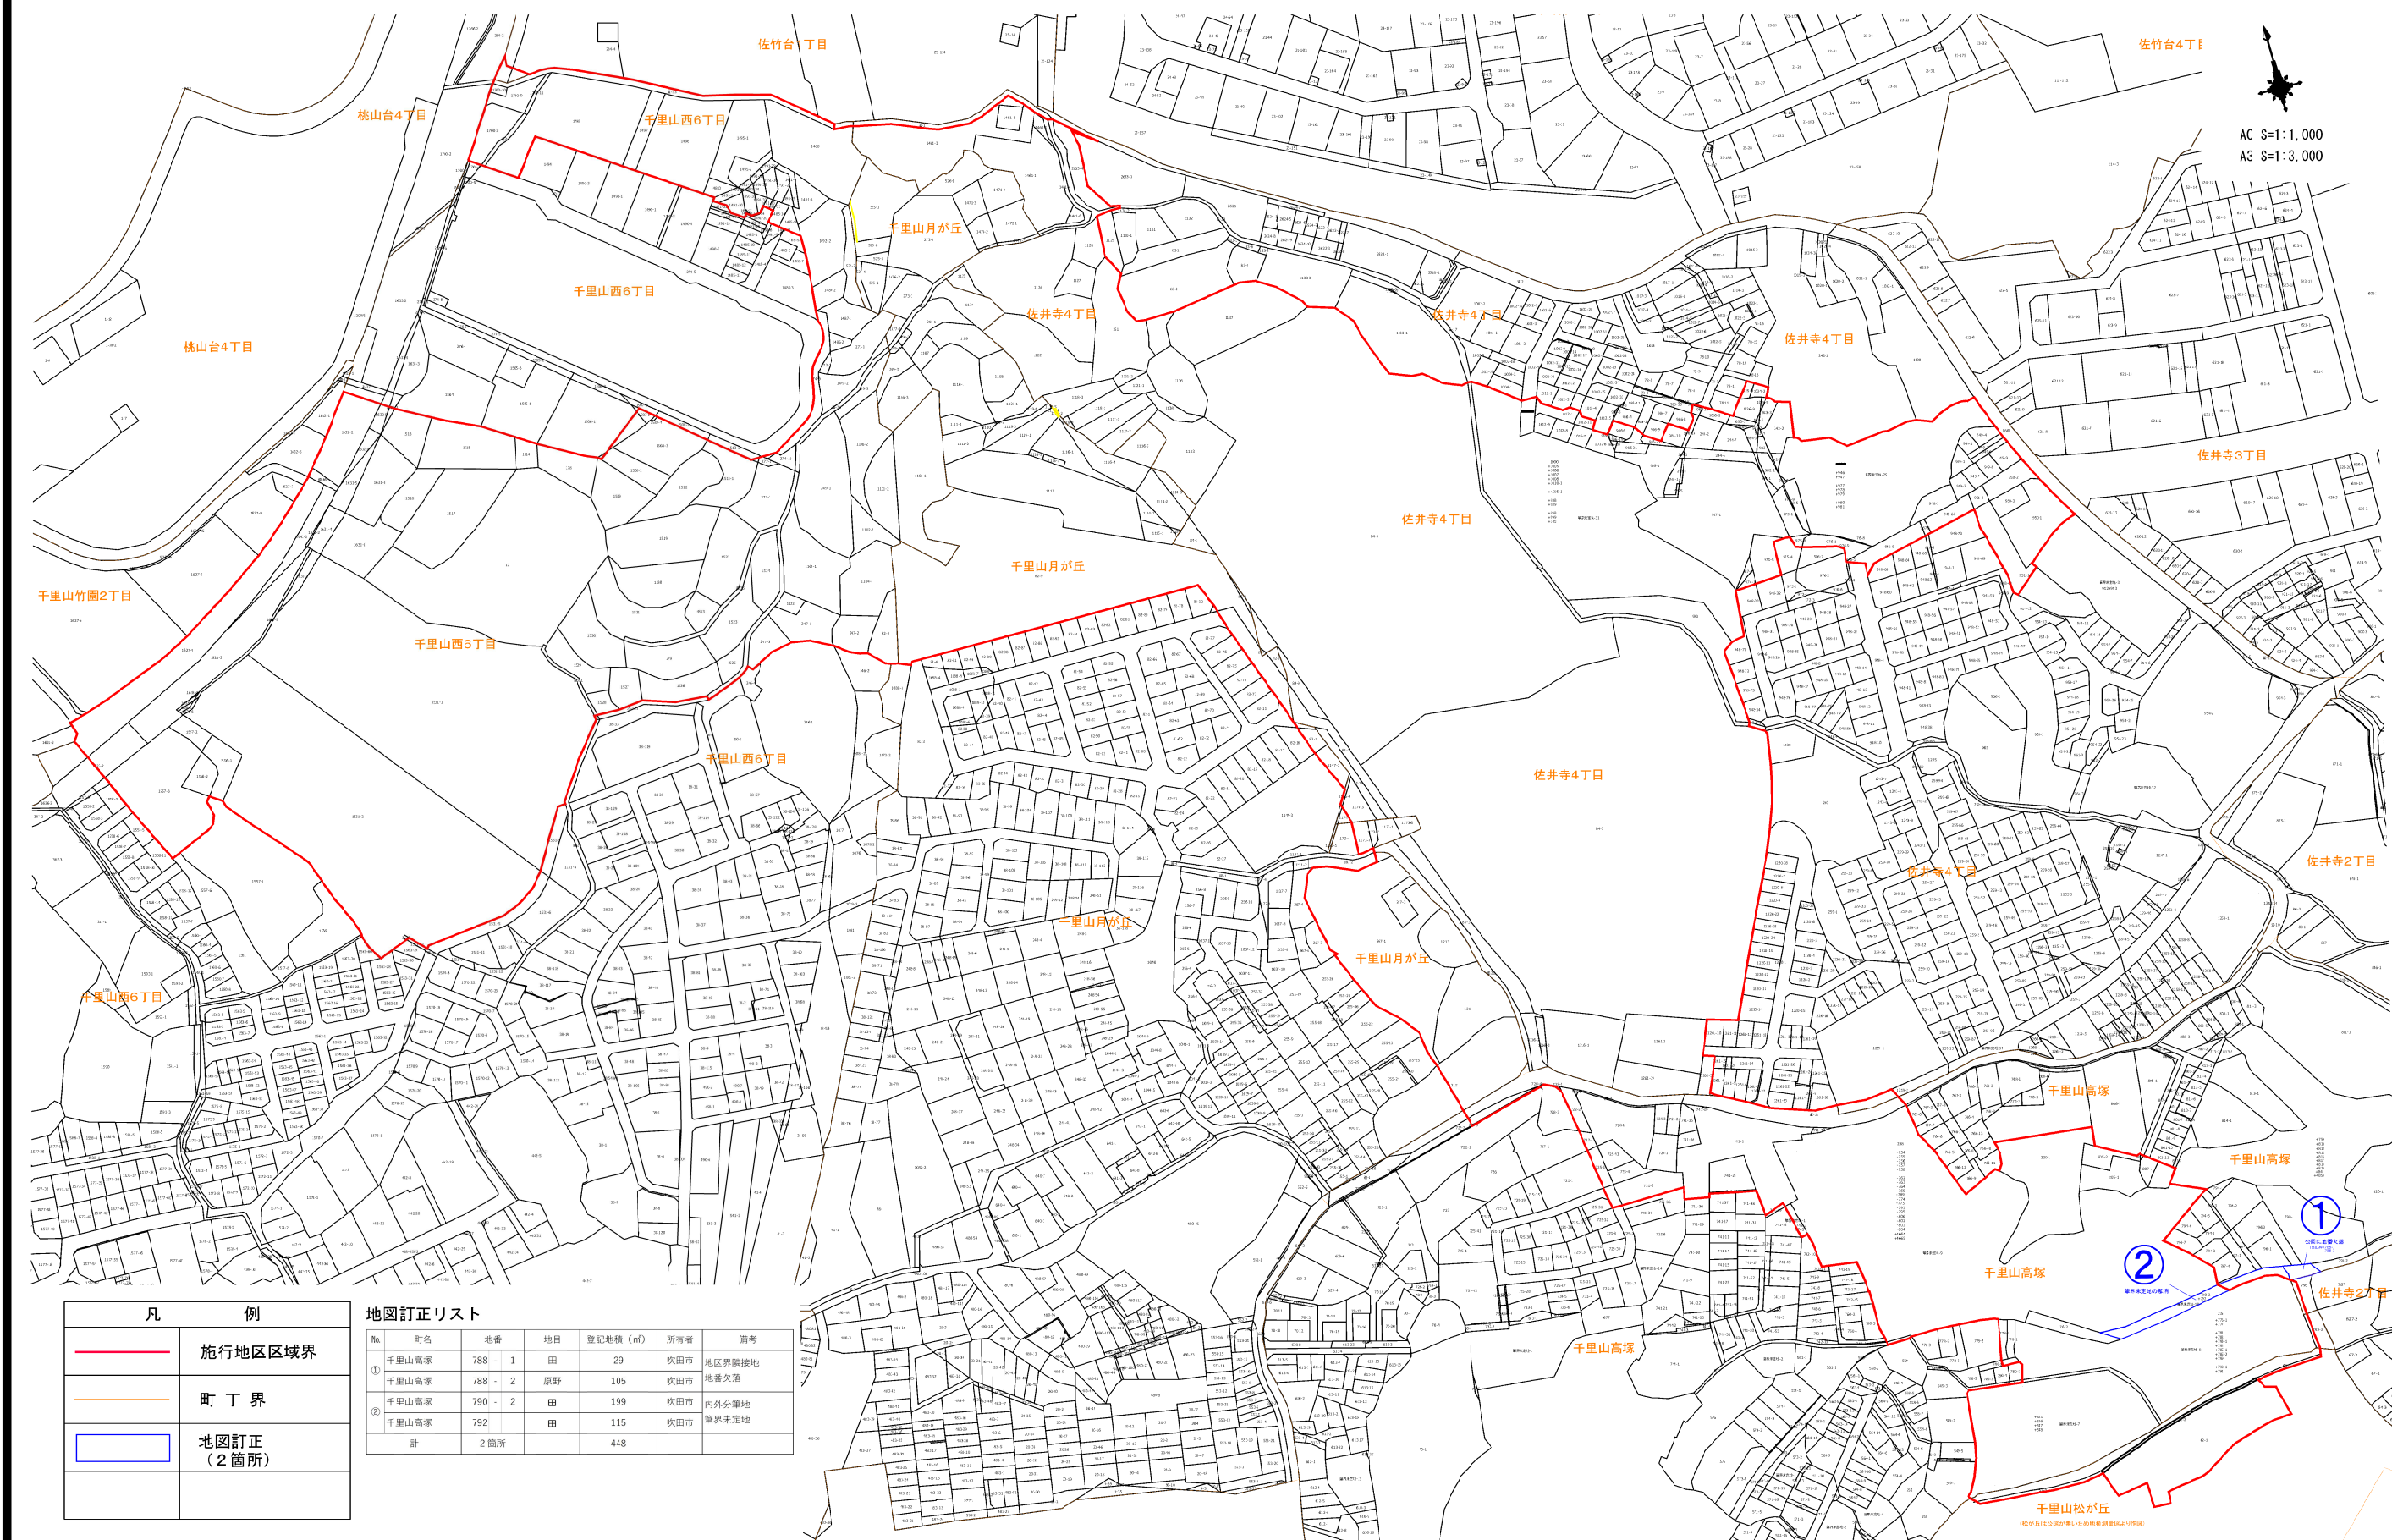

凡 例	
	施行地区区域界
	町 丁 界
	地図訂正 （2箇所）

地図訂正リスト						
No.	町名	地番	地目	登記地積 (㎡)	所有者	備考
①	千里山高塚	788 - 1	田	29	秋田市	地区界隣接地
	千里山高塚	788 - 2	原野	105	秋田市	地番欠落
②	千里山高塚	790 - 2	田	199	秋田市	内外分筆地
	千里山高塚	792	田	115	秋田市	境界未定地
計		2箇所		448		