

江坂町3-12生産緑地地区

参 考 図

令和7年度

北部大阪都市計画生産緑地地区  
新旧対照図(詳細図)


縮尺 S=1/2,500 図面番号 1/4

吹 田 市

凡 例

	区 域 界
	既決定区域
	変更廃止する区域


4-203-34 菜の井公園

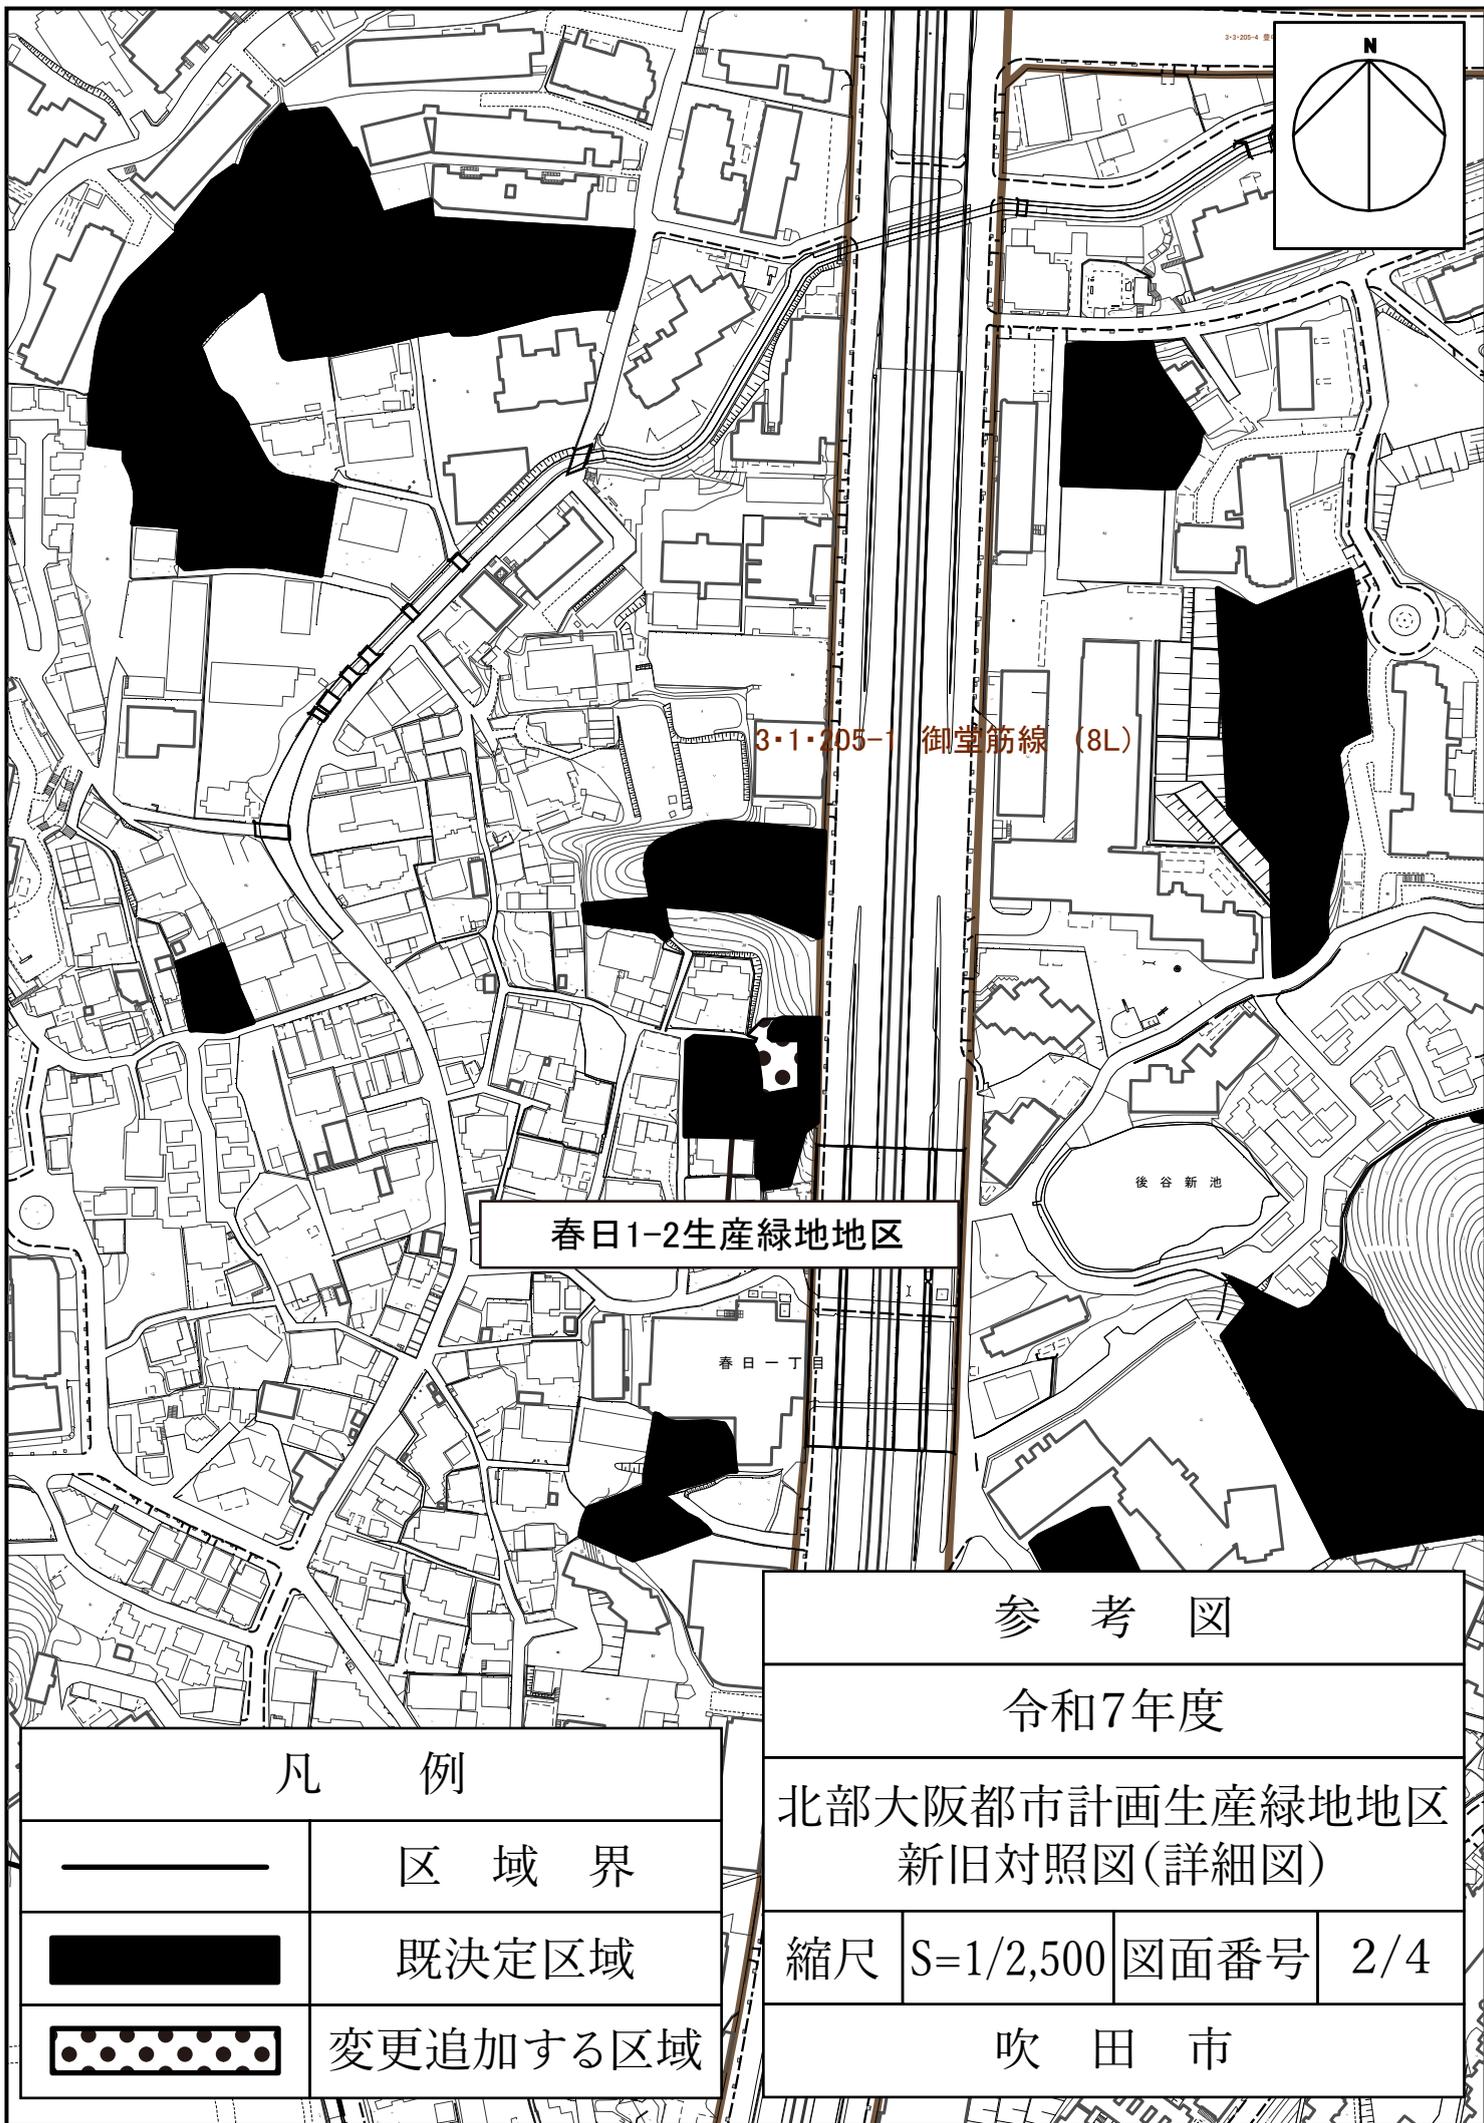

春日1-2生産緑地地区

凡 例	
	区 域 界
	既決定区域
	変更追加する区域

参 考 図			
令和7年度			
北部大阪都市計画生産緑地地区 新旧対照図(詳細図)			
縮尺	S=1/2,500	図面番号	2/4
吹 田 市			

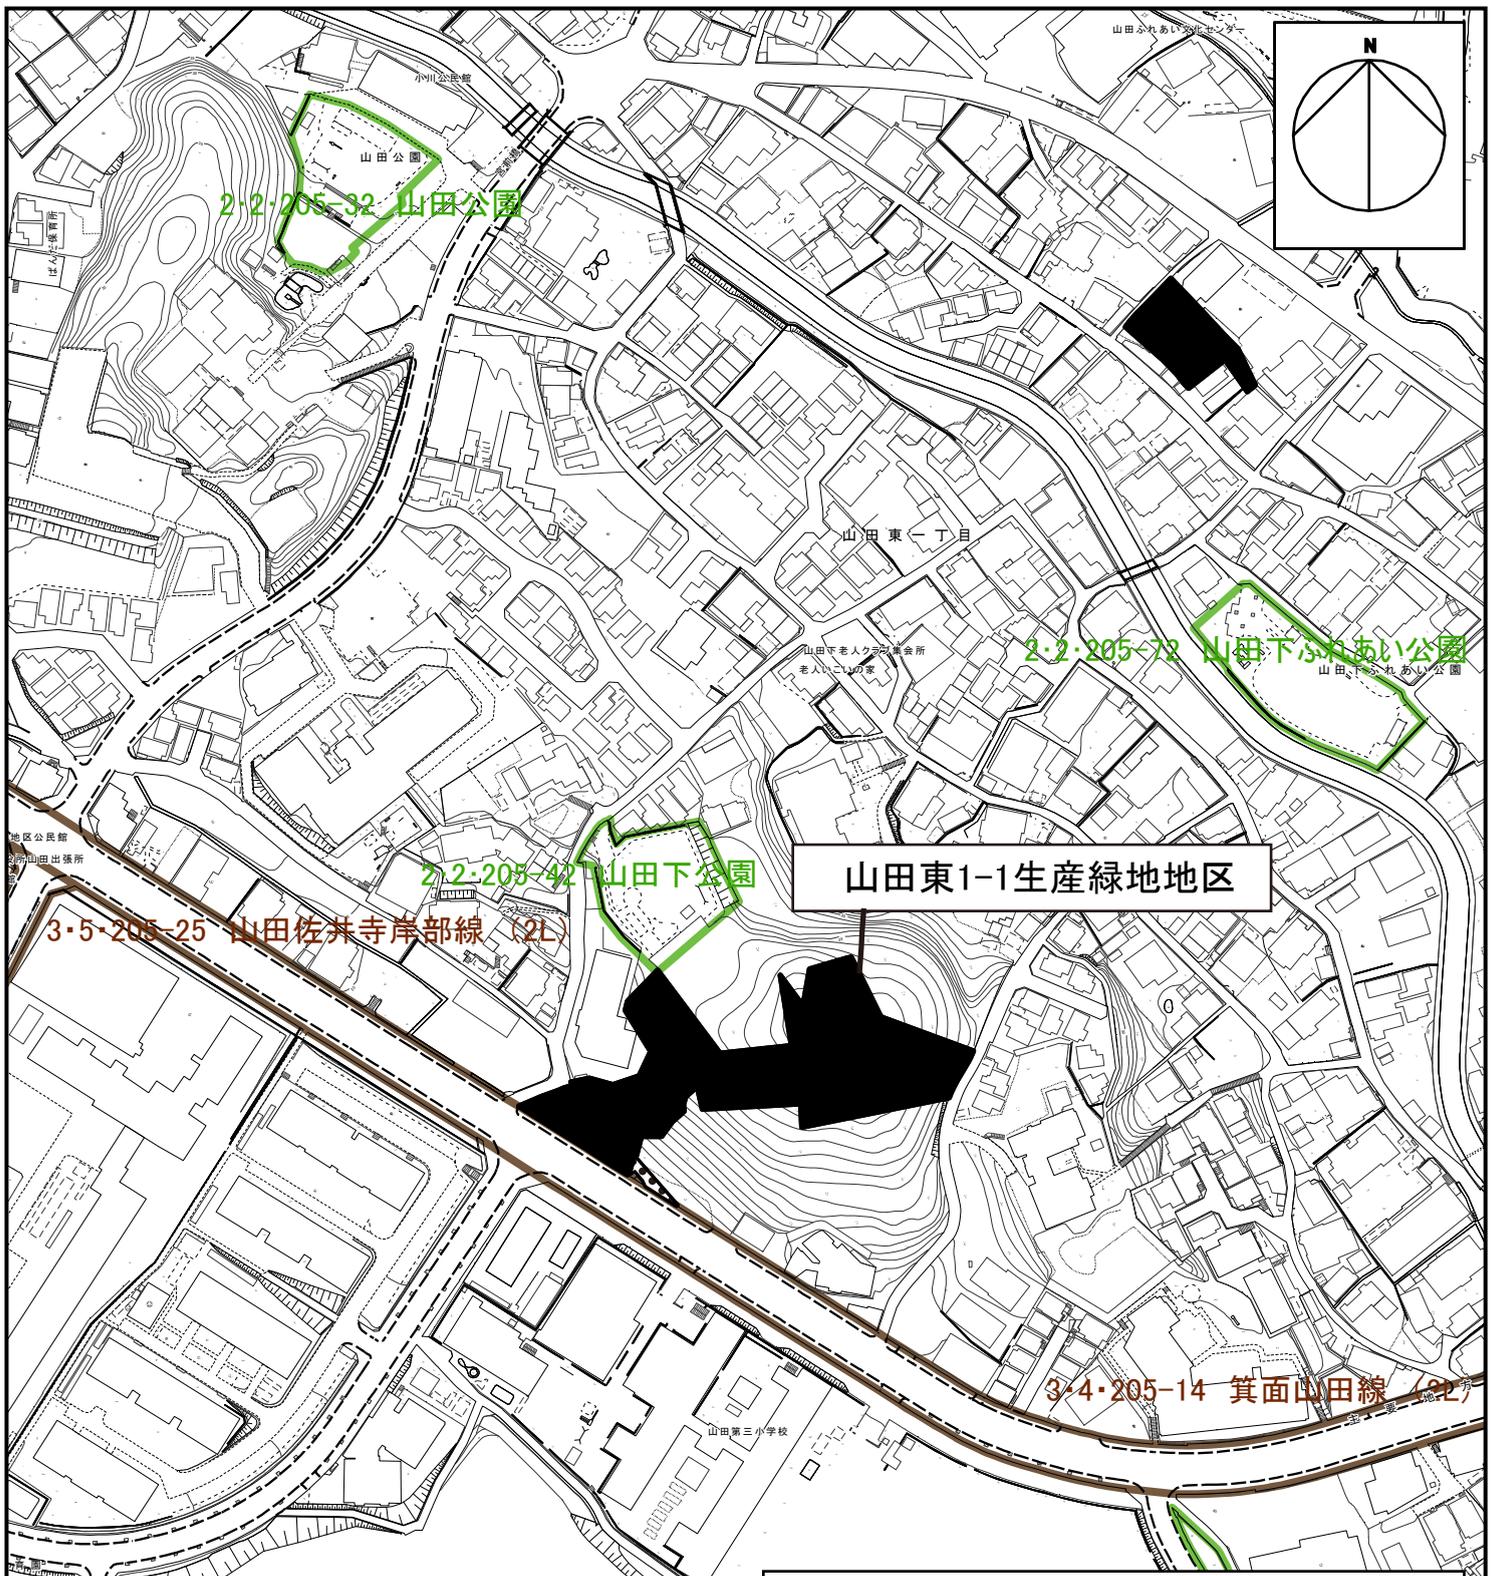

山田東1-1生産緑地地区

2-2-205-32 山田公園

2-2-205-72 山田下ふれあい公園



2-2-205-42 山田下公園

3-5-205-25 山田佐井寺岸部線 (2L)

3-4-205-14 箕面山田線 (2L)

凡 例	
	区 域 界
	既決定区域
	変更追加する区域

参 考 図			
令和7年度			
北部大阪都市計画生産緑地地区 新旧対照図(詳細図)			
縮尺	S=1/2,500	図面番号	3/4
吹 田 市			

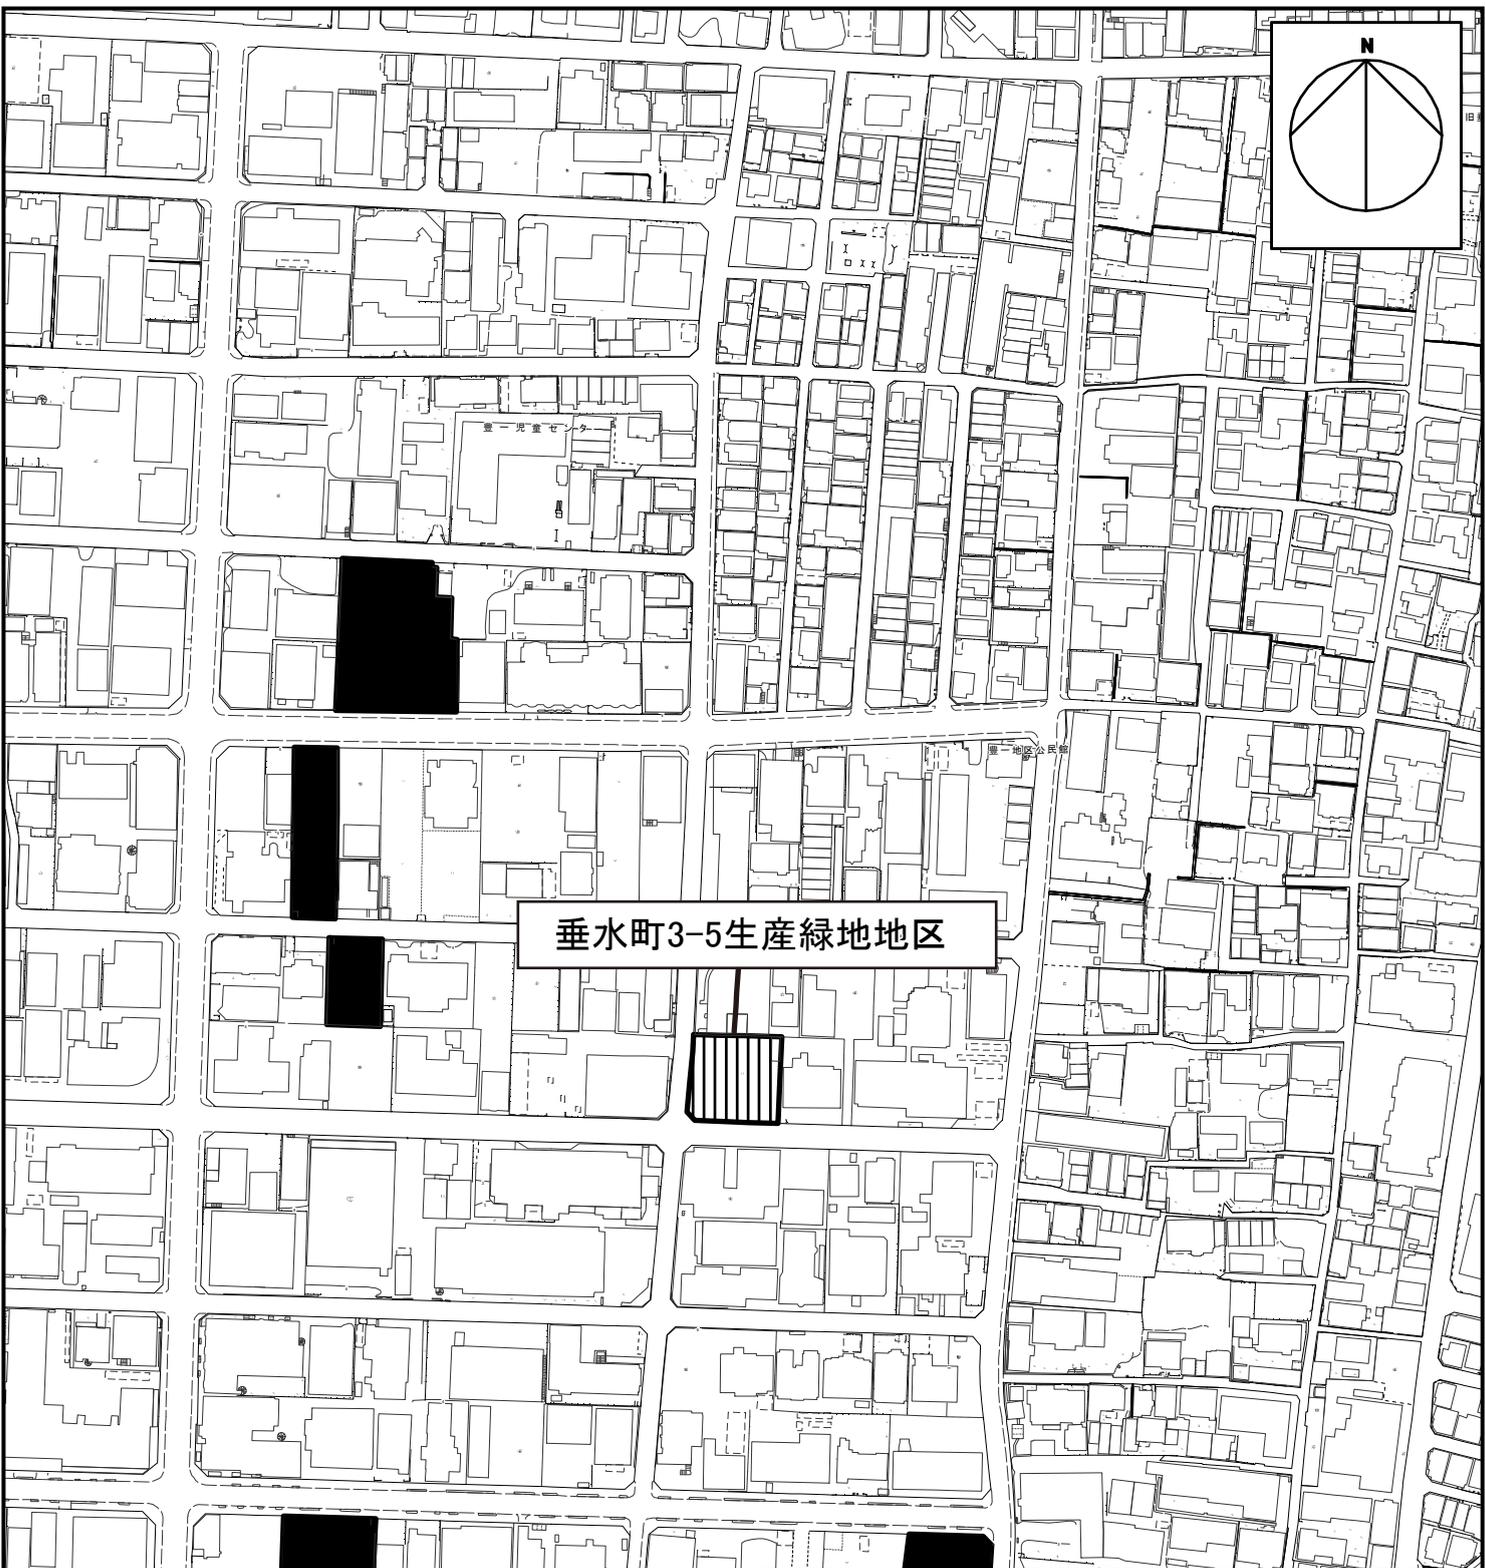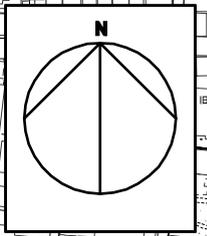

垂水町3-5生産緑地地区

参 考 図

令和7年度

北部大阪都市計画生産緑地地区  
新旧対照図(詳細図)

縮尺 S=1/2,500 図面番号 4/4

吹 田 市

凡 例

	区 域 界
	既決定区域
	変更廃止する区域