


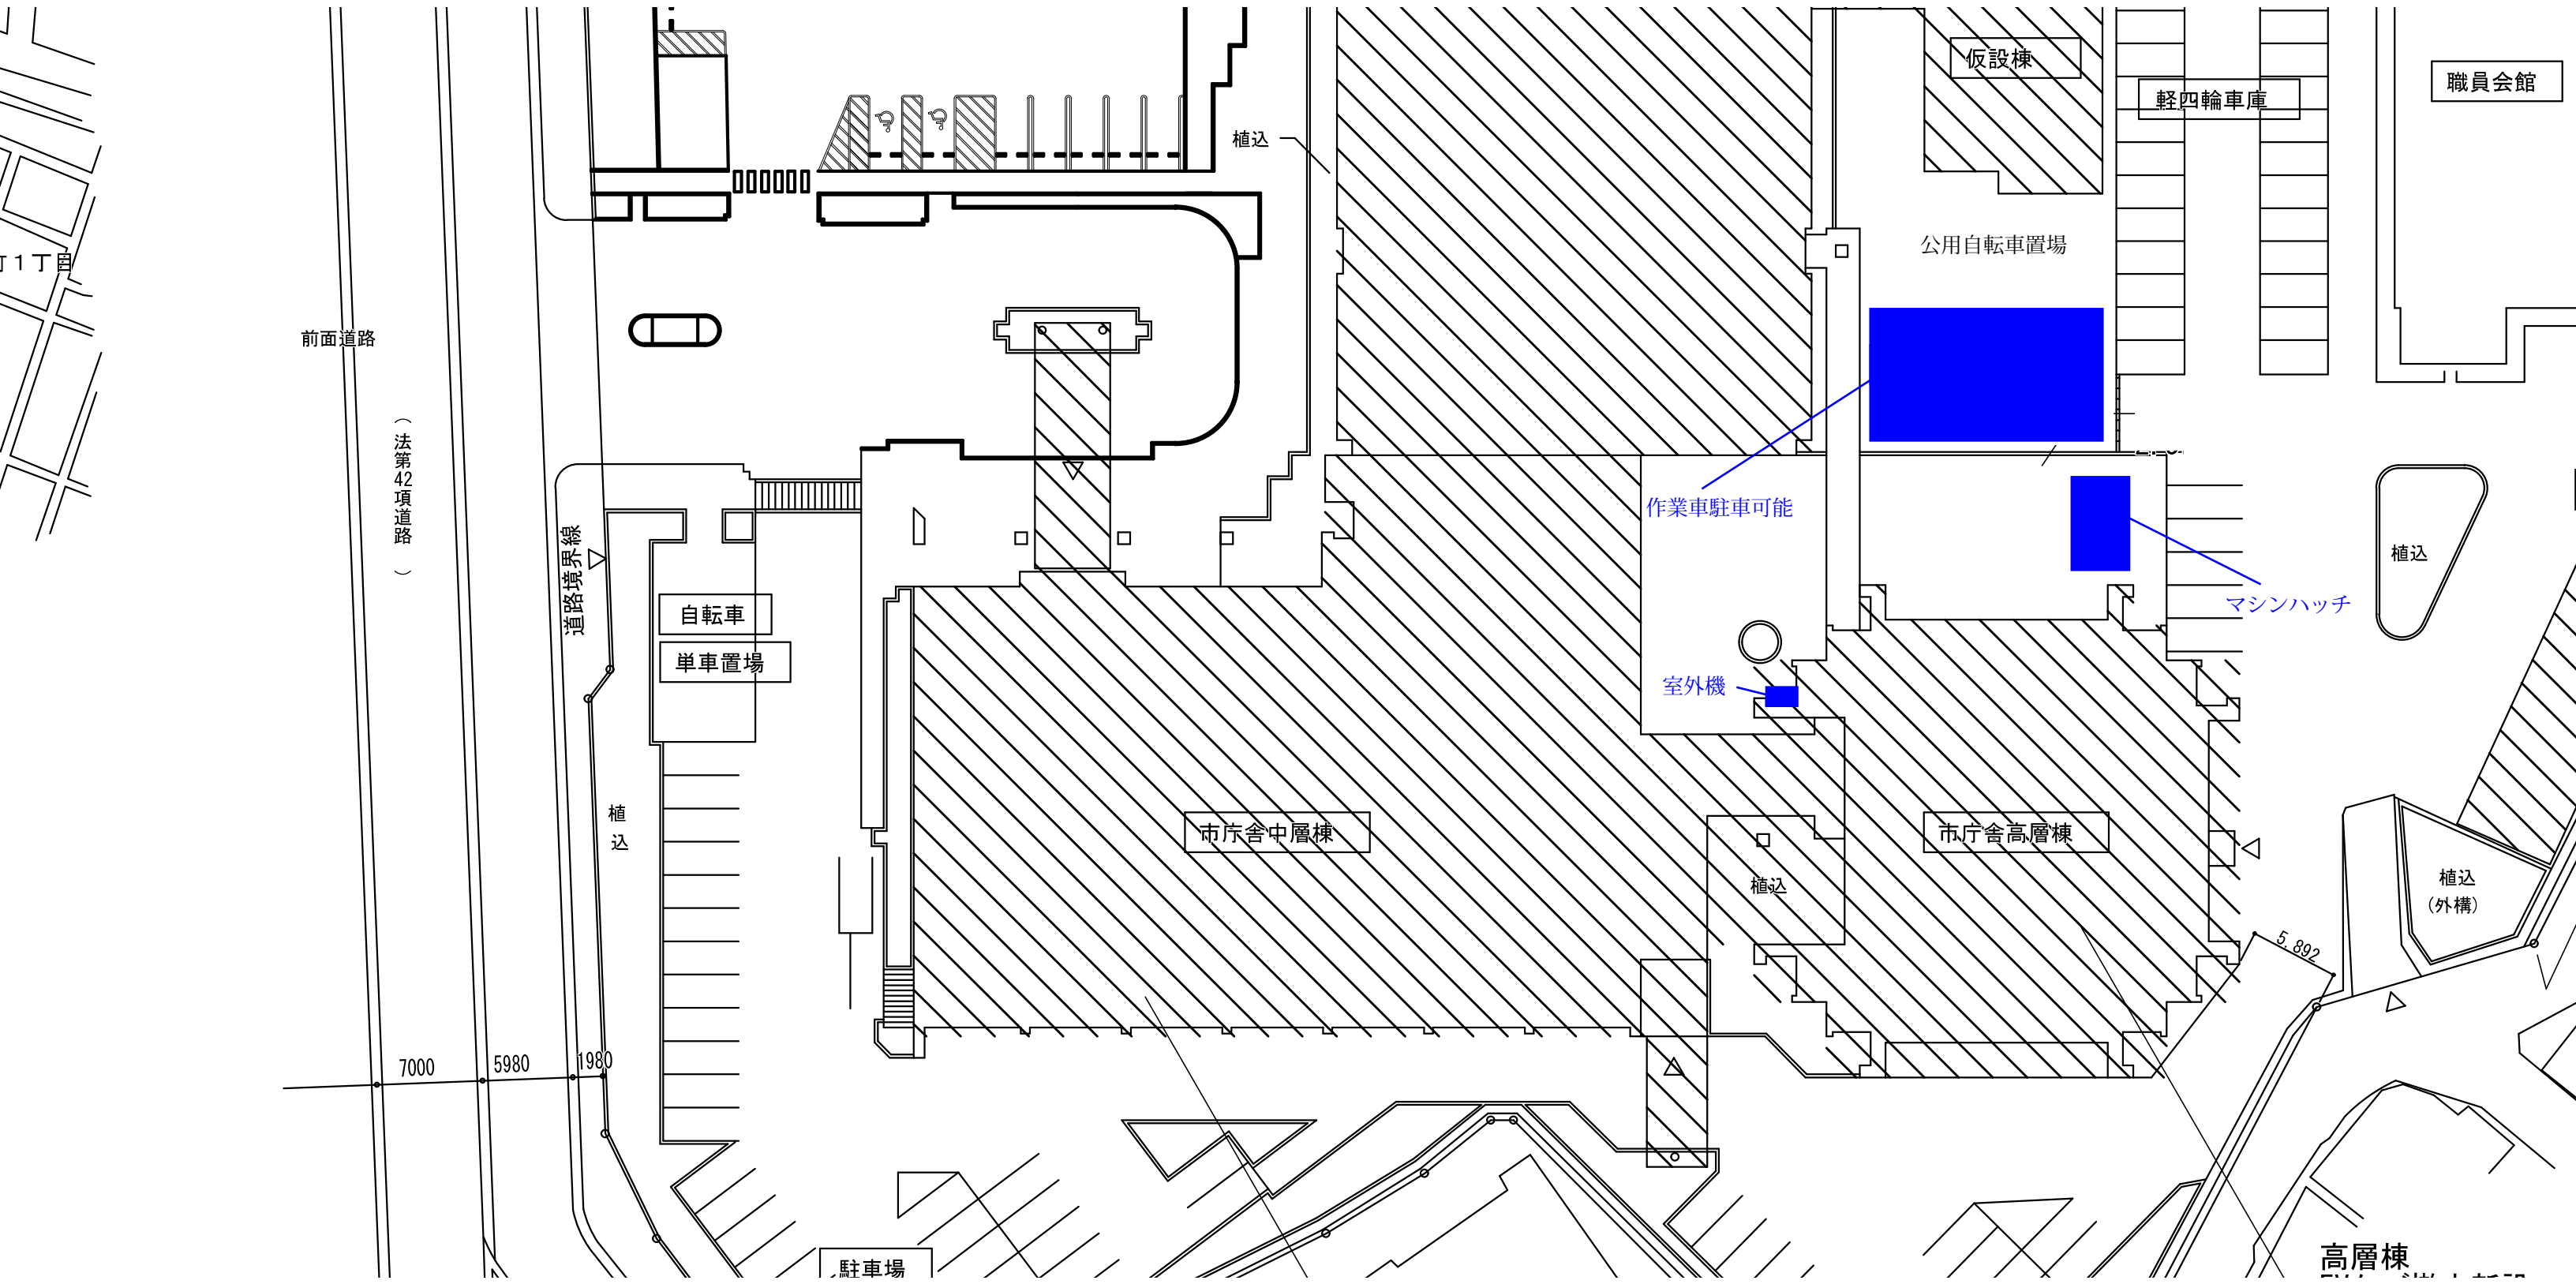

機器撤去・納品時に使用可能

マシンハッチ

室内機
交換対象

既設配管

竣工	6.5.24
竣工	8.7.31
監理	
施工	

（要四角防振処理）

機

M-13

B1階平面図 (配管)

NO. O-920108 - A

機器撤去・納品時に使用可能



マシンハッチ

室外機
交換対象

竣工	6.5.24
竣工	8.7.31
配管	
施工	






0053編-940208
931207 50 (40) 940303, 940316 100

注記 2~8階各階FCU用分岐管及びFCU本体取替は将来工事 (配管部)

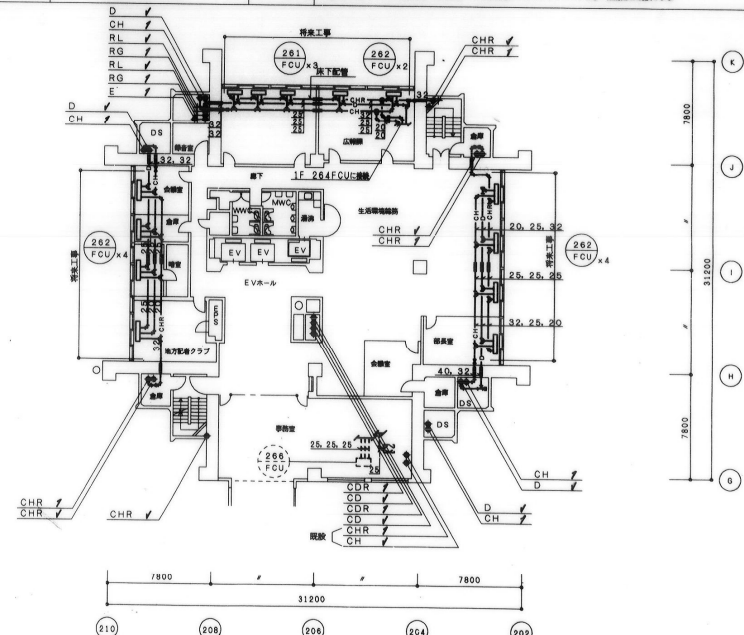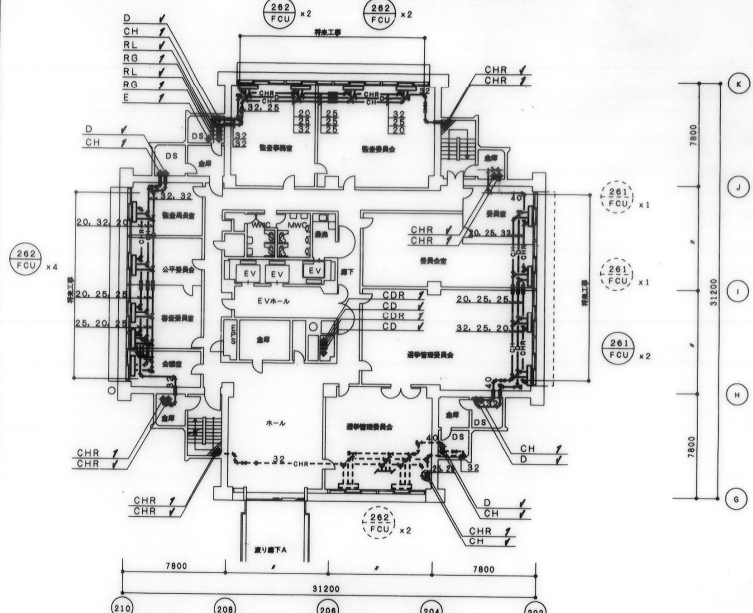

NO	基礎名称	新基礎寸法	備考
①	既設 鉄骨ファン基礎		既設のままとす
②	既設 給気ファン基礎		既設のままとす
③	新設 空調機用	5260x2320x150H	
④	新設 空調機用	5260x2320x150H	
⑤	改造 冷凍水機用	1900x4300x150H	湧付、既設基礎 H=350, 650
⑥	改造 冷凍水機用	1900x4300x150H	湧付、既設基礎 H=100
⑦	改造 ポンプ用	1340x2050x300H	湧付、既設基礎 H=100
⑧	改造 ポンプ用	2020x4600x350H	湧付、既設基礎 H=350
⑨	改造 冷凍機用	3220x2200x220H	湧付、既設基礎 H=250
⑩	改造 冷凍機用	3220x2200x220H	湧付、既設基礎 H=450
⑪	改造 ポンプ用	2200x4630x350H	湧付、既設基礎 H=150
⑫	改造 空調機用	4500x8000x150H	湧付、既設基礎 H=450 (一部)
⑬	既設 ヘッダー用	800x300x150	
⑭	既設 ヘッダー用	400x400x150	
⑮	既設 ファン用		既設のままとす H=250
⑯	既設 オイルタンク用		既設のままとす H=350
⑰	既設	3500x1500x250H	撤去
⑱	既設	4500x3000x100H	既設のままとす H=100
⑲	新設 PAC用	700x1600x75H	鋼骨製

注) 基礎の配管は共通仕様による。

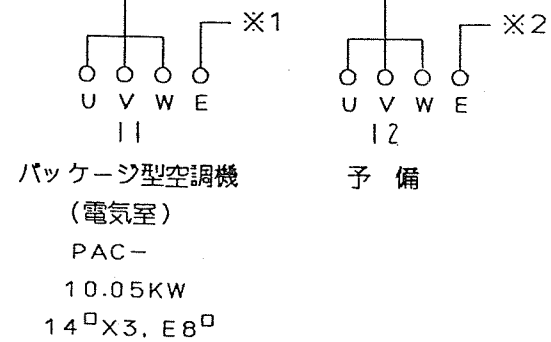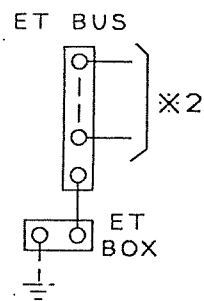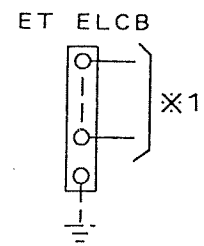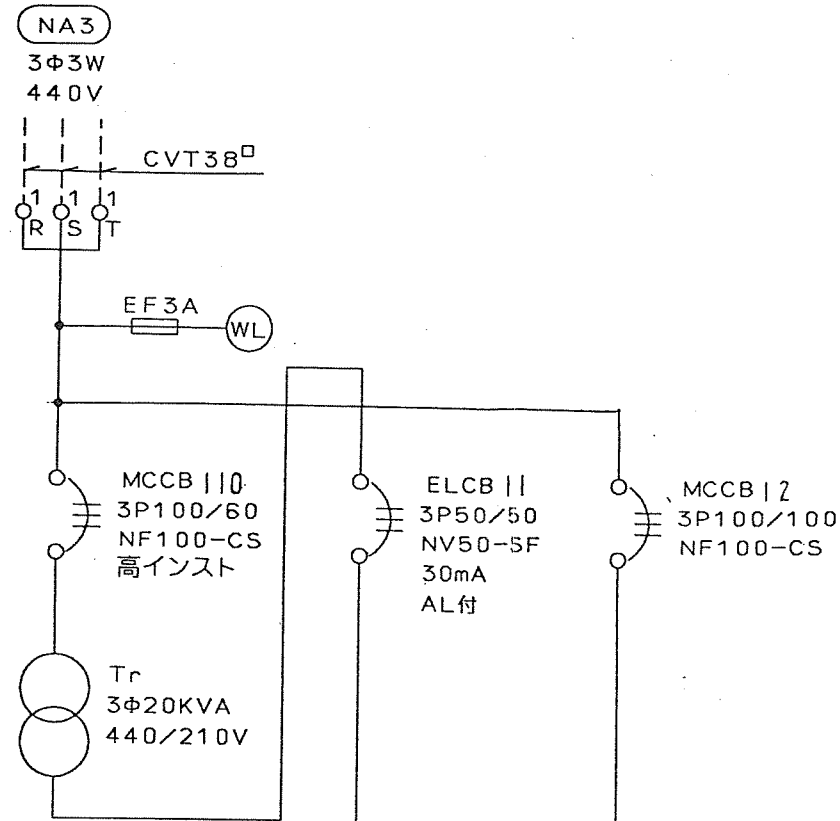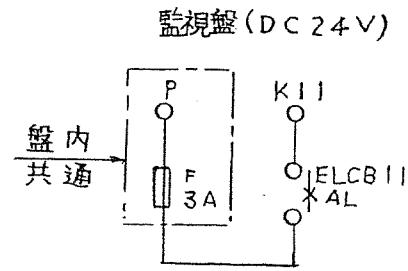

CK003742

改訂CHANGE	△	..		△	..		日付 DATE		0/11	品名 TITLE	数量 QTY	DIMIN mm	第3角法 3RD ANGLE PROJECTION
	△	..		△	..					M2-B1H		尺度 SCALE	検認 APPROVED
	△	..		△	..					図番 DWG.NO.	枚数 PAGE	NTS	設計 DESIGNED
仕様	箱板 BOXPLATE	扉 DOOR	盤 PANEL	蝶番 HINGE	把手 HANDLE	塗装色 COATING WITH PAINT COLOR	盤 BOARDS	取付器具 THEIR MOUNTED APPARATUS		CK-0037	A/2		作成 DRAWN

パッケージエアコン



ダウントランス

