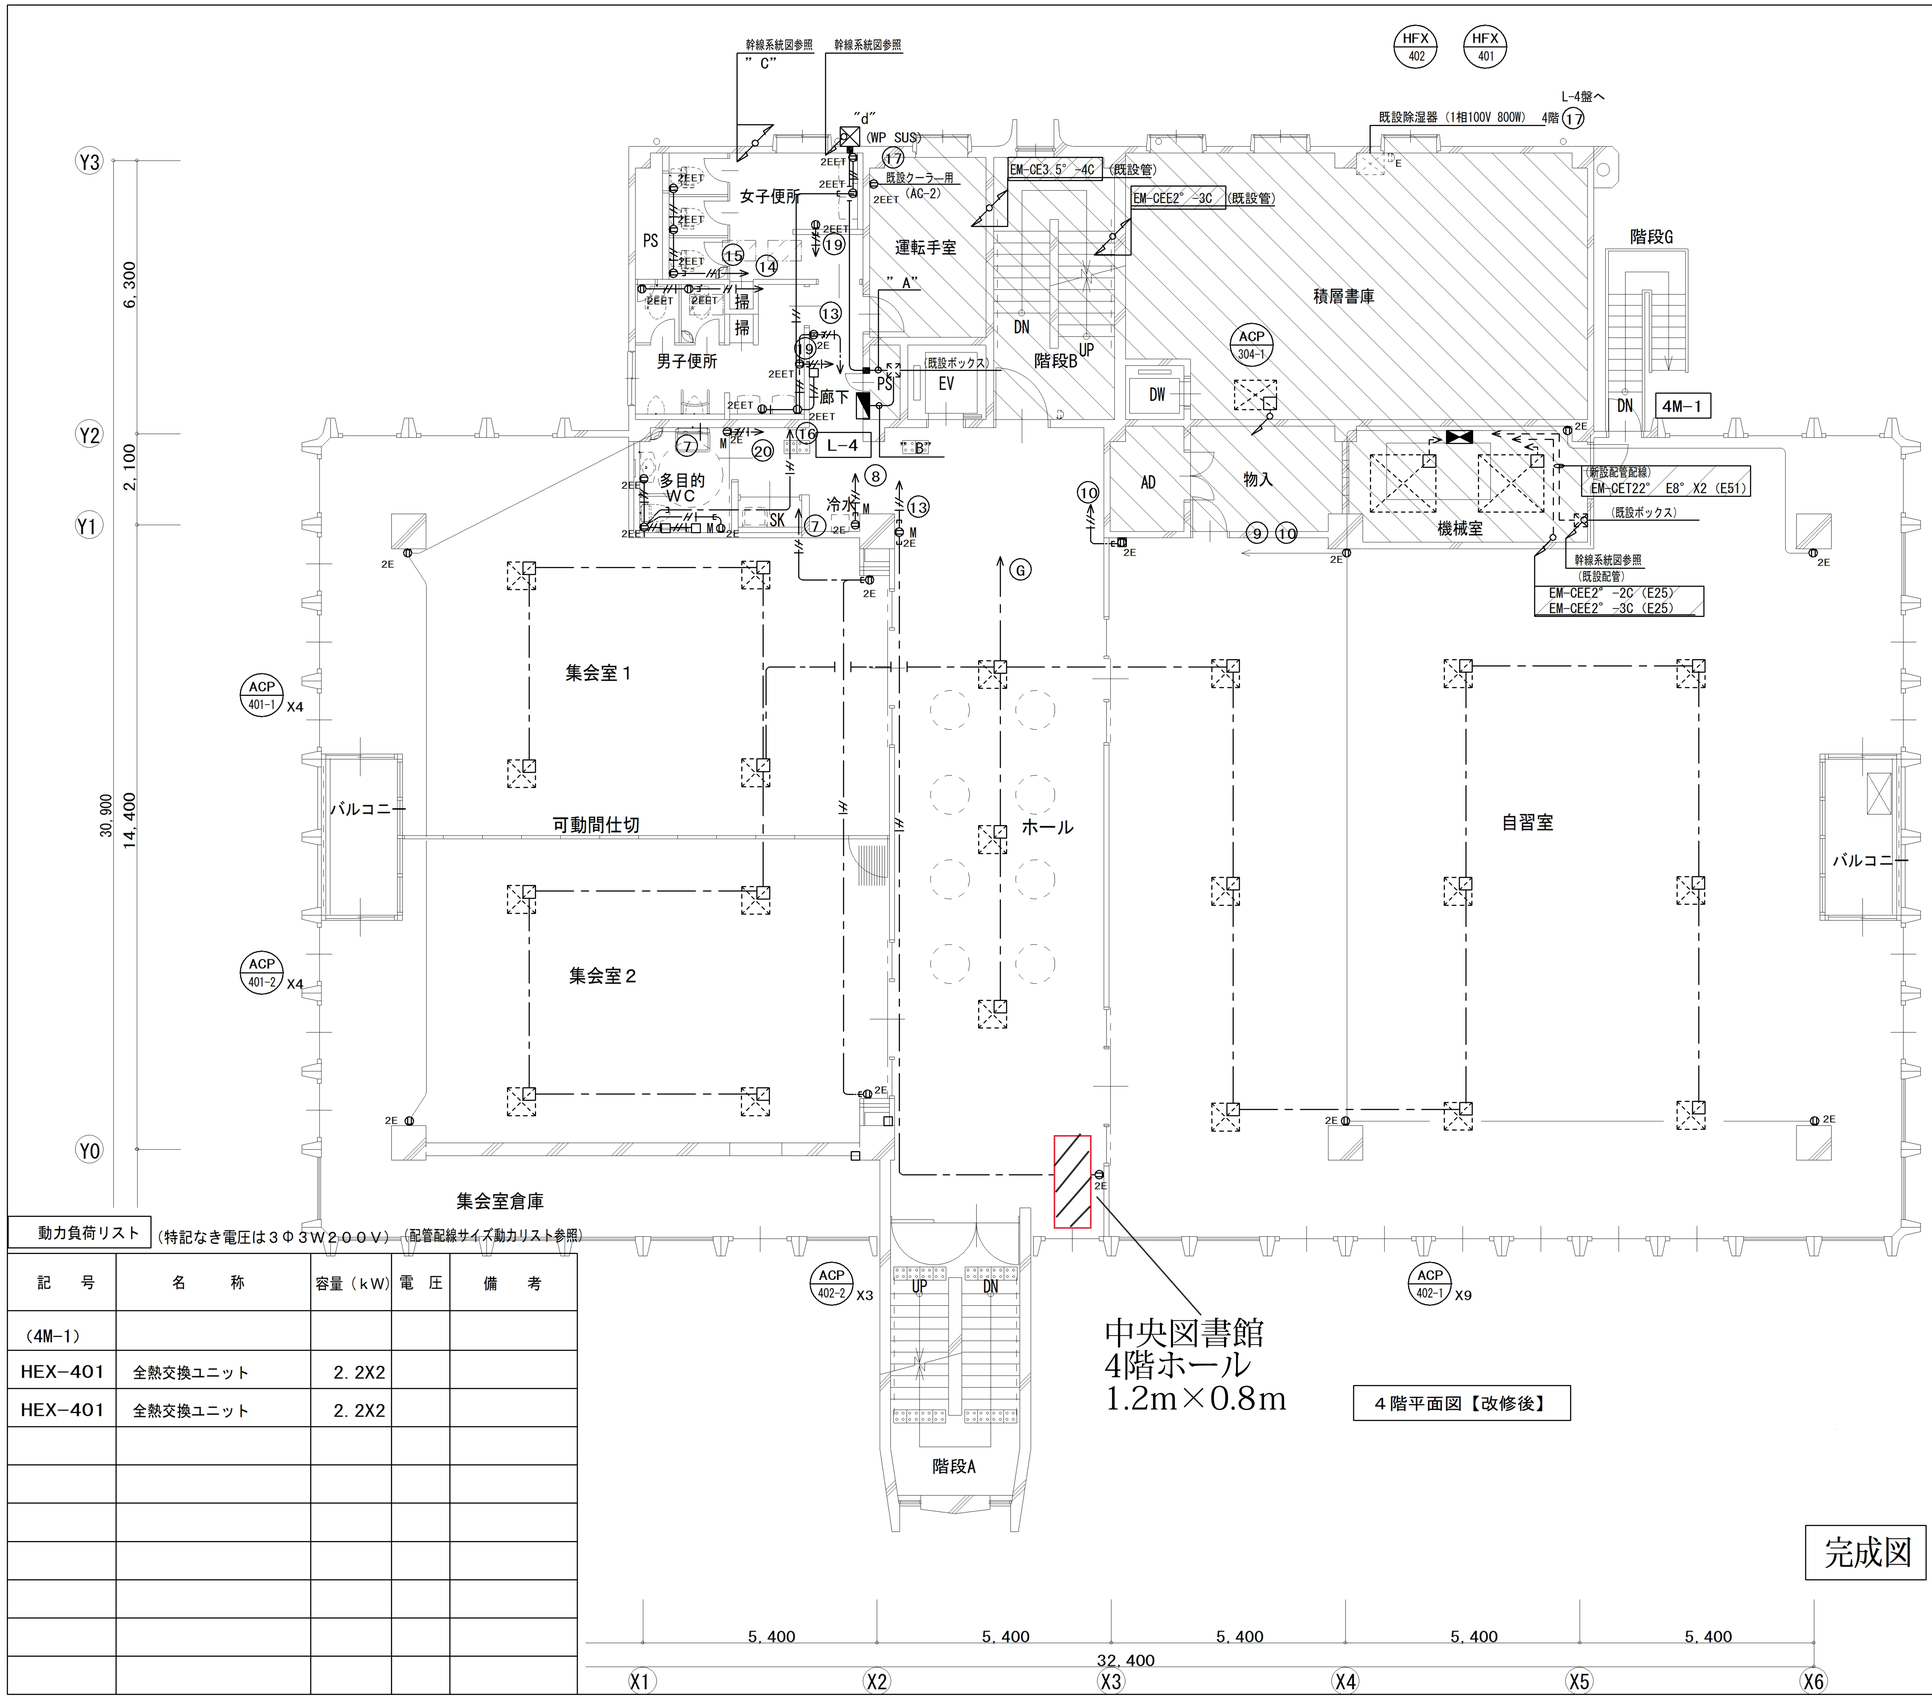

４階平面図【改修後】

配線内訳表

記号	配管・配線		(露出部分)	名称
"A"	EM-CET60° E14°X2	(E63)		L-4
"B"	EM-CET60° E14°X2	(E63)		L-4
"C"	EM-CET100° E38°X2	(70)		RM-1
	EM-CET250°	(92)		RM-1
	EM-CET150°	(70)		RM-1
	EM-CEE2°-2C	(22)		RM-1

動力負荷リスト （特記なき電圧は３Φ３Ｗ２００Ｖ）（配管配線サイズ動力リスト参照）

記号	名称	容量（kW）	電圧	備考
(4M-1)				
HEX-401	全熱交換ユニット	2.2X2		
HEX-401	全熱交換ユニット	2.2X2		

完成図

工事名	吹田市立中央図書館耐震補強及び大規模改修工事（電気設備工事）				
図面名	幹線動力設備4階平面図（改修図）				
縮尺	A2 : 1/100	設計		番号	E-22
			年月日	2019.02	