


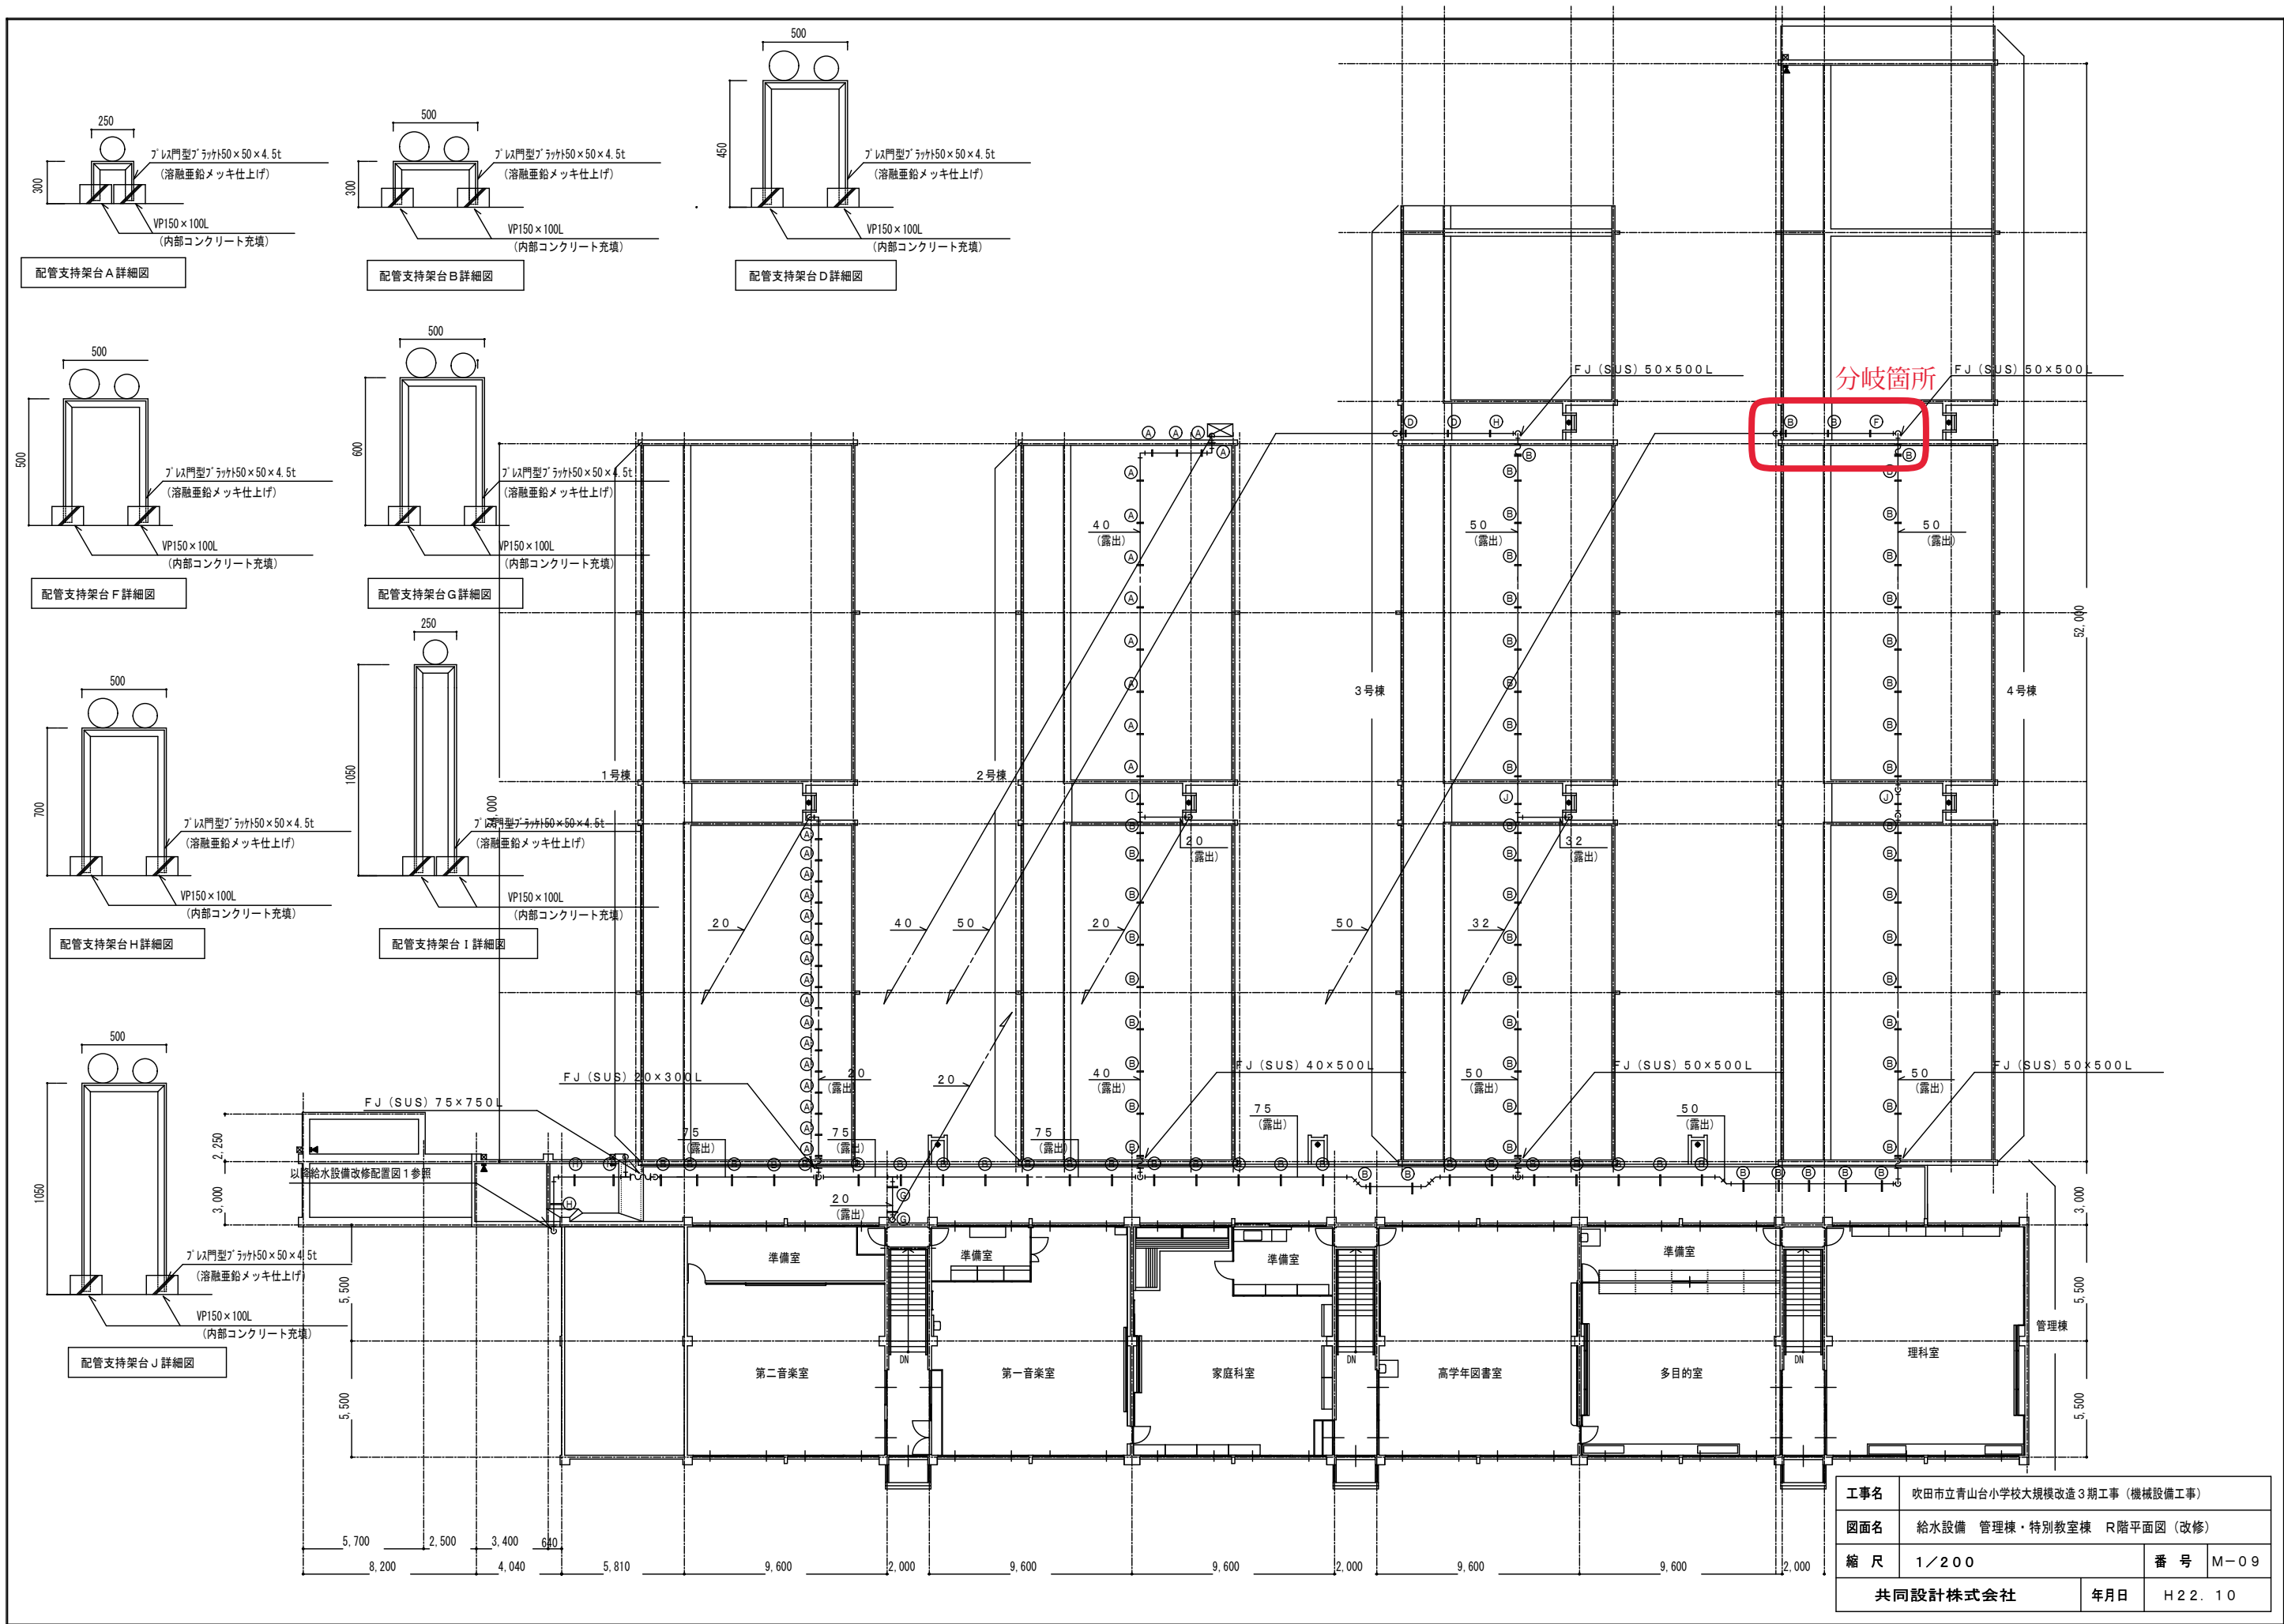

工事名	吹田市立青山台小学校大規模改築3期工事（機械設備工事）		
図面名	給水設備 管理棟・特別教室棟 R階平面図（改修）		
縮尺	1/200	番号	M-09
共同設計株式会社		年月日	H22.10