


第7回 吹田市バリアフリー推進協議会

生活関連施設・生活関連経路の追加案について

江坂駅周辺

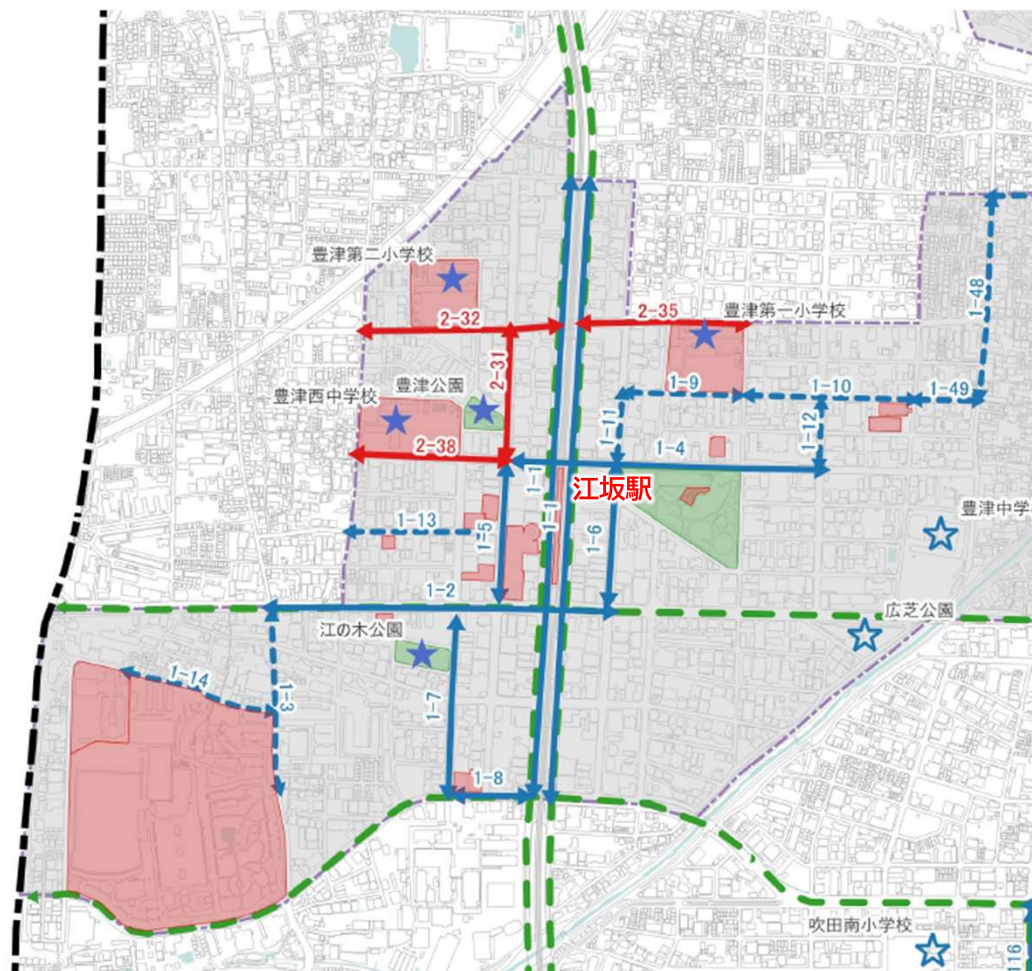

生活関連施設（追加案）

- 豊津第一小学校
- 豊津第二小学校
- 豊津西中学校
- 豊津公園
- 江の木公園


生活関連経路（追加案）

- 2-31：豊津町12号線
- 2-32：豊津町9号線
- 2-35：江坂町64号線
- 2-38：垂水豊津線

凡例

- | | | | | | |
|--|--------|--|--------|--|----------------|
| | 吹田市 | | 生活関連施設 | | 生活関連経路等 |
| | 重点整備地区 | | 公園 | | 生活関連経路(新規追加路線) |
| | 地区検討 | | 施設 | | 生活関連経路(整備済) |
| | 地区追加範囲 | | 施設検討 | | 準生活関連経路 |
| | | | 追加予定 | | ネットワーク経路 |
| | | | 未追加 | | |

山田駅周辺

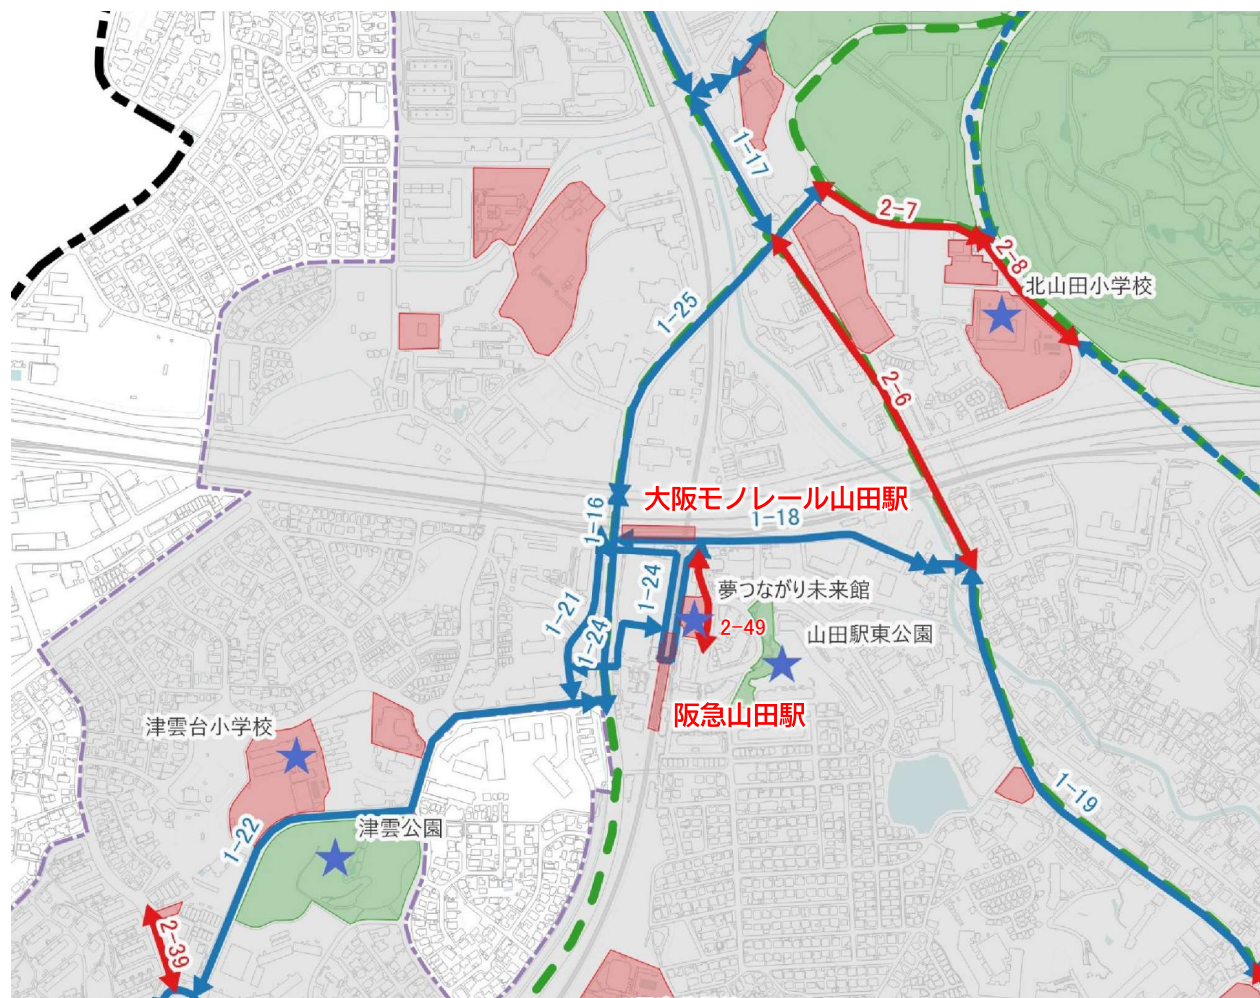

生活関連施設（追加案）

- ・ 北山田小学校
- ・ 夢つながり未来館
- ・ 山田駅東公園
- ・ 津雲台小学校
- ・ 津雲公園

生活関連経路（追加案）

- 2-6：箕面摂津線
- 2-7：千里万博公園山田北線
- 2-8：茨木摂津線
- 2-39：津雲台14号線
- 2-49：山田西53号線


凡例

- 吹田市
- 重点整備地区
- 地区検討
- 地区追加範囲

- 生活関連施設
- 公園
- 施設
- 施設検討
- 追加予定
- 未追加

- 生活関連経路等
- 生活関連経路(新規追加路線)
- 生活関連経路(整備済)
- 準生活関連経路
- ネットワーク経路

吹田駅・豊津駅周辺

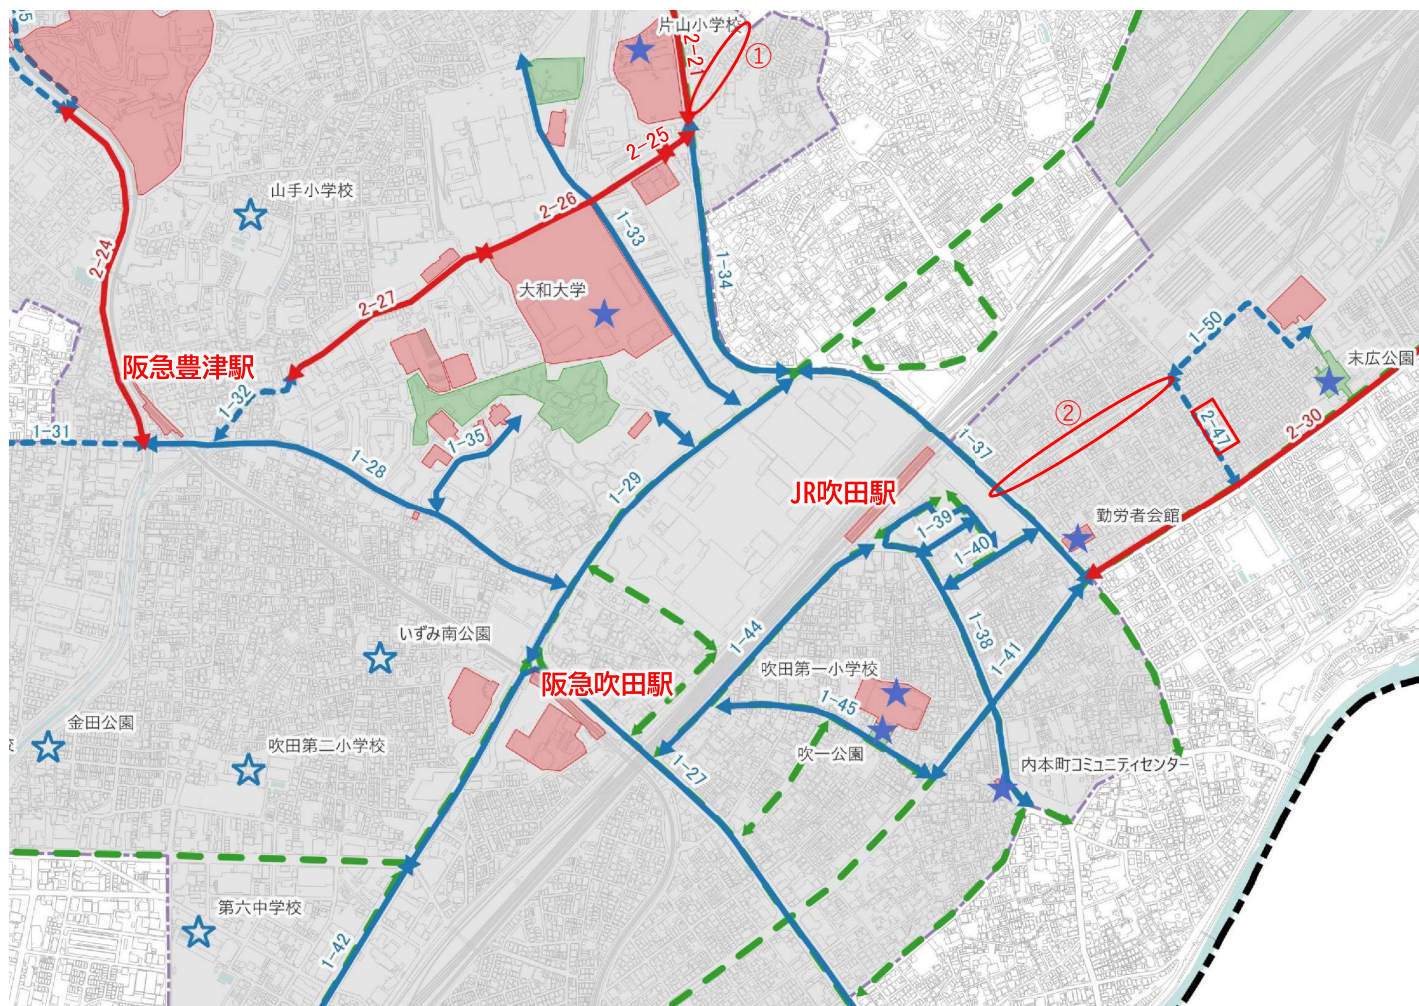

生活関連施設（追加案）

- ・ 片山小学校
- ・ 大和大学
- ・ 末広公園
- ・ 勤労者会館
- ・ 吹田第一小学校
- ・ 吹一公園
- ・ 内本町コミュニティセンター

生活関連経路（追加案）

- 2-21：朝日が丘片山線
- 2-24：吹田箕面線
- 2-25：朝日が丘12号線
- 2-26：片山町21号線
- 2-27：出口町1号線
- 2-30：岸部中内本町線
- 2-47：昭和町6号線

生活関連経路（削除案）

- ①朝日が丘町6号線
- ②昭和町5号線


凡例

- 吹田市
- 重点整備地区
- 地区検討
- 地区追加範囲

- 生活関連施設
- 公園
- 施設
- 施設検討
- 追加予定
- 未追加

- 生活関連経路等
- 生活関連経路(新規追加路線)
- 生活関連経路(整備済)
- 準生活関連経路
- ネットワーク経路

桃山台駅周辺

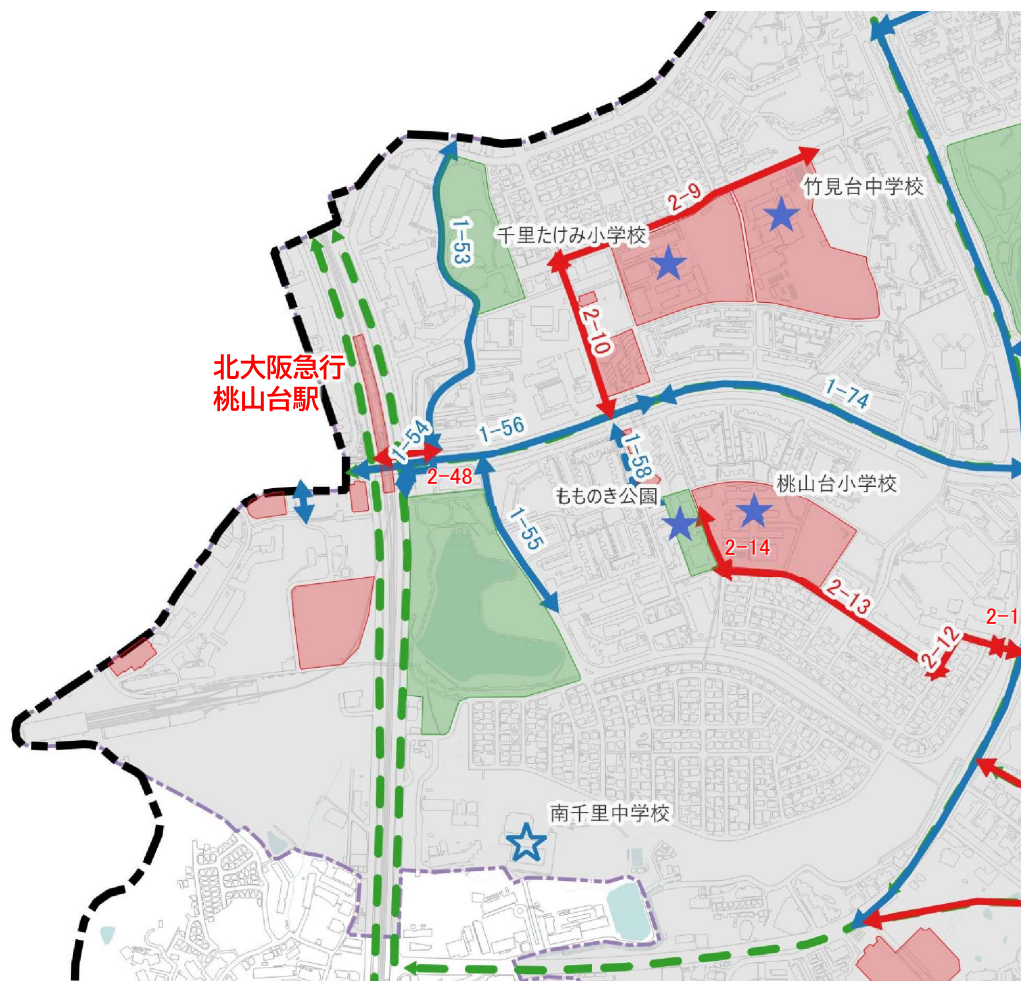

生活関連施設（追加案）

- 千里たけみ小学校
- 竹見台中学校
- もものき公園
- 桃山台小学校


生活関連経路（追加案）

- 2-9：竹見台8号線
- 2-10：竹見台1号線
- 2-11：竹見桃山線
- 2-12：桃山台36号線
- 2-13：桃山台9号線
- 2-14：桃山台8号線
- 2-48：竹見桃山専用1号線

凡例

- | | | |
|--------|--------|----------------|
| 吹田市 | 生活関連施設 | 生活関連経路等 |
| 重点整備地区 | 公園 | 生活関連経路(新規追加路線) |
| 地区検討 | 施設 | 生活関連経路(整備済) |
| 地区追加範囲 | 施設検討 | 準生活関連経路 |
| | 追加予定 | ネットワーク経路 |
| | 未追加 | |

南千里駅周辺

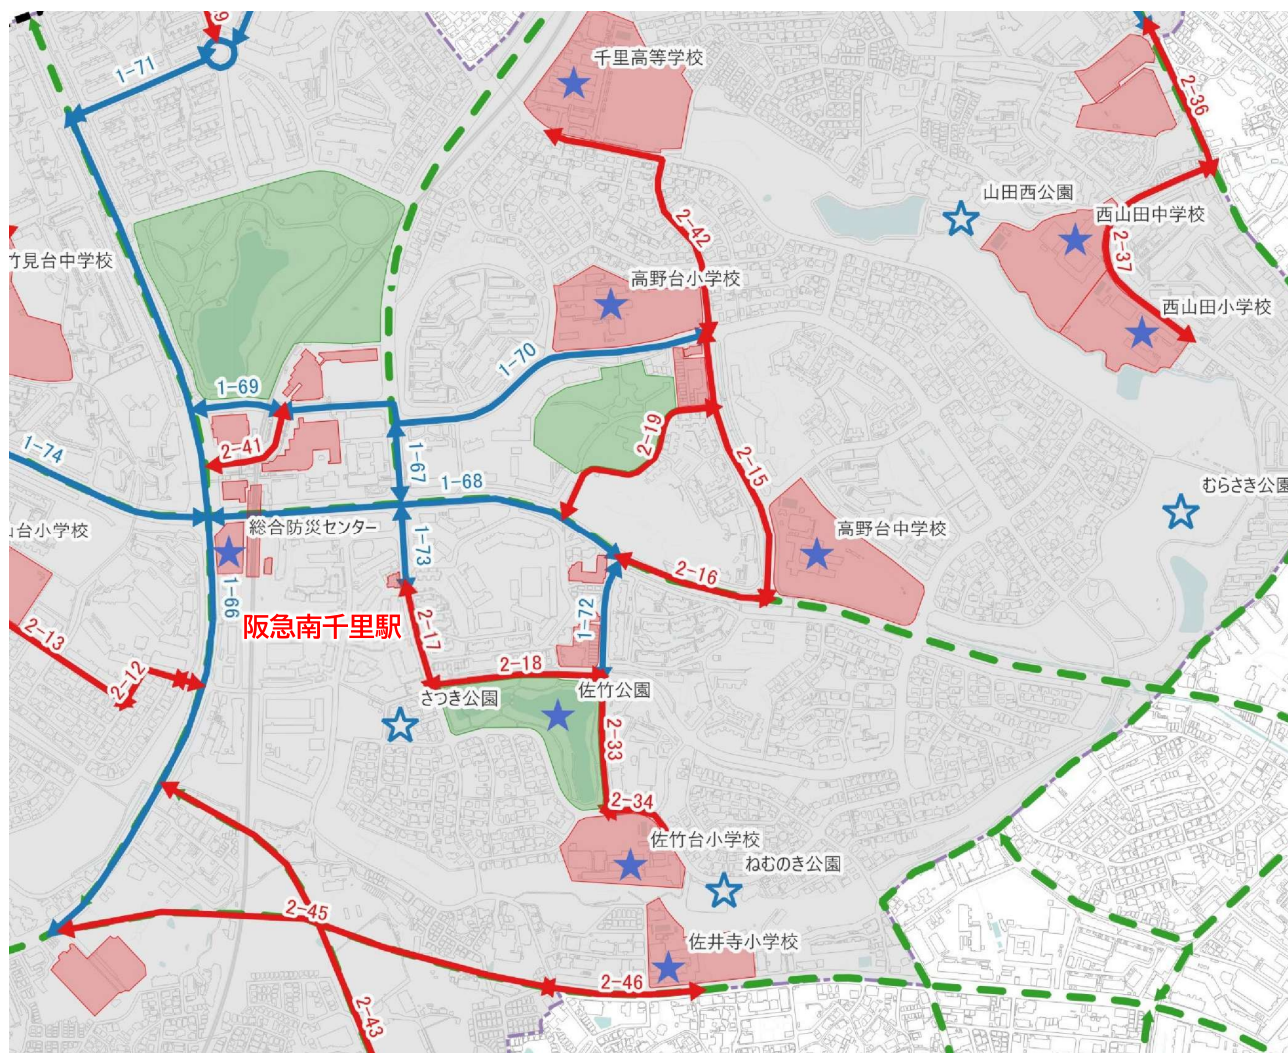

生活関連施設（追加案）

- 千里高等学校
- 高野台小学校
- 高野台中学校
- 西山田小学校
- 西山田中学校
- 総合防災センター
- 佐竹公園
- 佐竹台小学校
- 佐井寺小学校

生活関連経路（追加案）

- 2-15：津雲高野線
- 2-16：豊中摂津線
- 2-17：佐竹中央線
- 2-18：佐竹台16号線
- 2-19：高野台36号線
- 2-33：佐竹台15号線
- 2-34：佐竹中央線
- 2-36：(旧)大阪中央環状線
- 2-37：山田西団地中央線
- 2-41：南千里駅高野線
- 2-42：津雲高野線
- 2-43：千里山西千里山松が丘線
- 2-45：佐井寺千里山西中央線
- 2-46：佐井寺中央線


凡例

- 吹田市
- 重点整備地区
- 地区検討
- 地区追加範囲

- 生活関連施設
- 公園
- 施設
- 施設検討
- 追加予定
- 未追加

- 生活関連経路等
- 生活関連経路(新規追加路線)
- 生活関連経路(整備済)
- 準生活関連経路
- ネットワーク経路

岸辺駅周辺

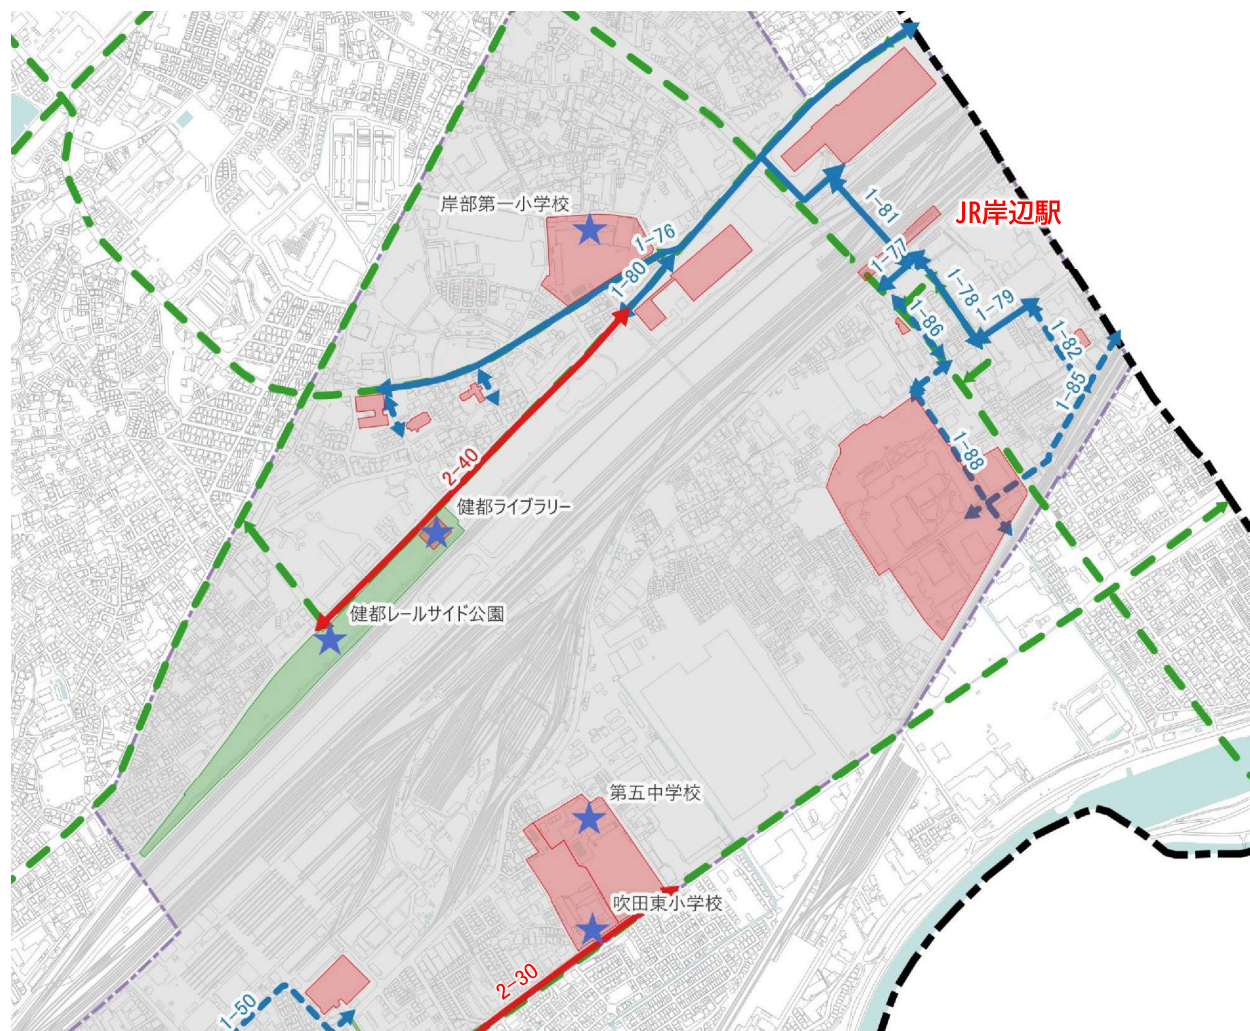

生活関連施設（追加案）

- 岸部第一小学校
- 健都ライブラリー
- 健都レールサイド公園
- 吹田東小学校
- 第五中学校


生活関連経路（追加案）

- 2-30：岸部中内本町線
- 2-40：岸部新町1号線

凡例

- | | | | | | |
|--|--------|--|--------|--|----------------|
| | 吹田市 | | 生活関連施設 | | 生活関連経路等 |
| | 重点整備地区 | | 公園 | | 生活関連経路(新規追加路線) |
| | 地区検討 | | 施設 | | 生活関連経路(整備済) |
| | 地区追加範囲 | | 施設検討 | | 準生活関連経路 |
| | | | 追加予定 | | ネットワーク経路 |
| | | | 未追加 | | |

北千里駅周辺

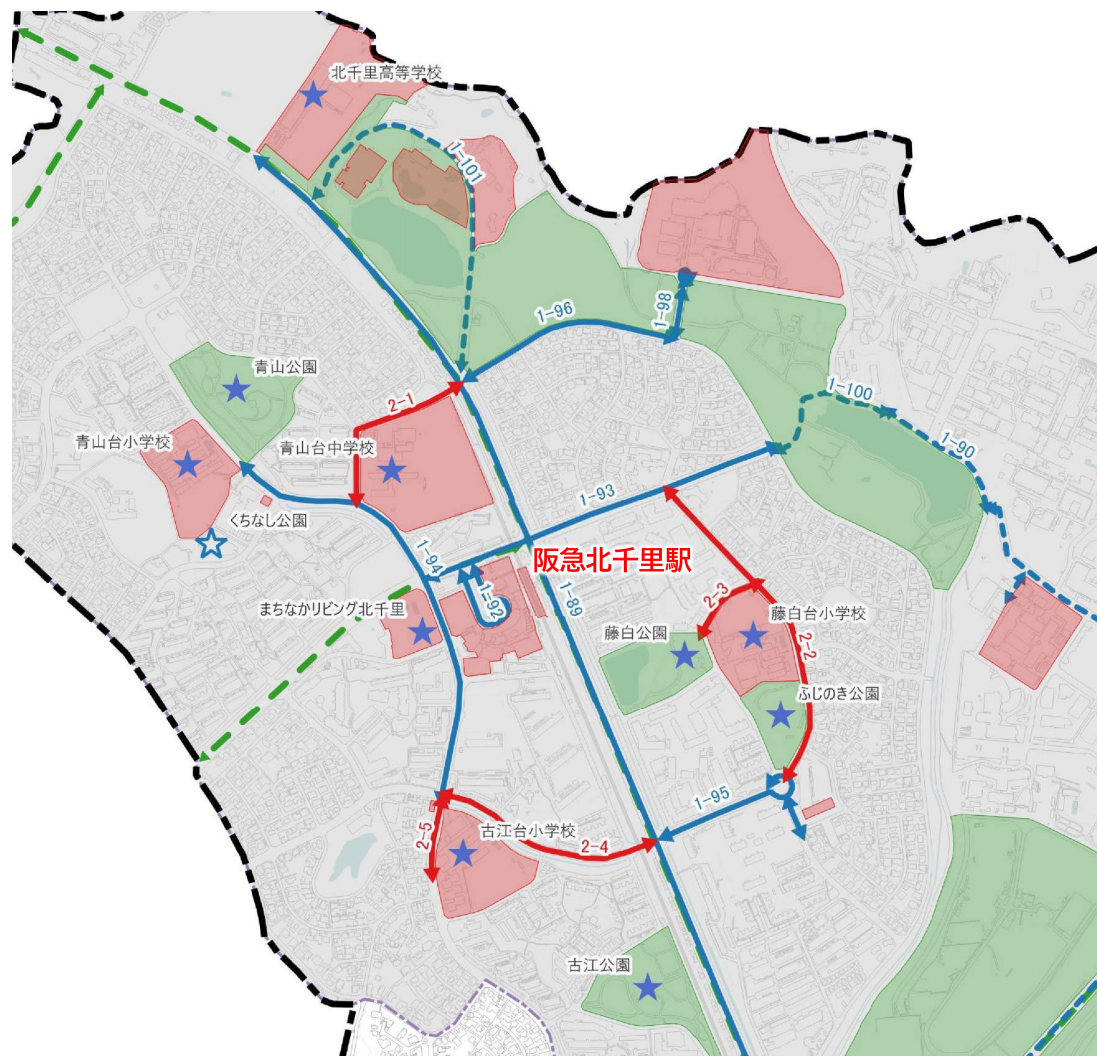

生活関連施設（追加案）

- ・ 北千里高等学校
- ・ 青山公園
- ・ 青山台小学校
- ・ 青山台中学校
- ・ まちなかりビング北千里
- ・ 藤白台小学校
- ・ 藤白公園
- ・ ふじのき公園
- ・ 古江台小学校
- ・ 古江公園

生活関連経路（追加案）

- 2-1：青山藤白古江線
- 2-2：藤白古江線
- 2-3：藤白台23号線
- 2-4：藤白古江線
- 2-5：青山古江線


凡例

- 吹田市
- 重点整備地区
- 地区検討
- 地区追加範囲

- 生活関連施設
- 公園
- 施設
- 施設検討
- 追加予定
- 未追加

- 生活関連経路等
- 生活関連経路(新規追加路線)
- 生活関連経路(整備済)
- 準生活関連経路
- ネットワーク経路

万博公園駅・公園東口駅周辺

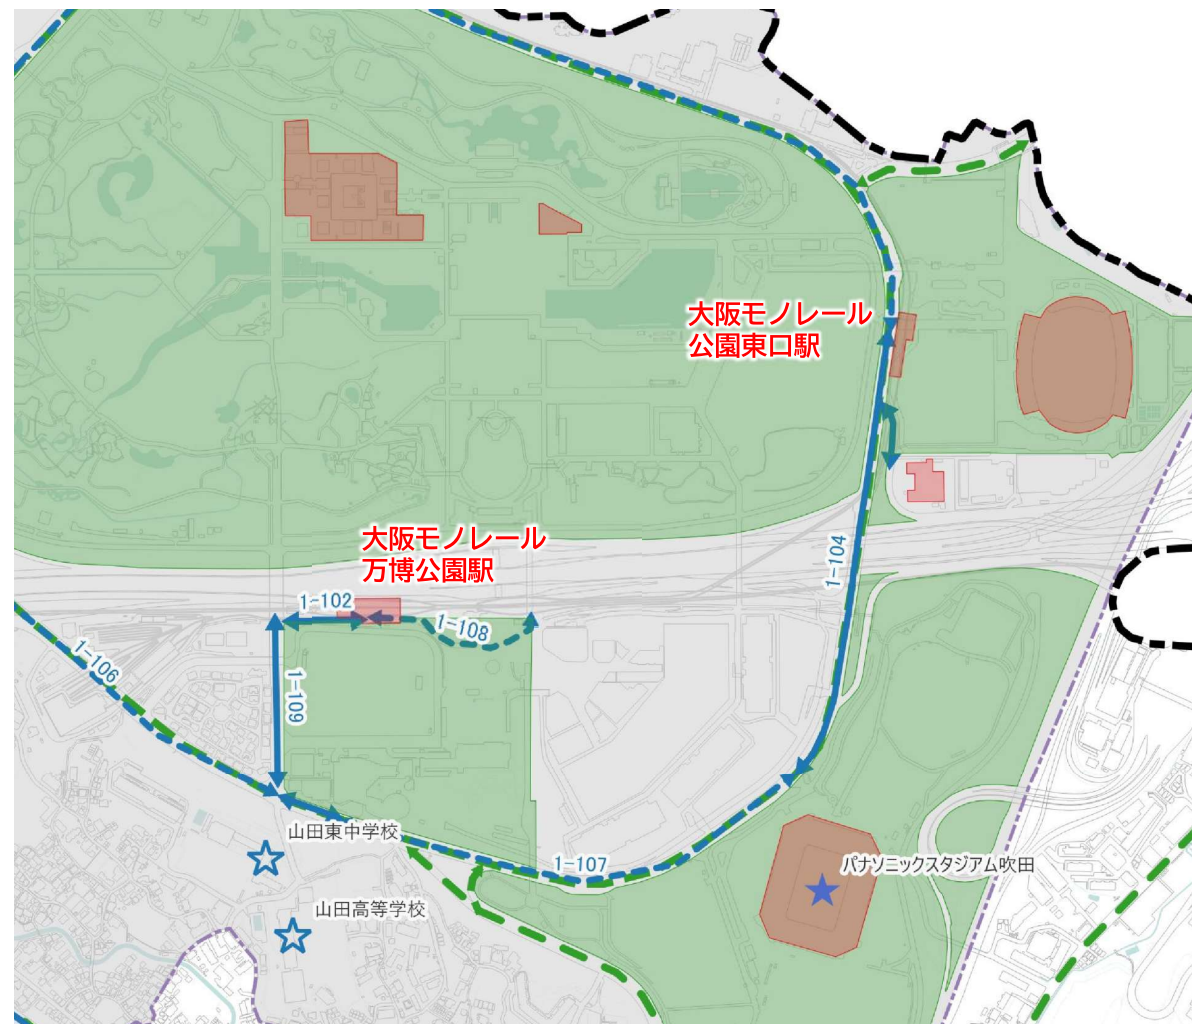


生活関連施設（追加案）

- ・ パナソニックスタジアム吹田

凡例

- | | | | | | |
|--|--------|--|--------|--|----------------|
| | 吹田市 | | 生活関連施設 | | 生活関連経路等 |
| | 重点整備地区 | | 公園 | | 生活関連経路(新規追加路線) |
| | 地区検討 | | 施設 | | 生活関連経路(整備済) |
| | 地区追加範囲 | | 施設検討 | | 準生活関連経路 |
| | | | 追加予定 | | ネットワーク経路 |
| | | | 未追加 | | |

南吹田駅周辺

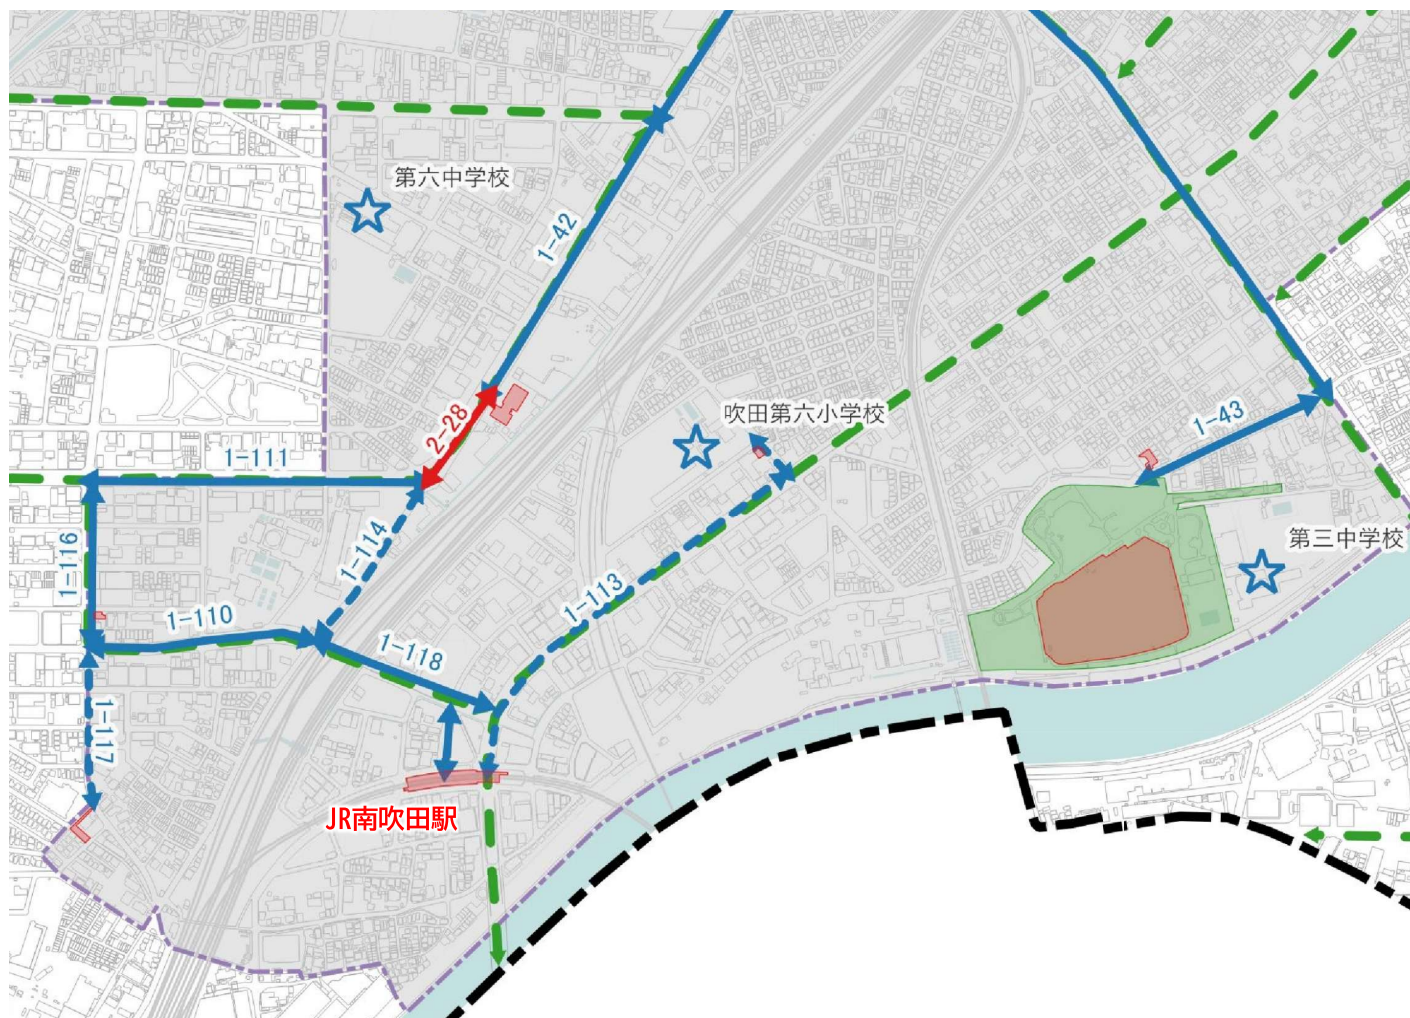

生活関連経路（追加案）

2-28：穂波芳野線

凡例

- 吹田市
- 重点整備地区
- 地区検討
- 地区追加範囲

- 生活関連施設
- 公園
- 施設
- 施設検討
- 追加予定
- 未追加

- 生活関連経路等
- 生活関連経路(新規追加路線)
- 生活関連経路(整備済)
- 準生活関連経路
- ネットワーク経路