


【撤去図】

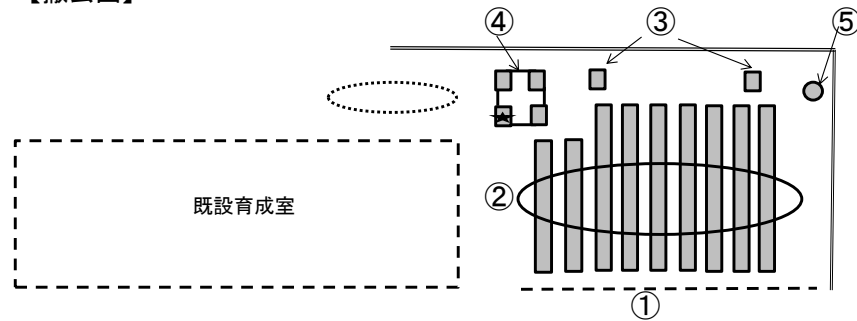

- ①フェンス→撤去(基礎含む)
- ②教材園→撤去
- ③立水栓→撤去
- ④藤棚(煉瓦調)→撤去。★の支柱については移設(移設先は 〰〰〰 で示す範囲内を想定)。
- ⑤切り株→(工事・増築に支障がある場合)伐根

