


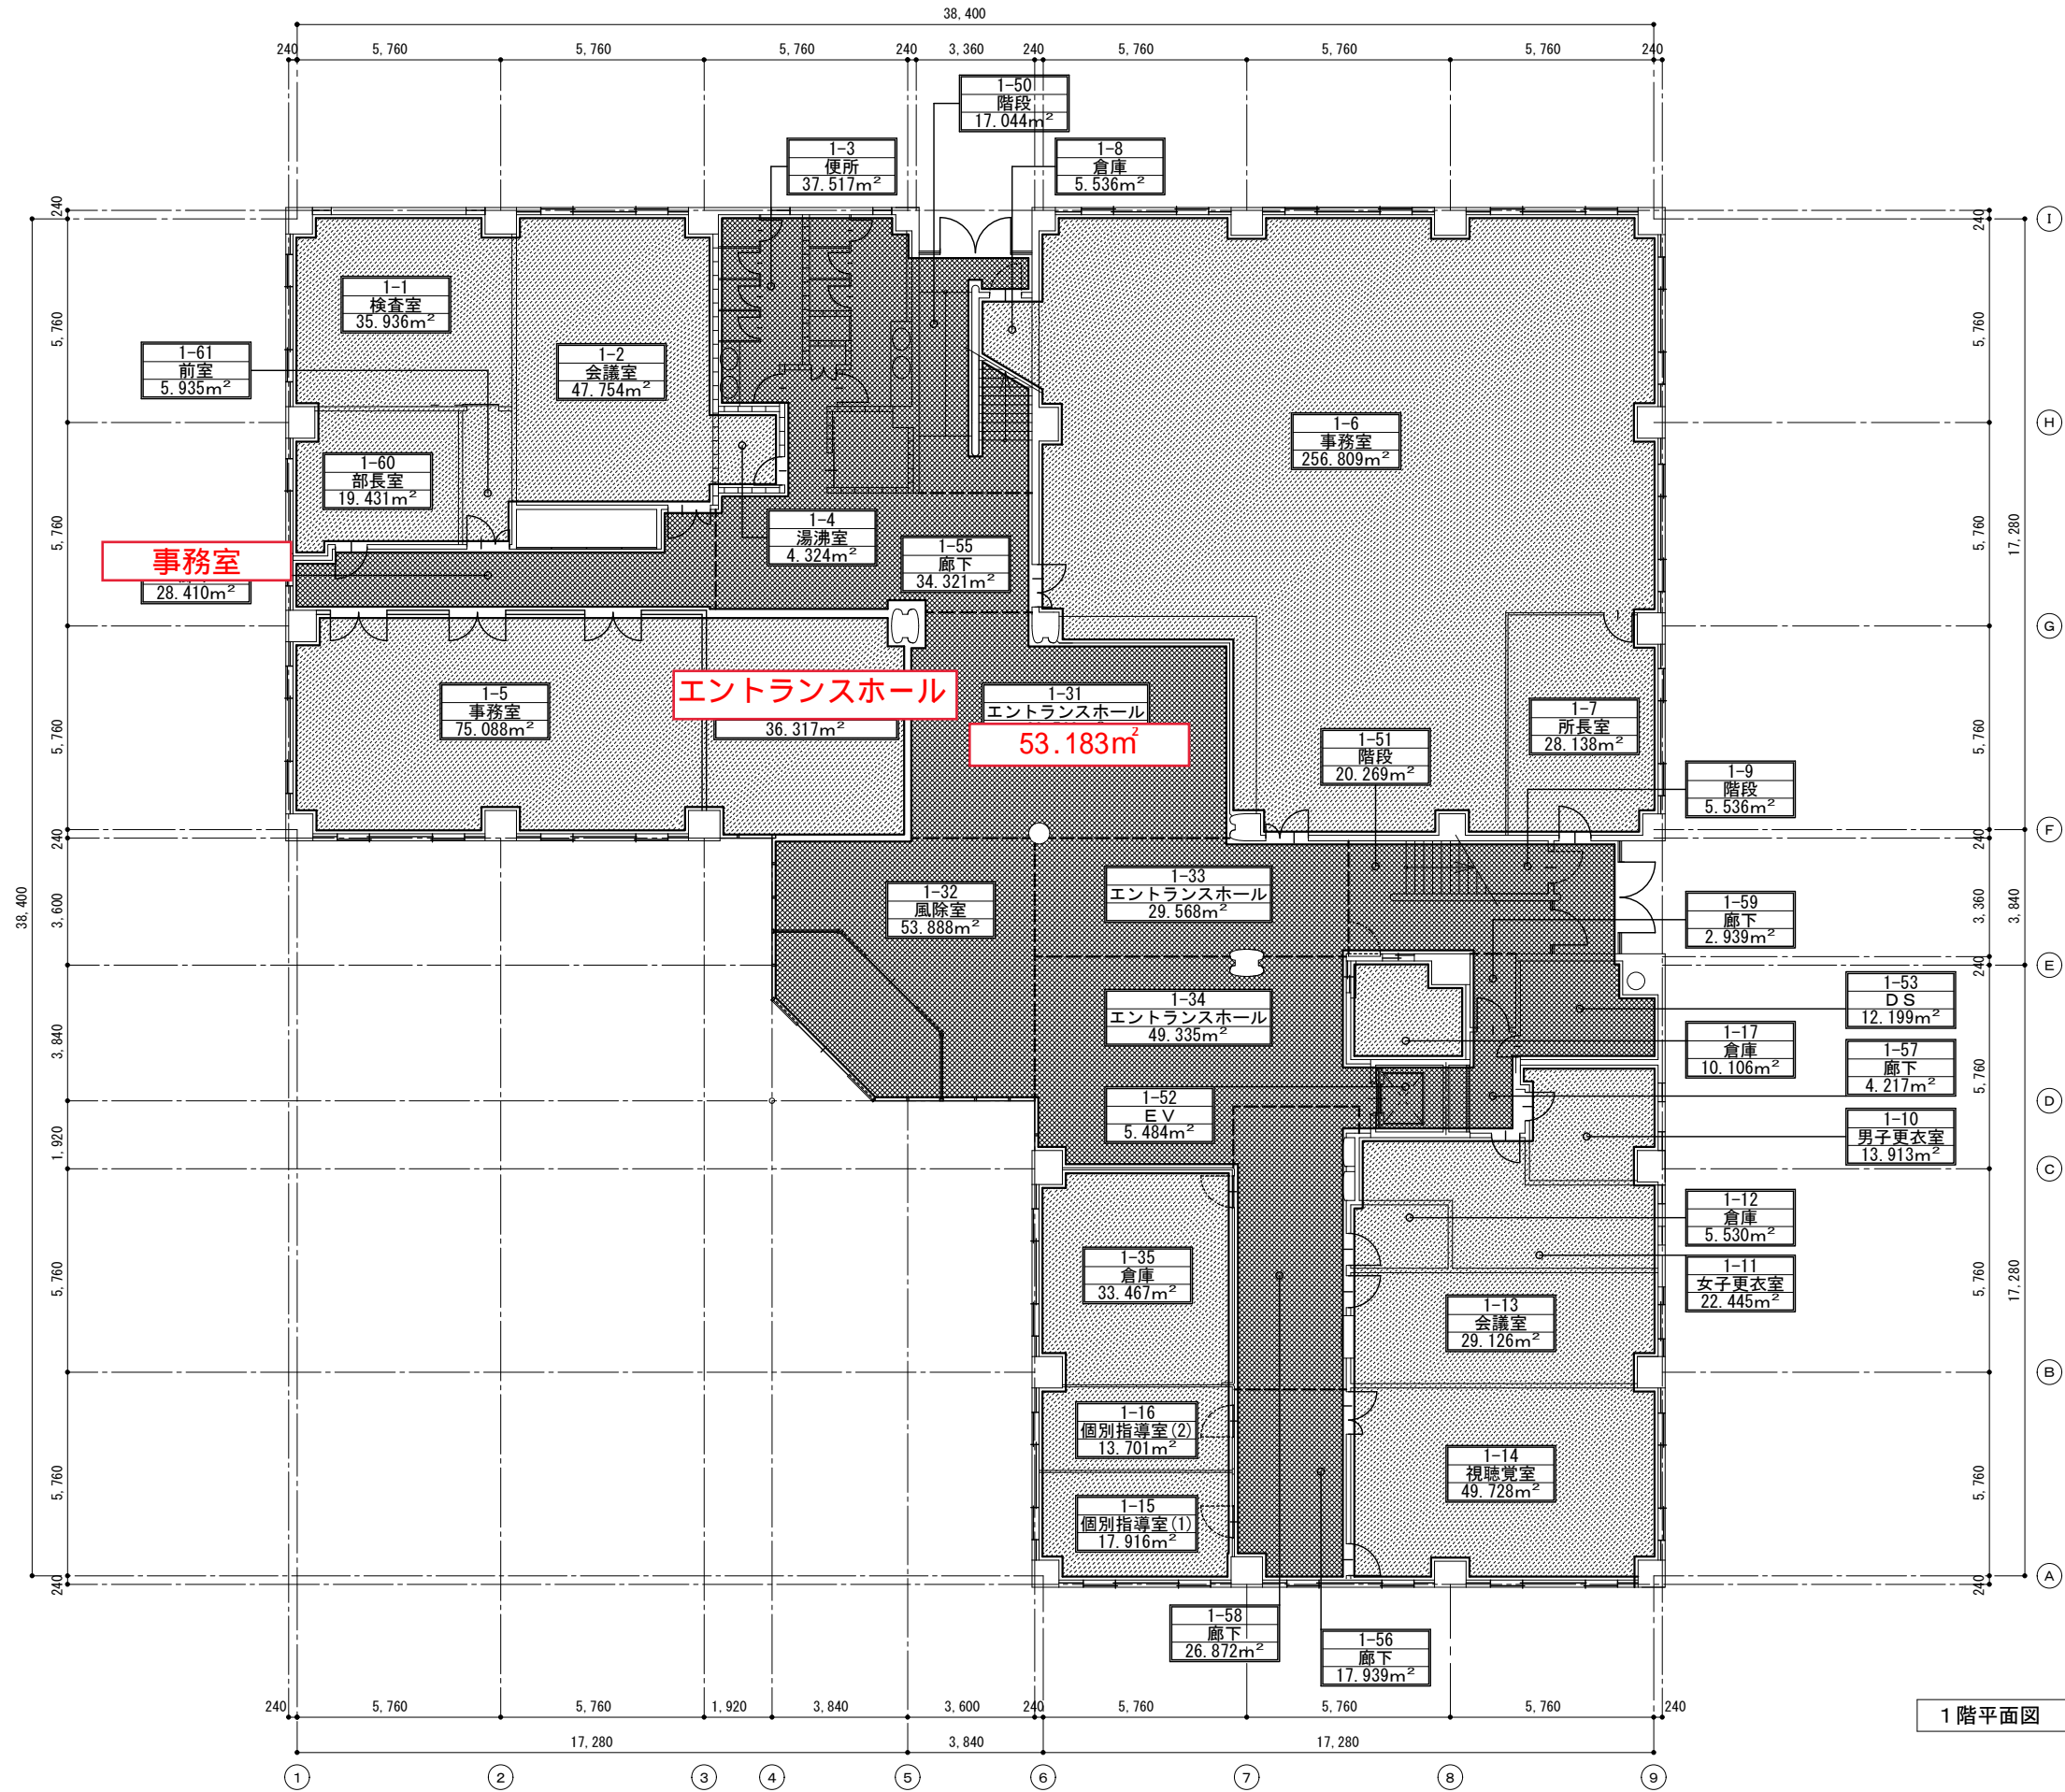



- 共用部を示す
- 専有（保健所）部を示す
- 専有（子家C）部を示す





- 共用部を示す
- 専有（保健所）部を示す
- 専有（子家C）部を示す



2階平面図 S=1/200 (A3)



- 共用部を示す
- 専有（保健所）部を示す
- 専有（子家C）部を示す

