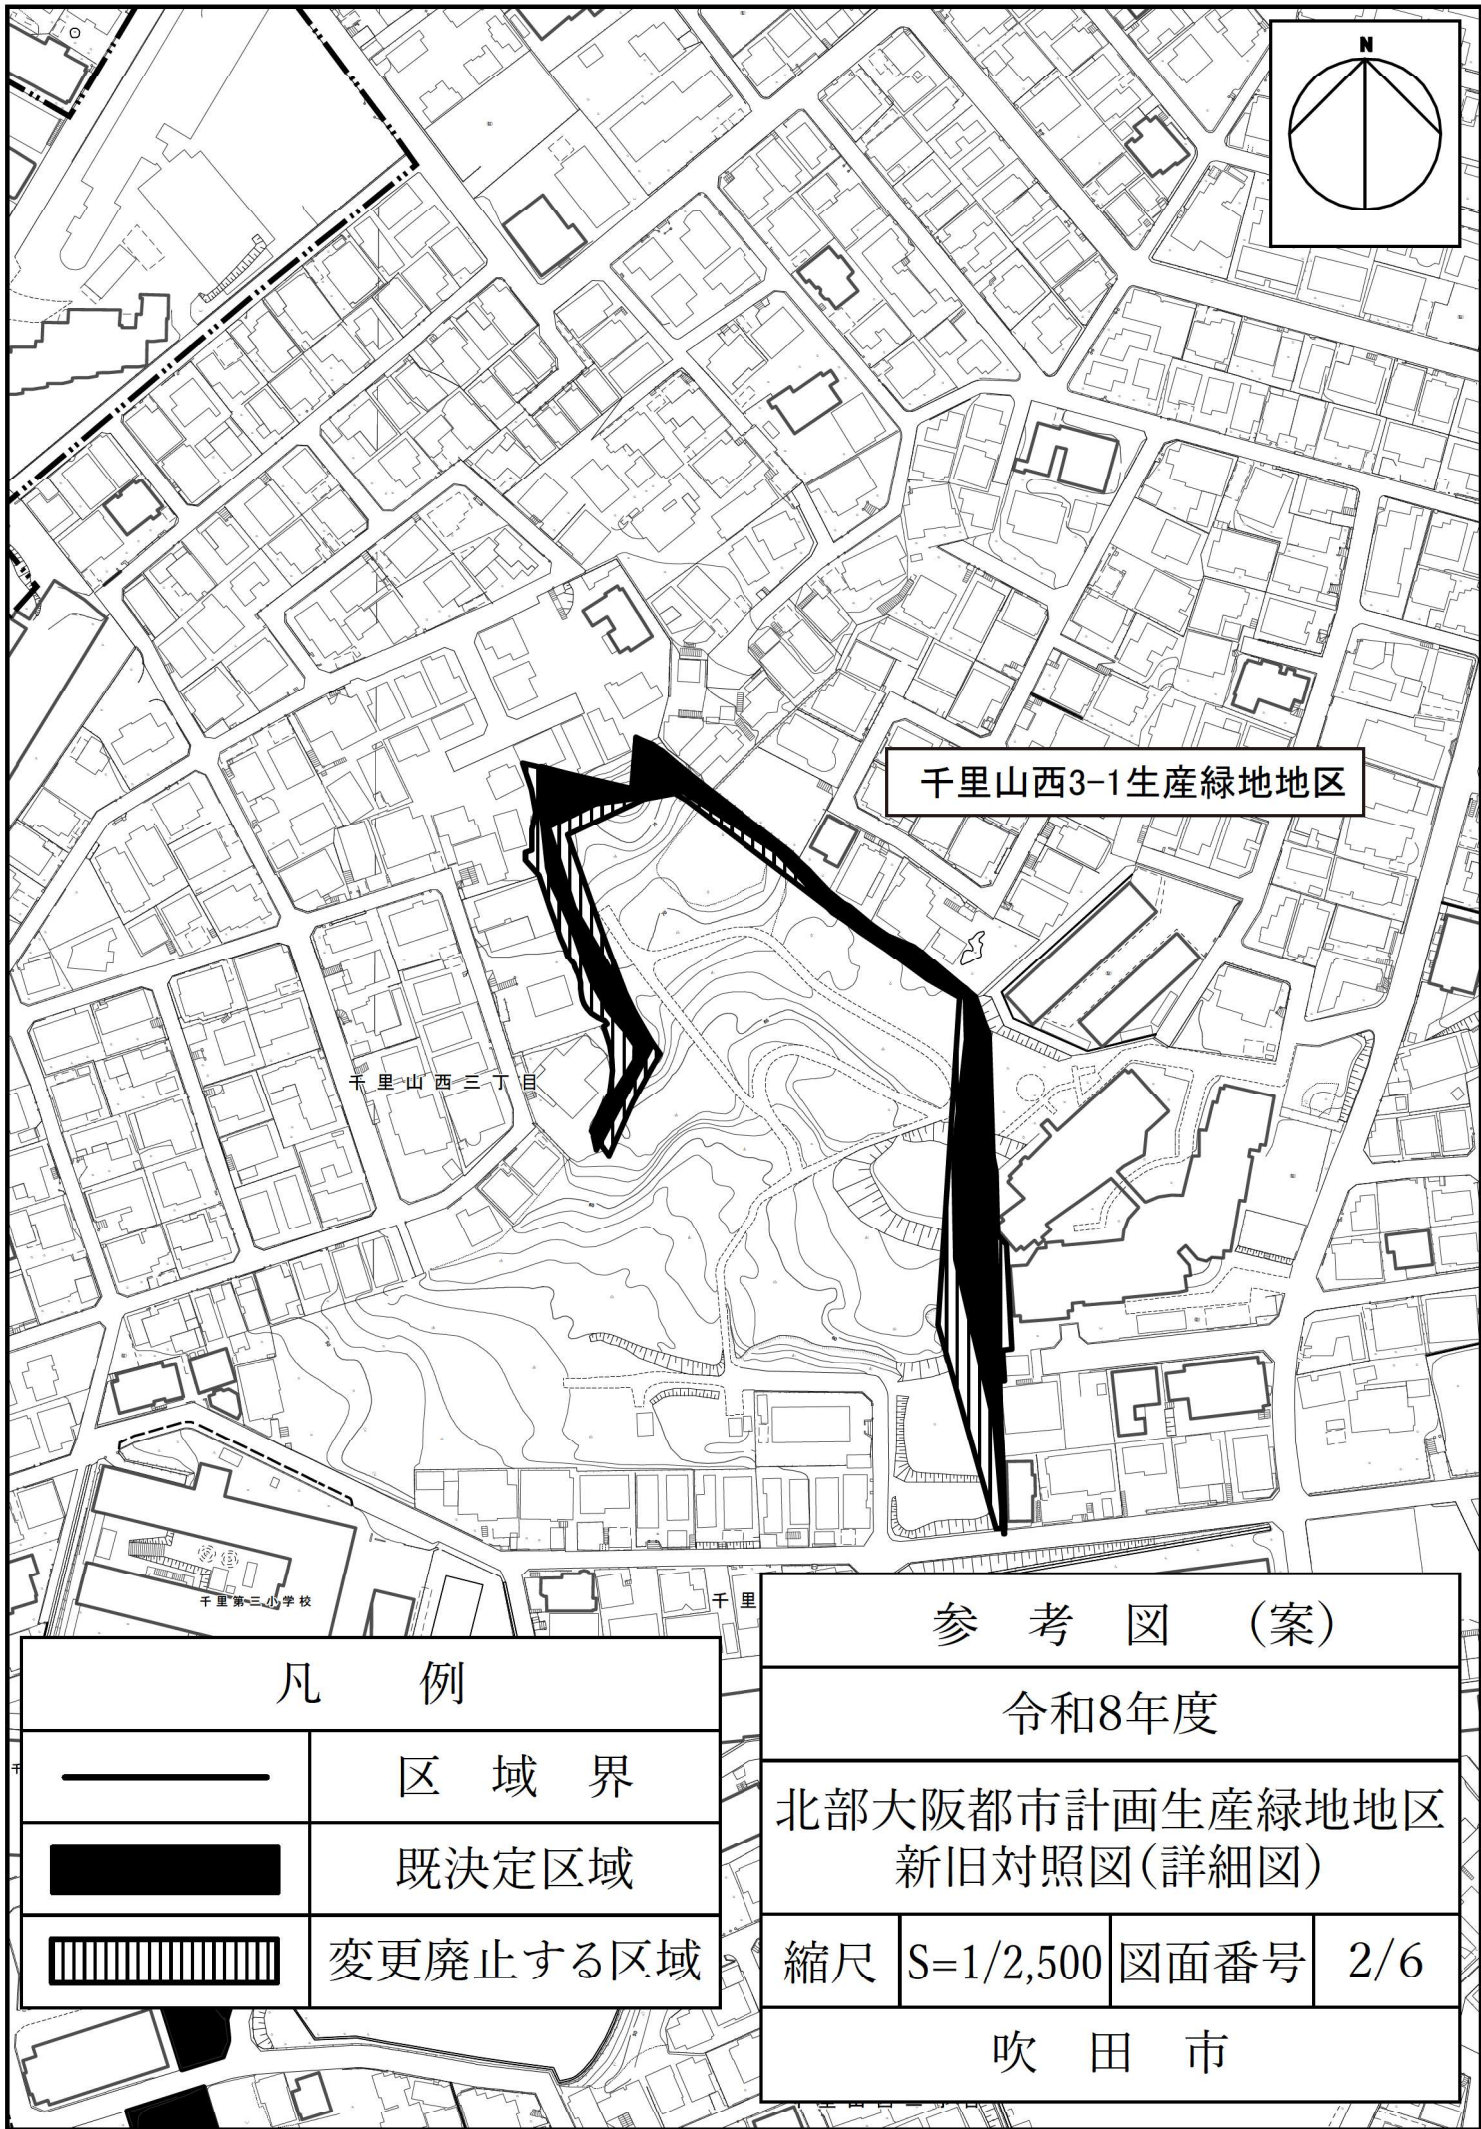
 


千里山西3-1生産緑地地区


千里山西三丁目

千里第三小学校

千里

凡 例	
	区 域 界
	既決定区域
	変更廃止する区域

参 考 図 (案)			
令和8年度			
北部大阪都市計画生産緑地地区 新旧対照図(詳細図)			
縮尺	S=1/2,500	図面番号	2/6
吹 田 市			

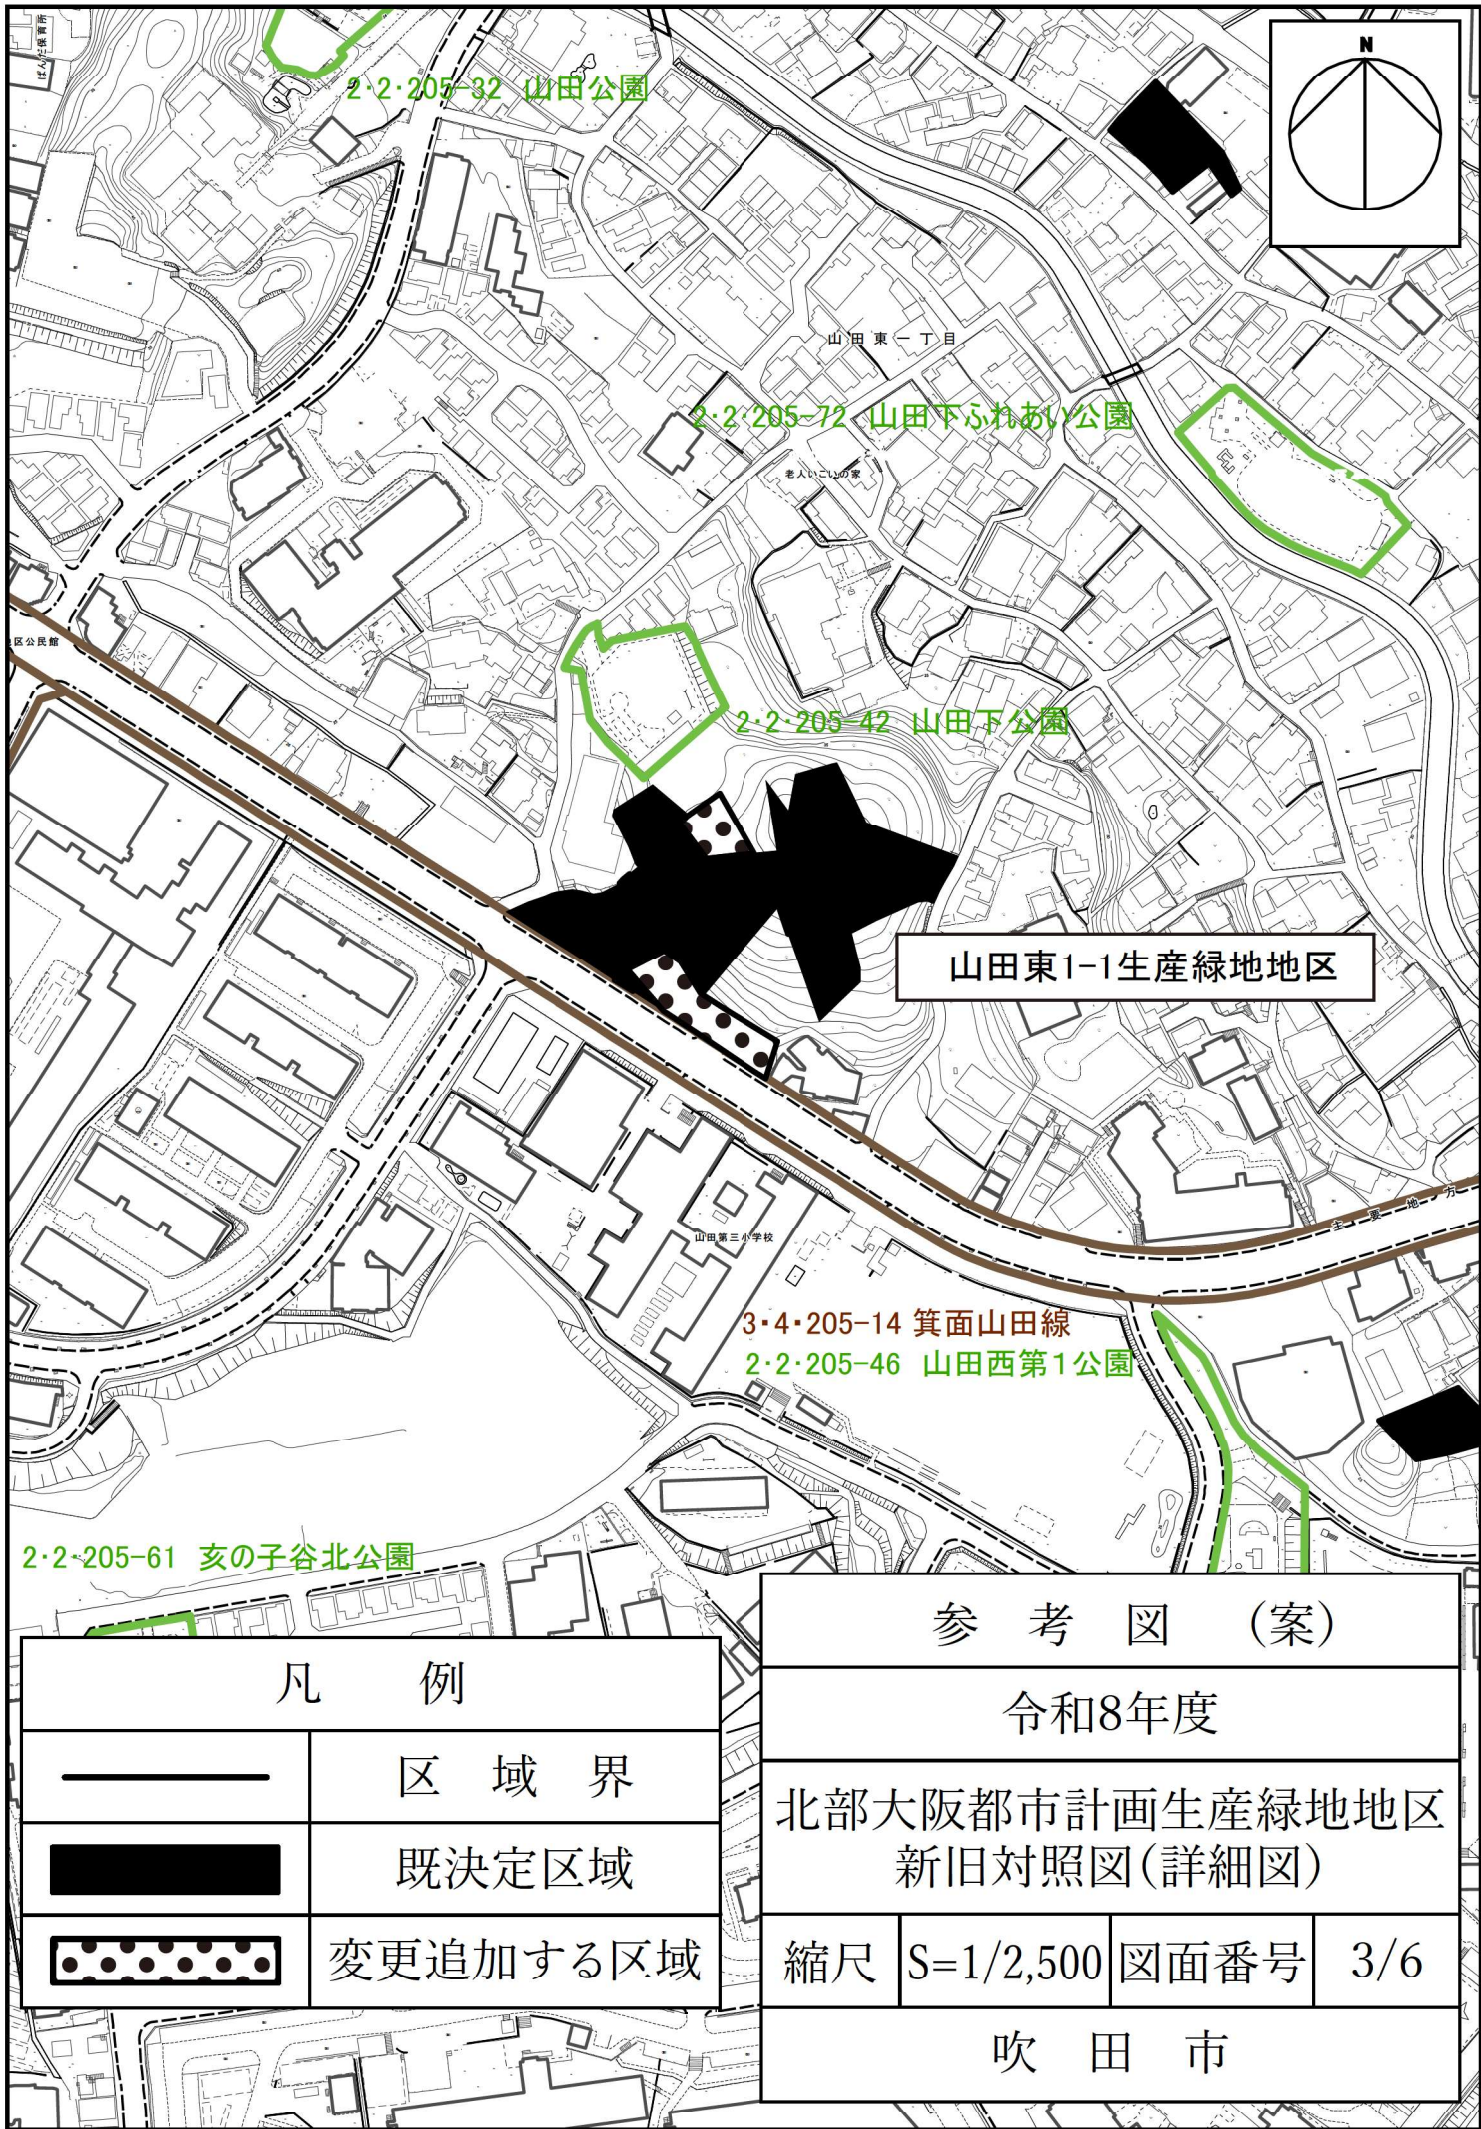

2・2・205-61 亥の子谷北公園

3・4・205-14 箕面山田線

2・2・205-46 山田西第1公園

2・2・205-42 山田下公園

2・2・205-72 山田下ふれあい公園

2・2・205-32 山田公園

山田東1-1生産緑地地区

凡 例

	区 域 界
	既決定区域
	変更追加する区域


参 考 図 (案)

令和8年度

北部大阪都市計画生産緑地地区
新旧対照図(詳細図)


縮尺 S=1/2,500 図面番号 3/6

吹 田 市

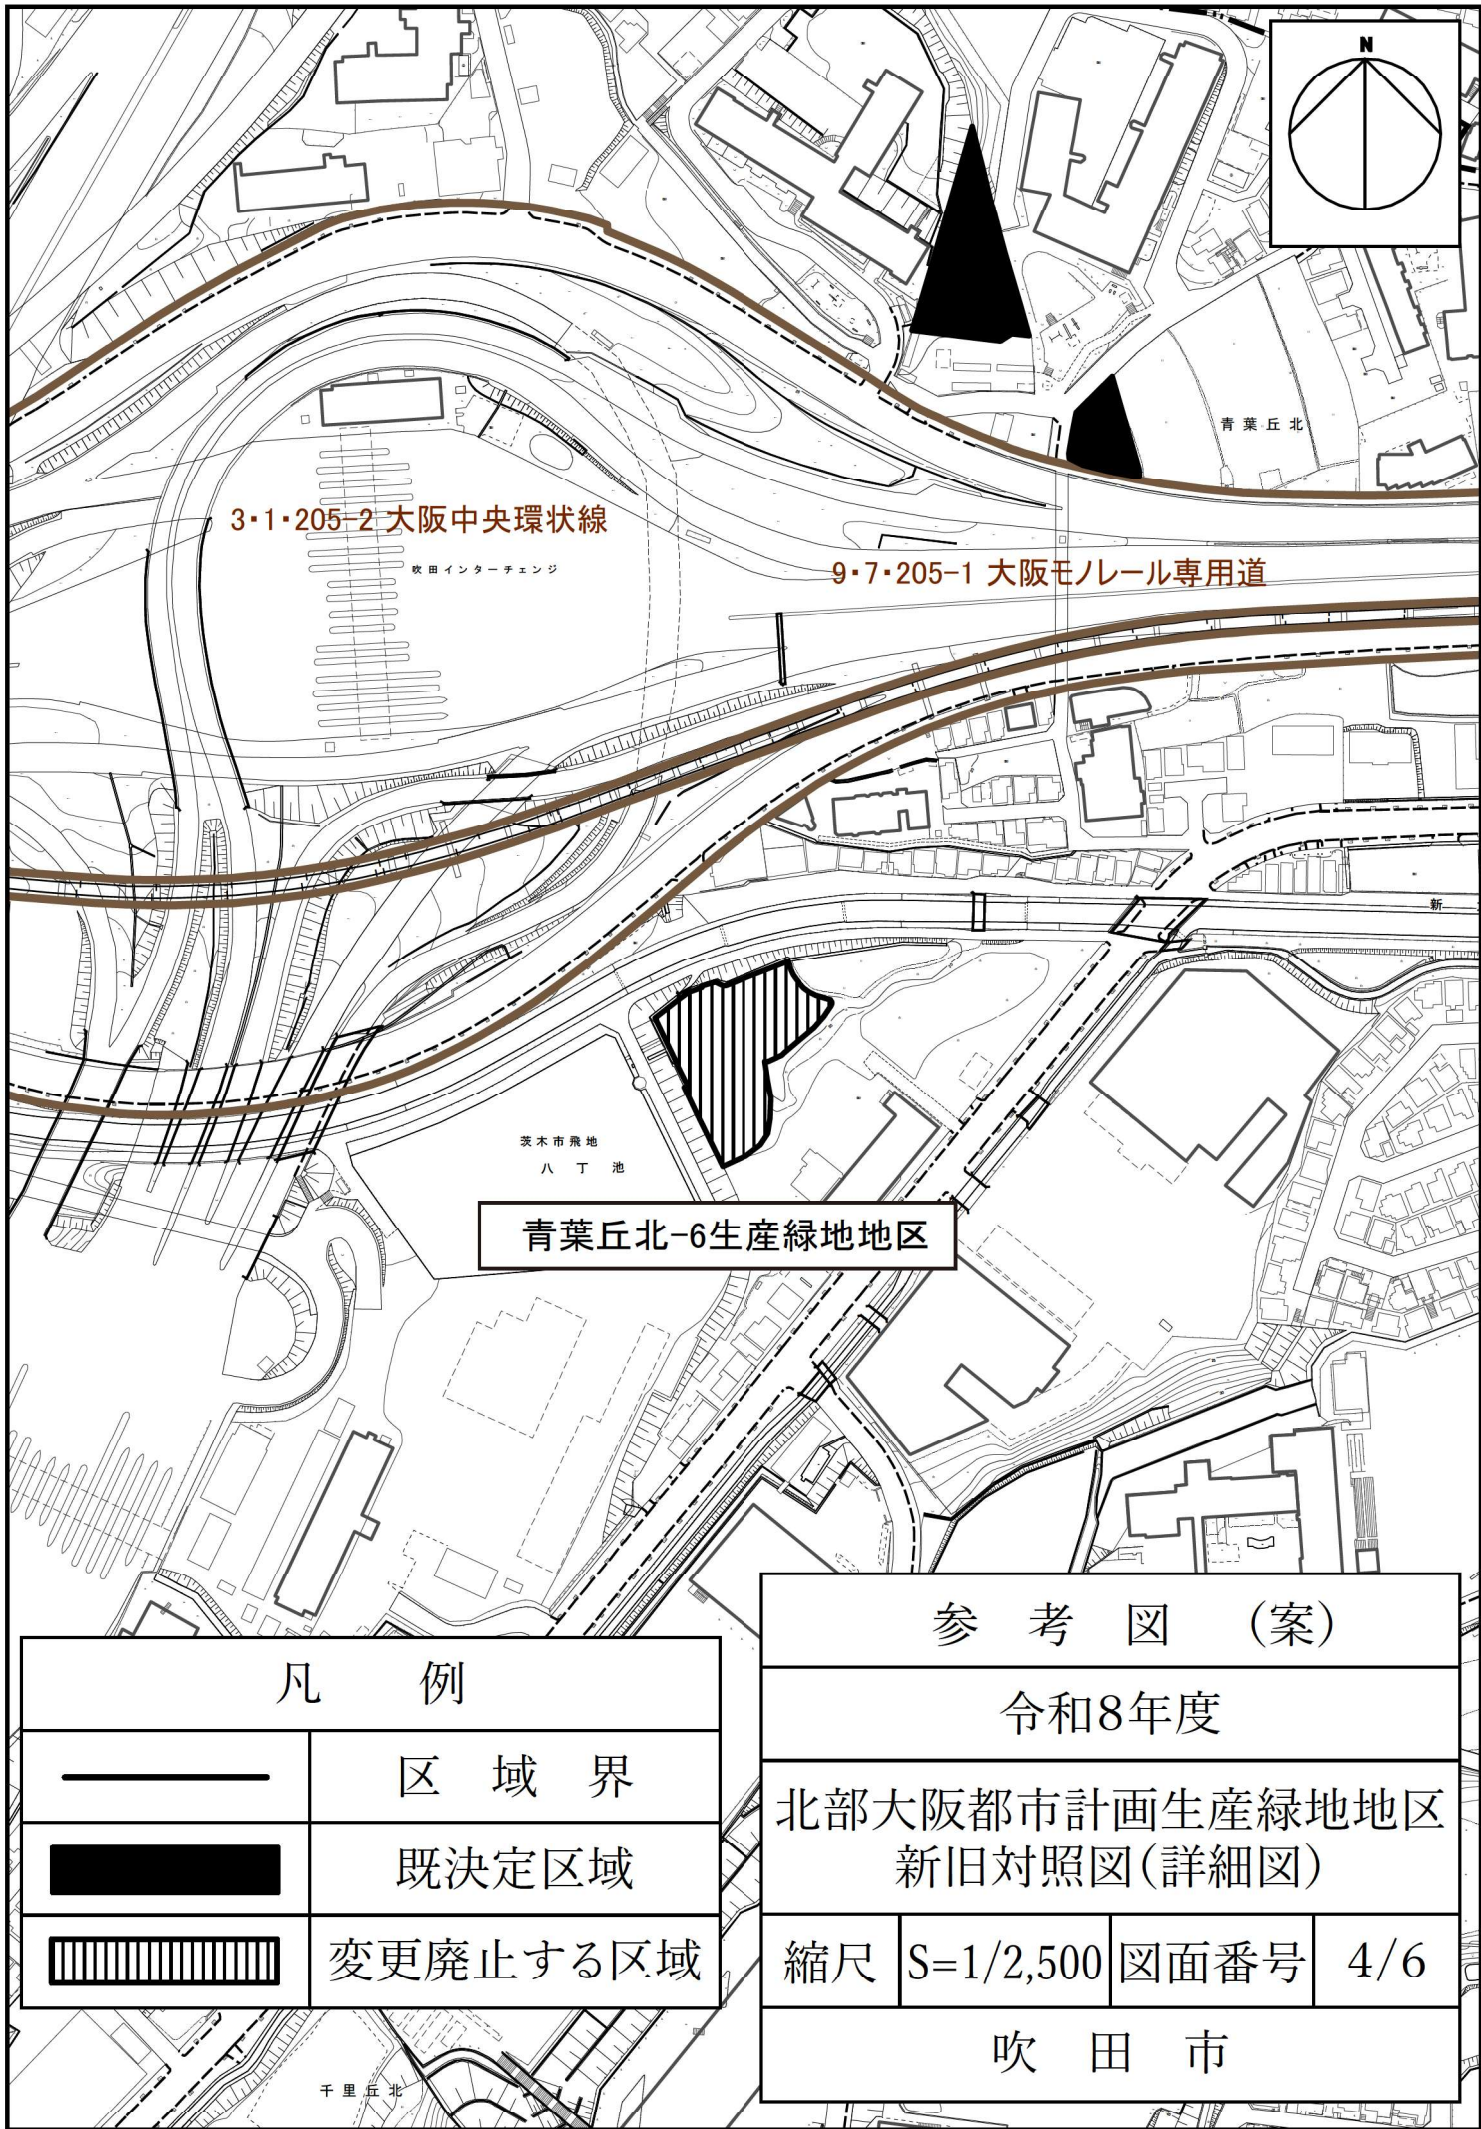


凡 例	
	区 域 界
	既決定区域
	変更廃止する区域

参 考 図 (案)			
令和8年度			
北部大阪都市計画生産緑地地区 新旧対照図(詳細図)			
縮尺	S=1/2,500	図面番号	4/6
吹 田 市			

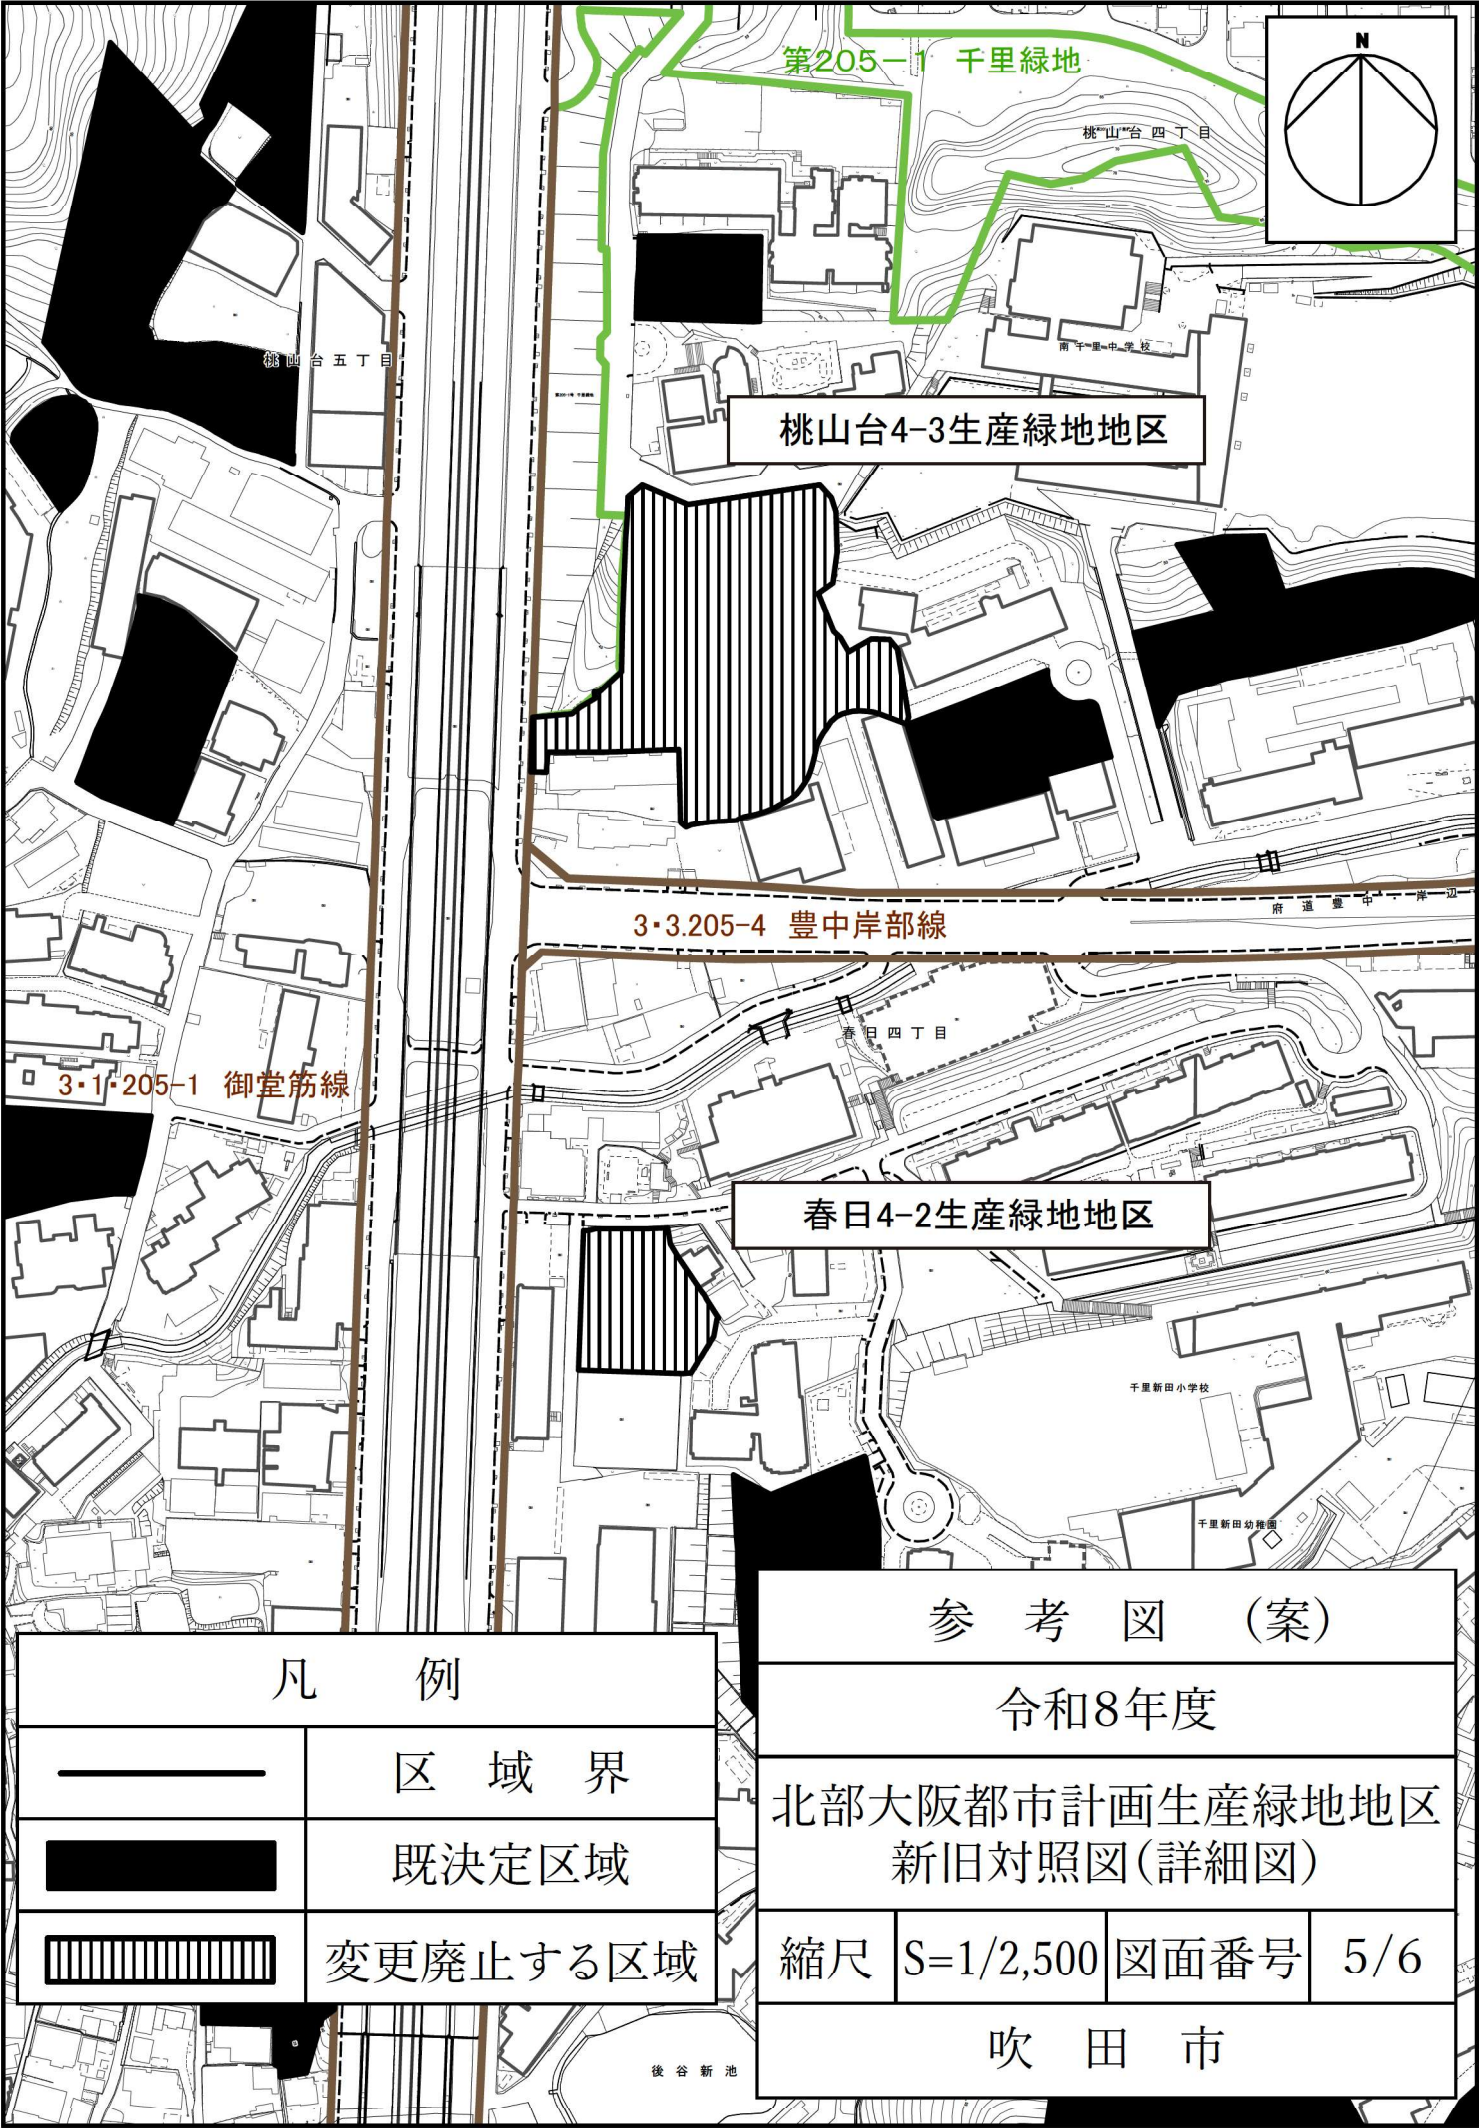

凡 例	
	区 域 界
	既決定区域
	変更廃止する区域

参 考 図 (案)			
令和8年度			
北部大阪都市計画生産緑地地区 新旧対照図(詳細図)			
縮尺	S=1/2,500	図面番号	5/6
吹 田 市			

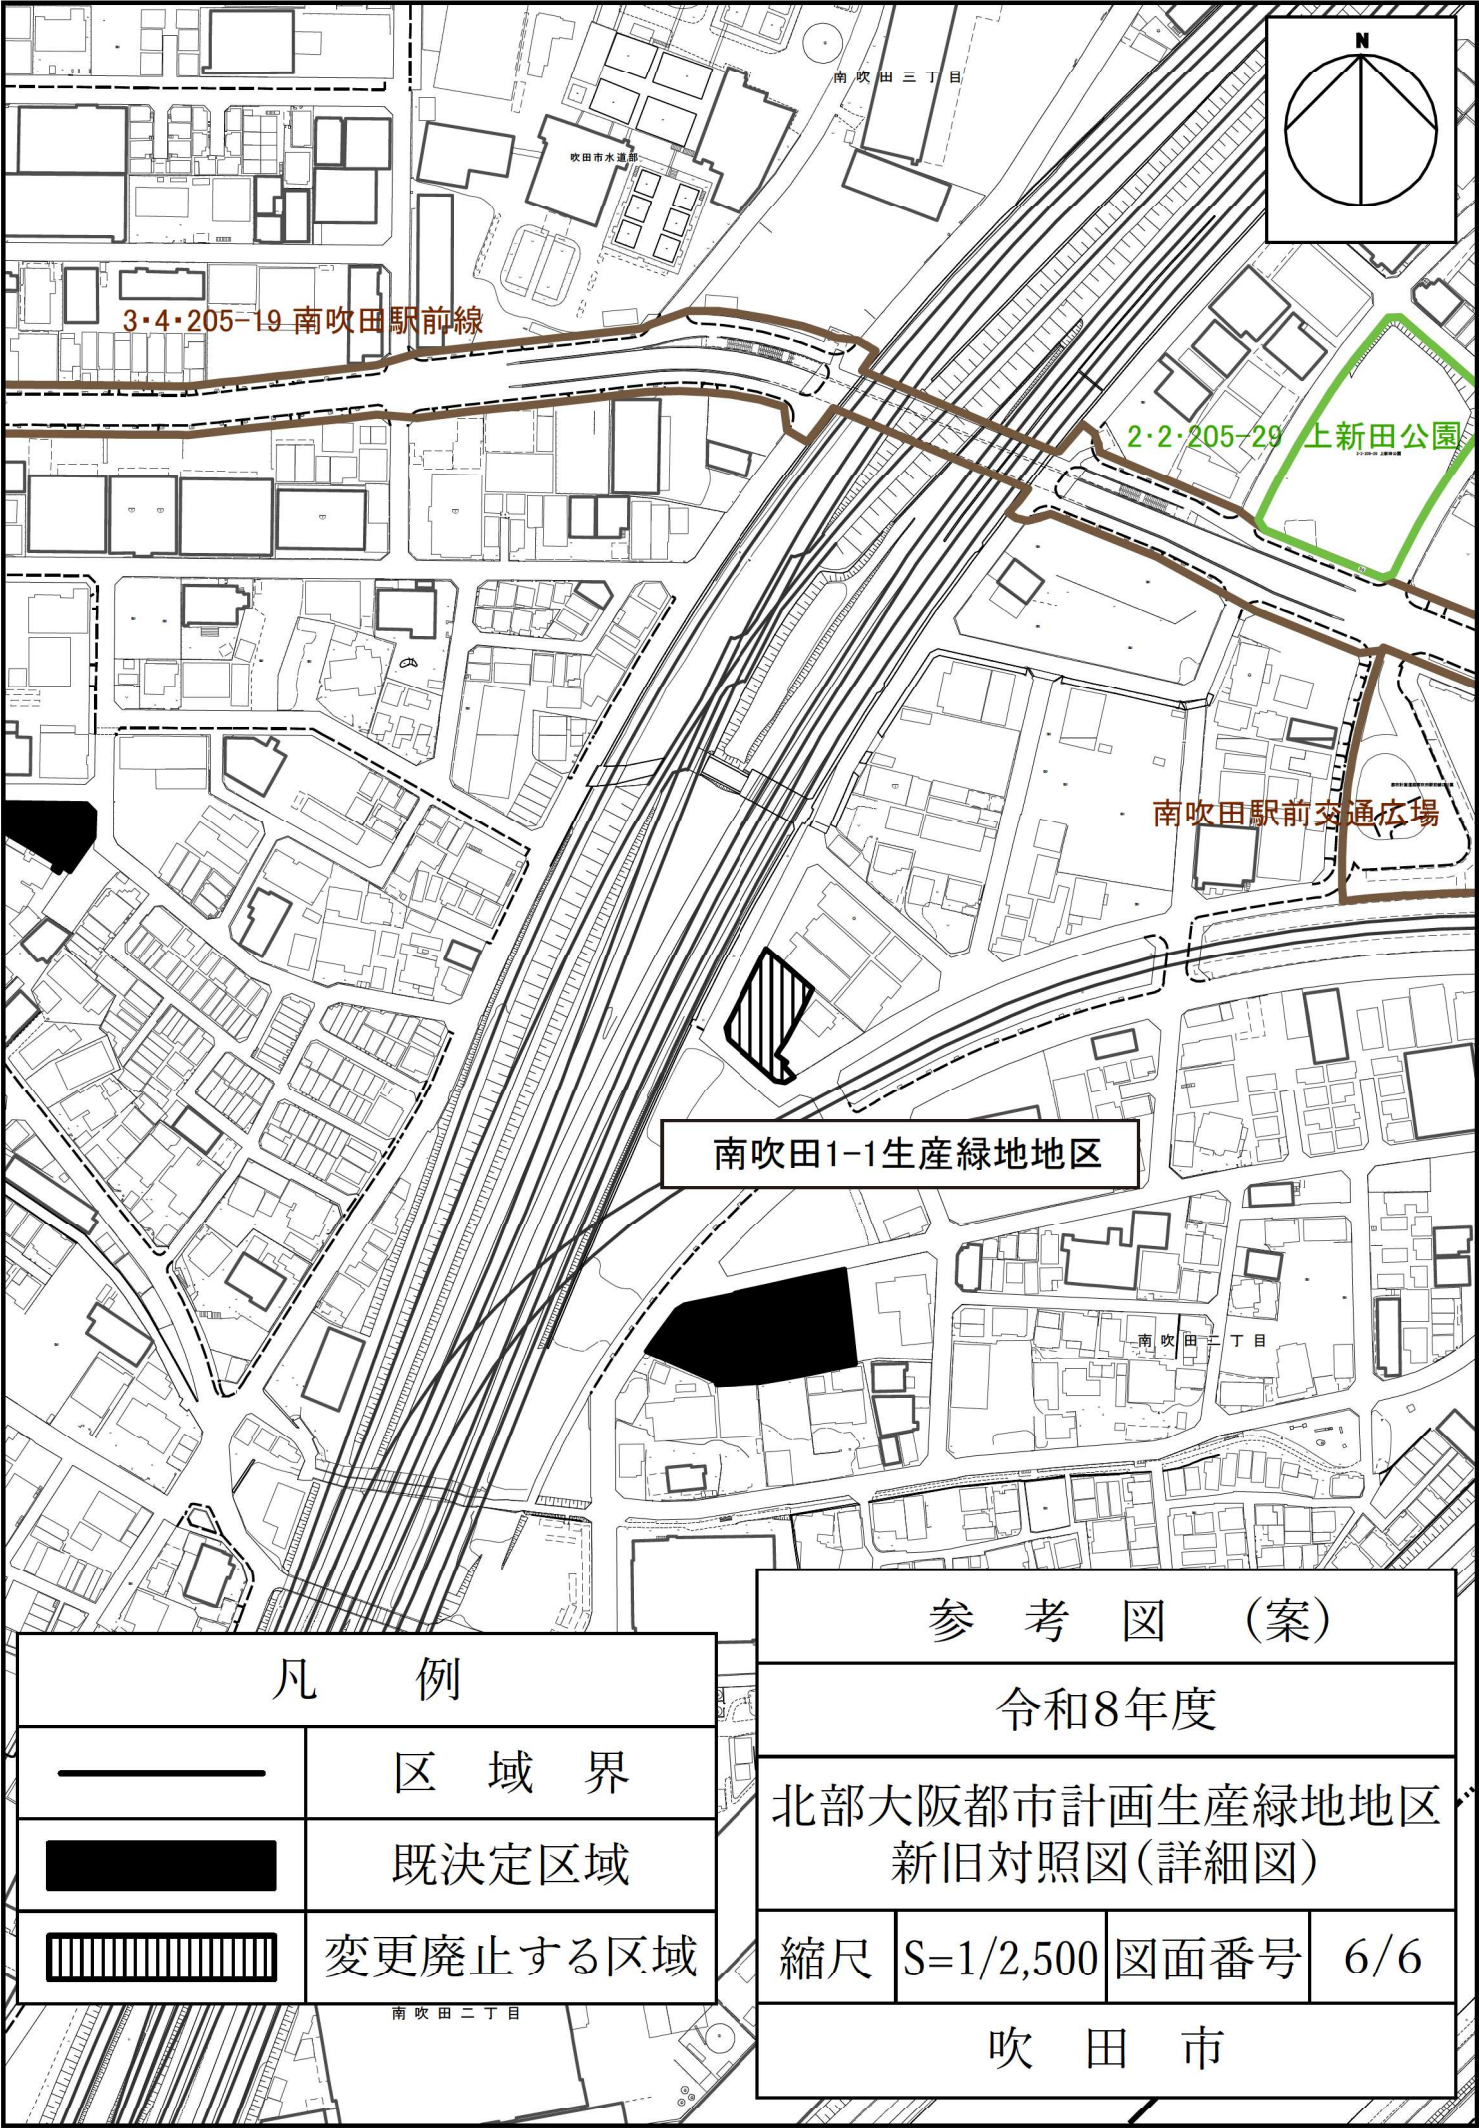

凡 例	
	区 域 界
	既決定区域
	変更廃止する区域

参 考 図 (案)			
令和8年度			
北部大阪都市計画生産緑地地区 新旧対照図(詳細図)			
縮尺	S=1/2,500	図面番号	6/6
吹 田 市			