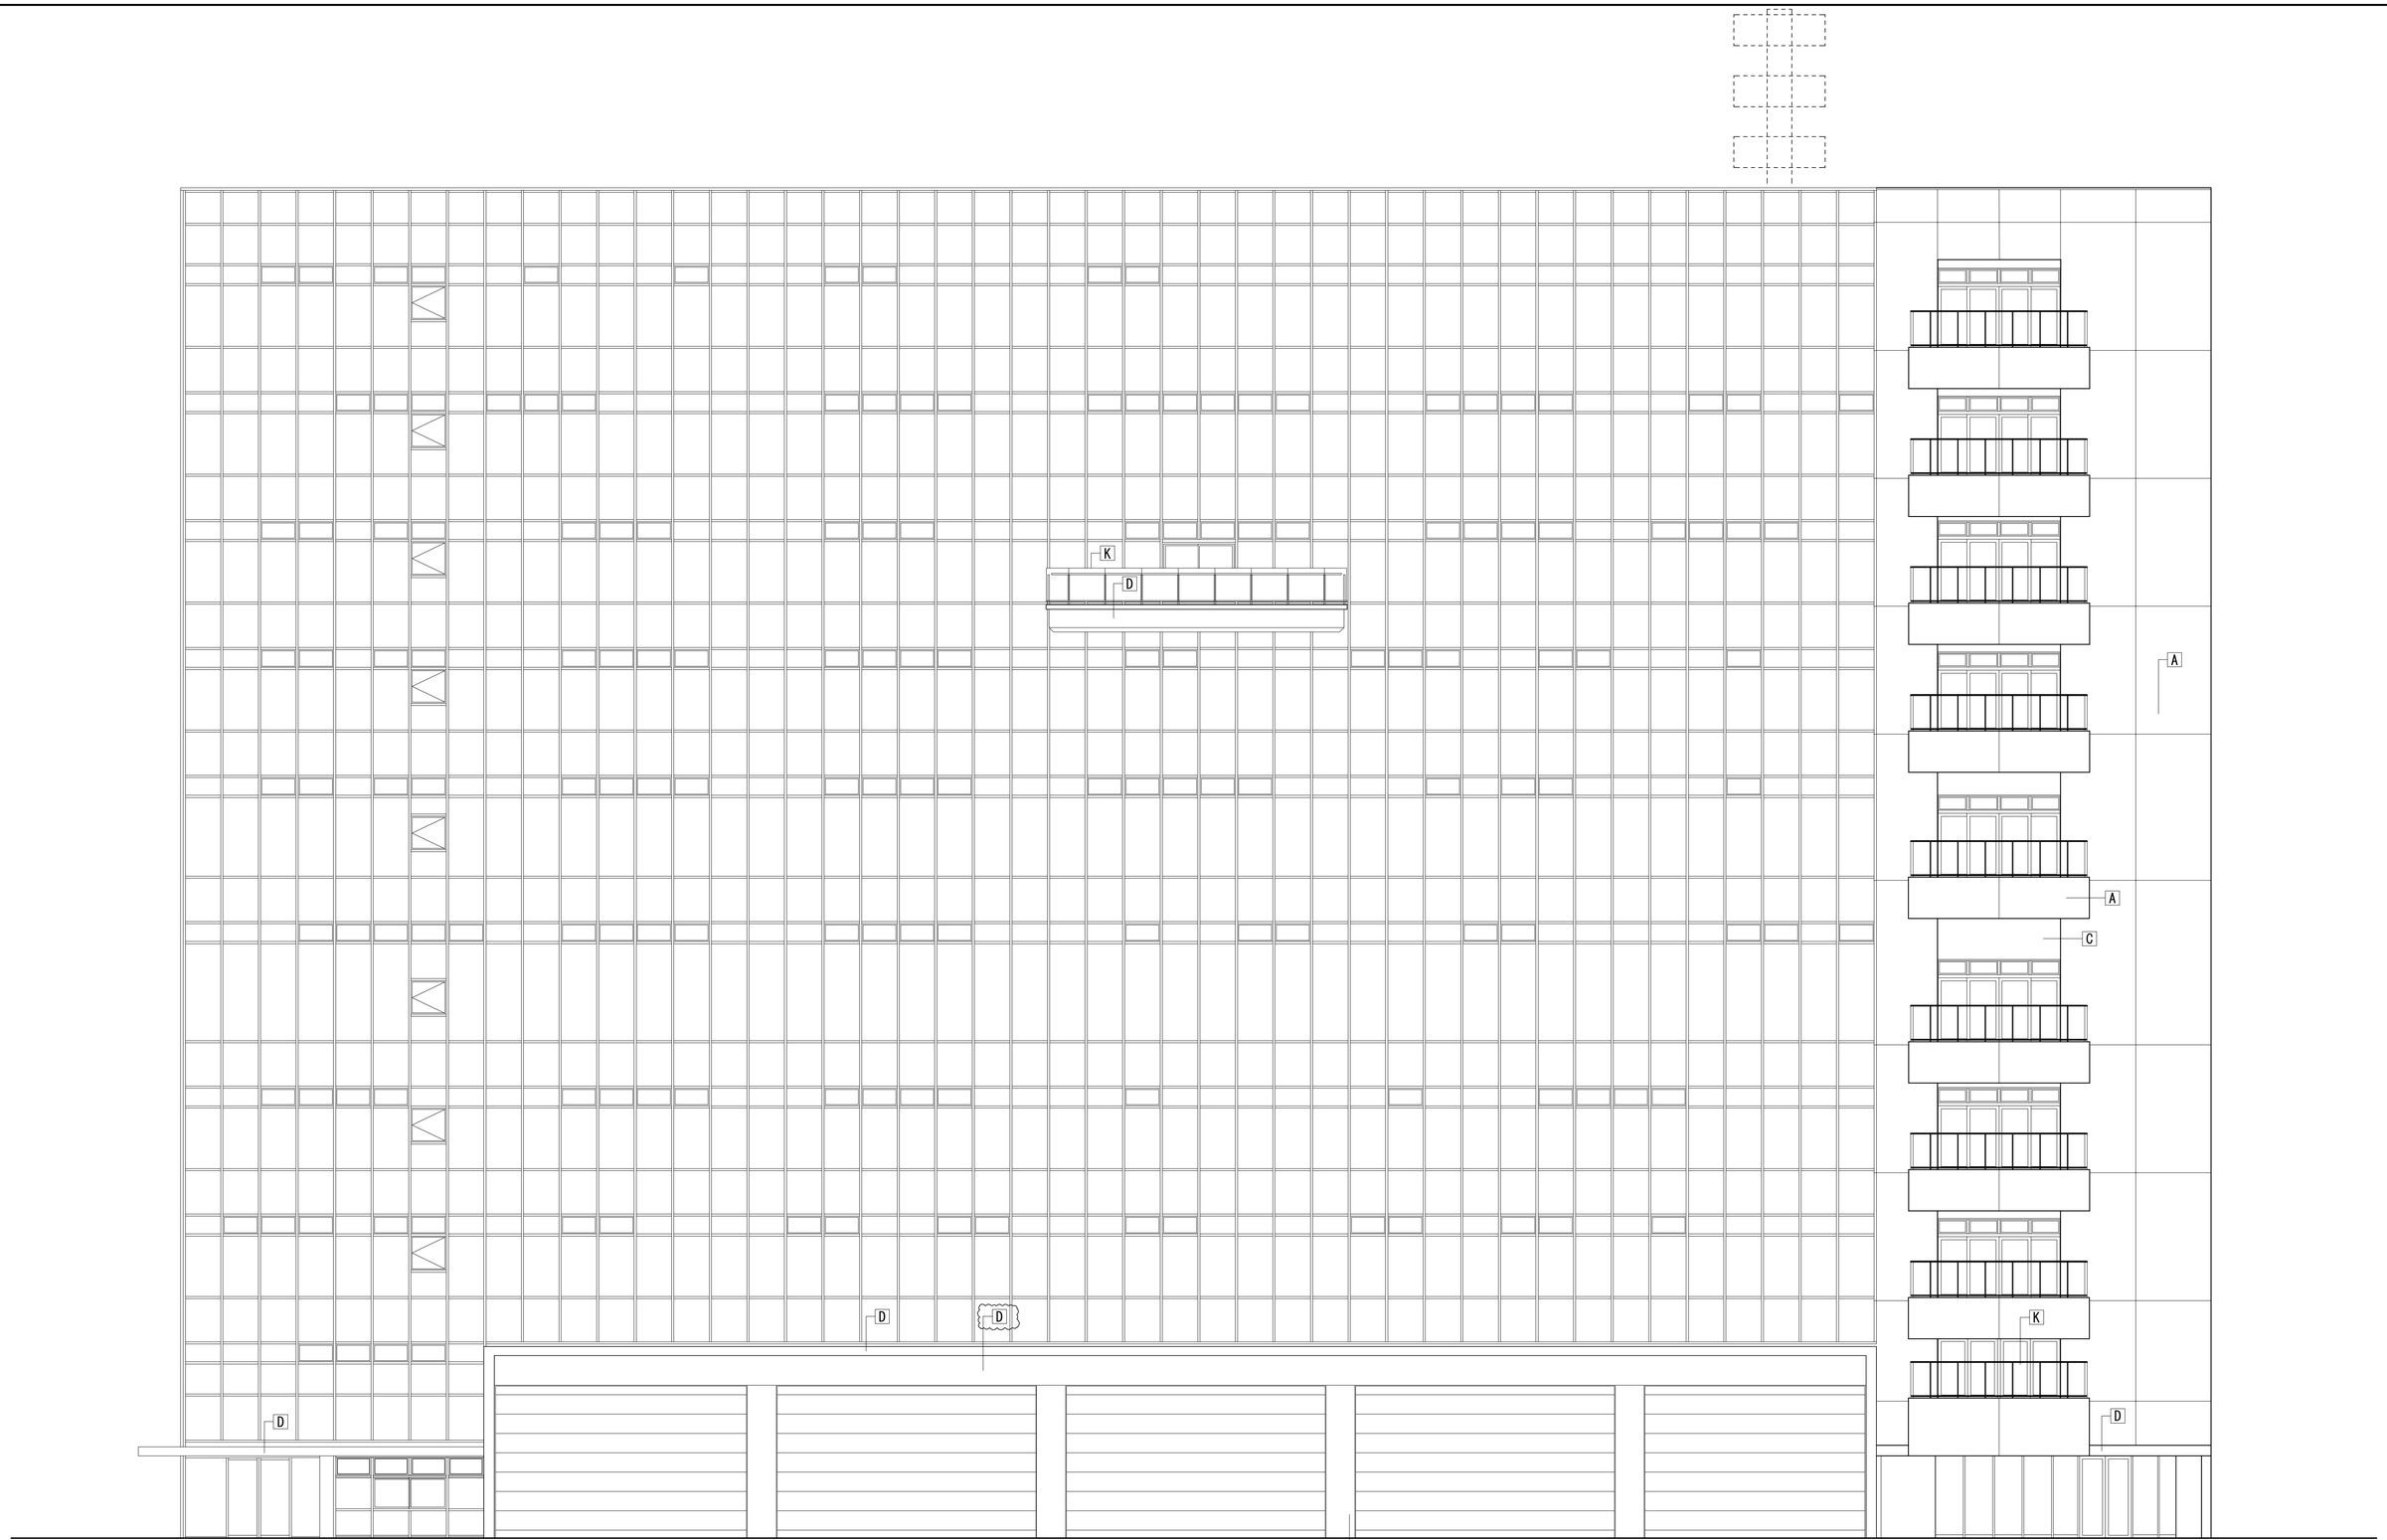



西立面図　S=1：100

凡例

A	PCa t 180 外装薄塗材E	D	アルミカットパネルt3.0(D種)	G	たて樋：VP125φ	J	手摺：スチール溶融亜鉛メッキ+DP塗装	M	たて樋：VP100φ
B	ECP t 60 DP-1	E	アルミ消音パネル(既製品)	H	PCa t 180　DP-1	K	手摺：ガラス手摺	N	打放し補修　DP-1
C	FK t 6.0+EP-G	F	柱・梁：耐火塗装	I	ECP t 75 DP-1	L	アルミ目隠しルーバー（既製品）		

質疑NO. 85 531 1376 826 1309 827 1310 307 1078 1378

工事名	吹田市北部消防庁舎等複合施設建設工事		
図面名	立面図(１)	縮尺	1/100
設計		図面番号	A-226
	令和　年　月　日		

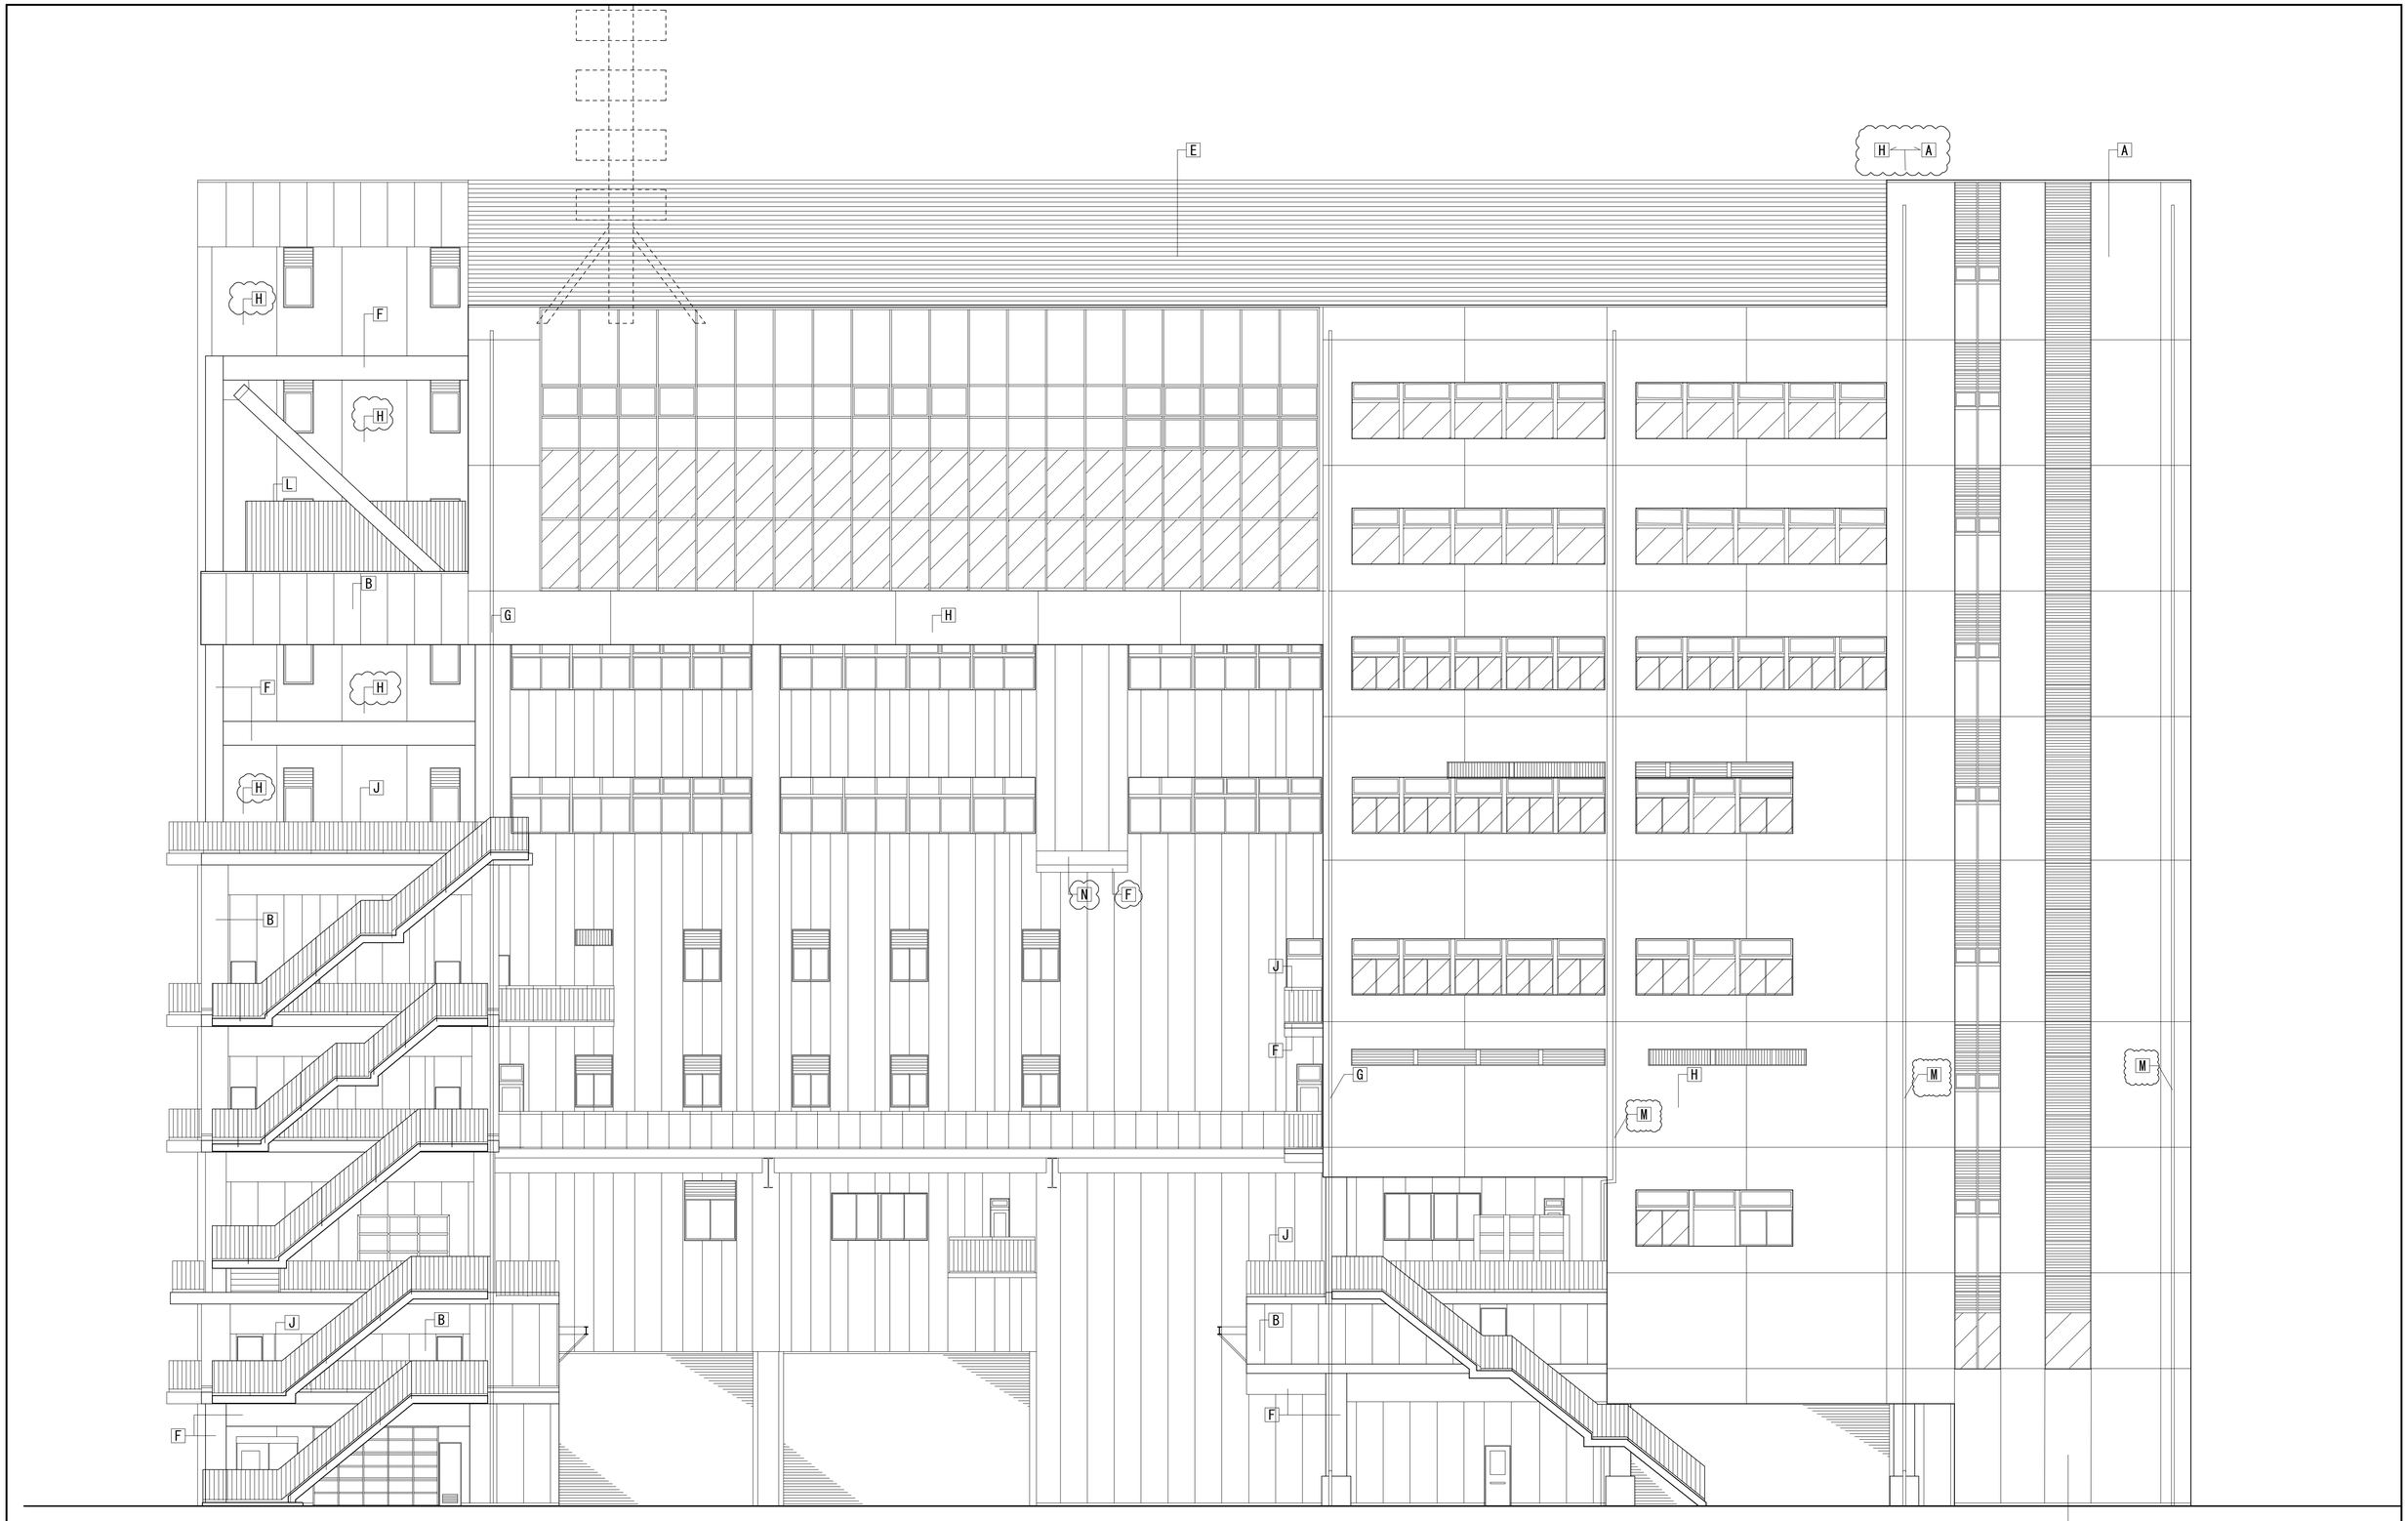

注記
鉄骨梁の外壁貫通部塞ぎ：スチールプレートｔ6.0 溶融亜鉛メッキ・四周シーリング DP-1塗装仕上とする。

東立面図　S＝1：100


凡例

A	PCａｔ180 外装薄塗材E（X1～X2通り間）	D	アルミカットパネルｔ3.0(D種)	G	たて樋：VP125φ	J	手摺：スチール溶融亜鉛メッキ+DP塗装	M	たて樋：VP100φ
B	ECP t 60 DP-1	E	アルミ消音パネル（既製品）	H	PCａｔ180　DP-1（X2～X8通り間）	K	手摺：ガラス手摺	N	打放し補修　DP-1
C	FK t 6.0+EP-G	F	柱・梁：耐火塗装	I	ECP t 75 DP-1	L	アルミ目隠しルーバー（既製品）		


目隠しフィルム張り

質疑NO. 85, 531, 1376, 826, 1309, 827, 1310, 1362, 283, 530, 79, 1379, 1380

工事名	吹田市北部消防庁舎等複合施設建設工事		
図面名	立面図（２）	縮尺	1/100
設計		図面番号	A-227
	令和　年　月　日		

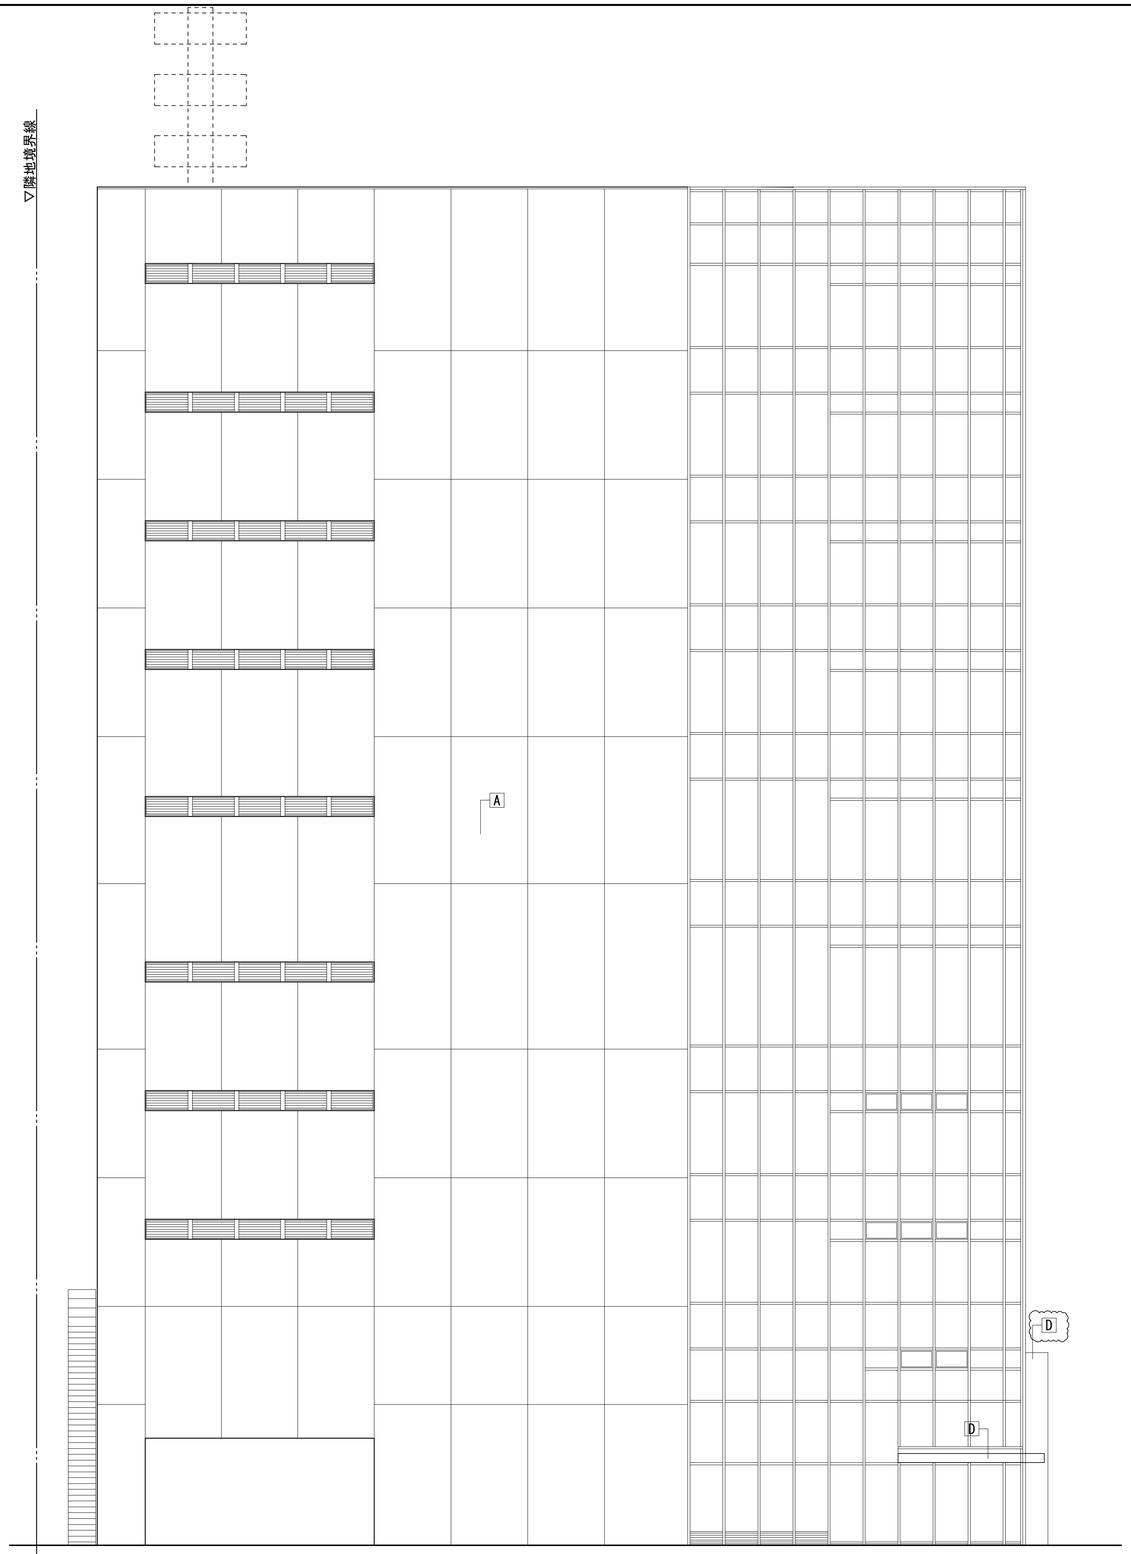

北立面図　S=1：100

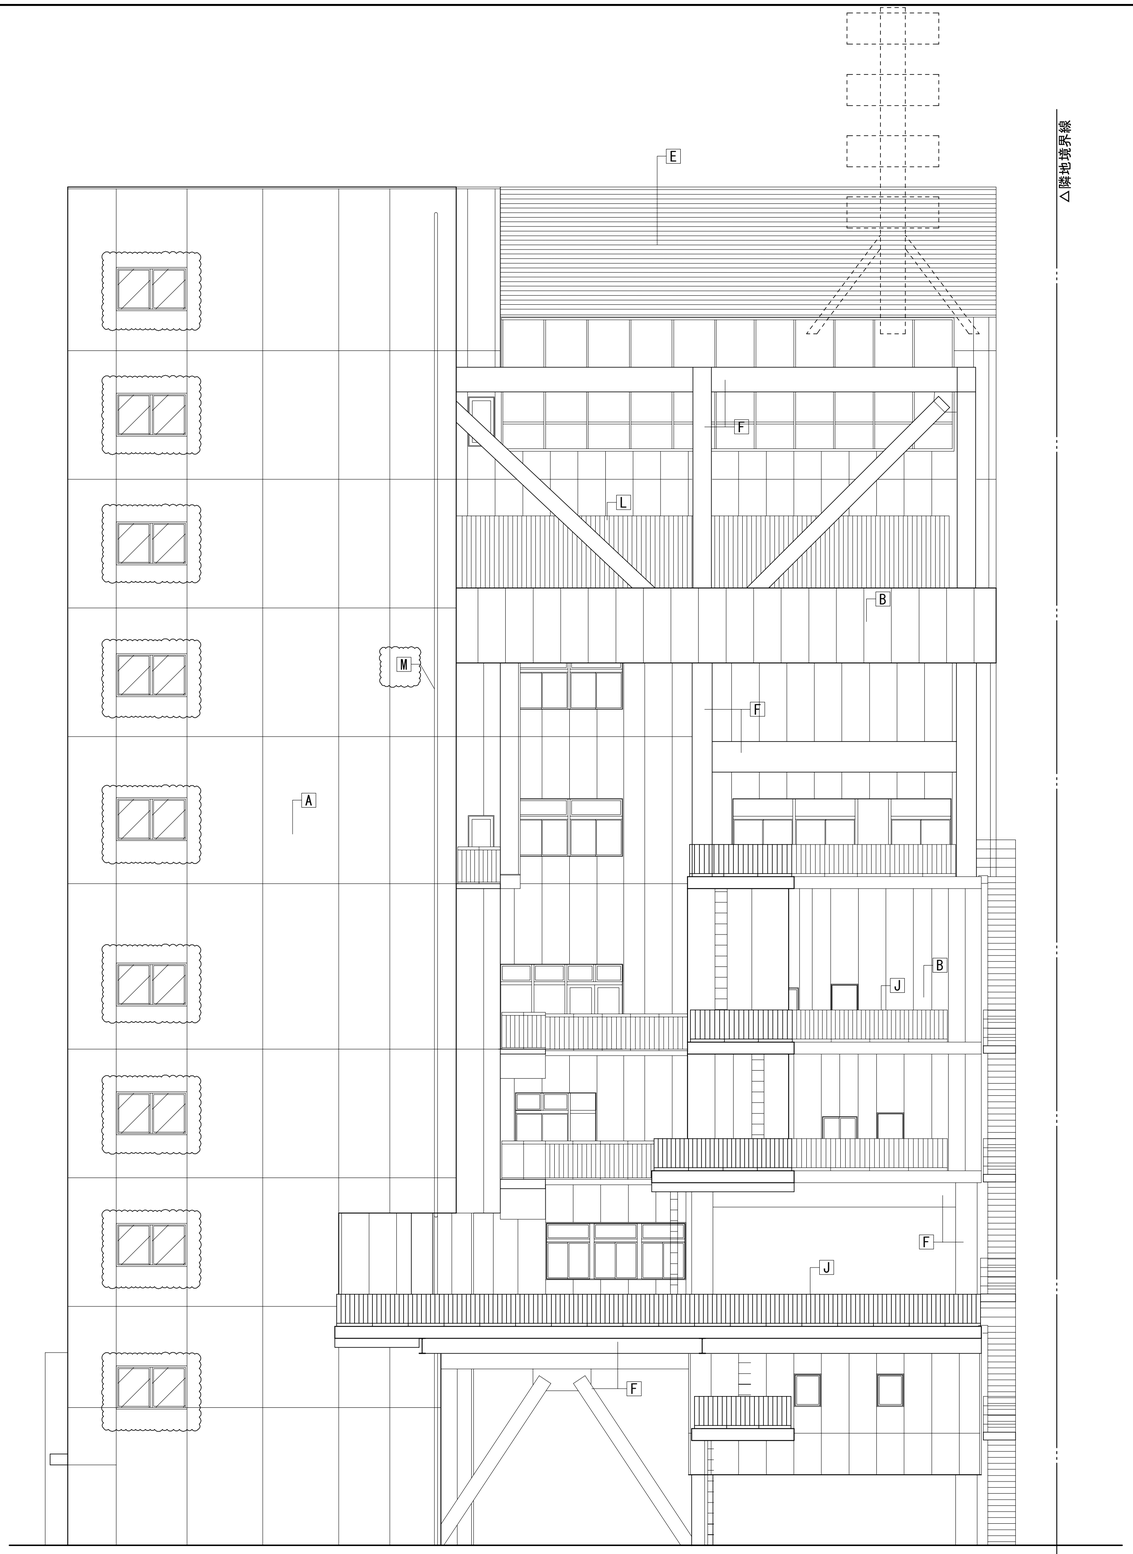

南立面図　S=1：100

凡例

A	PCa t 180 外装薄塗材E	D	アルミカットパネル t 3.0(D種)	G	たて樋：VP125φ	J	手摺：スチール溶融亜鉛メッキ+DP塗装	M	たて樋：VP100φ
B	ECP t 60 DP-1	E	アルミ消音パネル(既製品)	H	PCa t 180　DP-1	K	手摺：ガラス手摺	N	打放し補修　DP-1
C	FK t 6.0+EP-G	F	柱・梁：耐火塗装	I	ECP t 75 DP-1	L	アルミ目隠しルーバー（既製品）		

目隠しフィルム張り

質疑NO. 85, 531, 1376, 538, 826, 1309, 827, 1310, 1179, 1362

工事名	吹田市北部消防庁舎等複合施設建設工事		
図面名	立面図(３)	縮尺	1/100
設計	令和　年　月　日	図面番号	A-228