
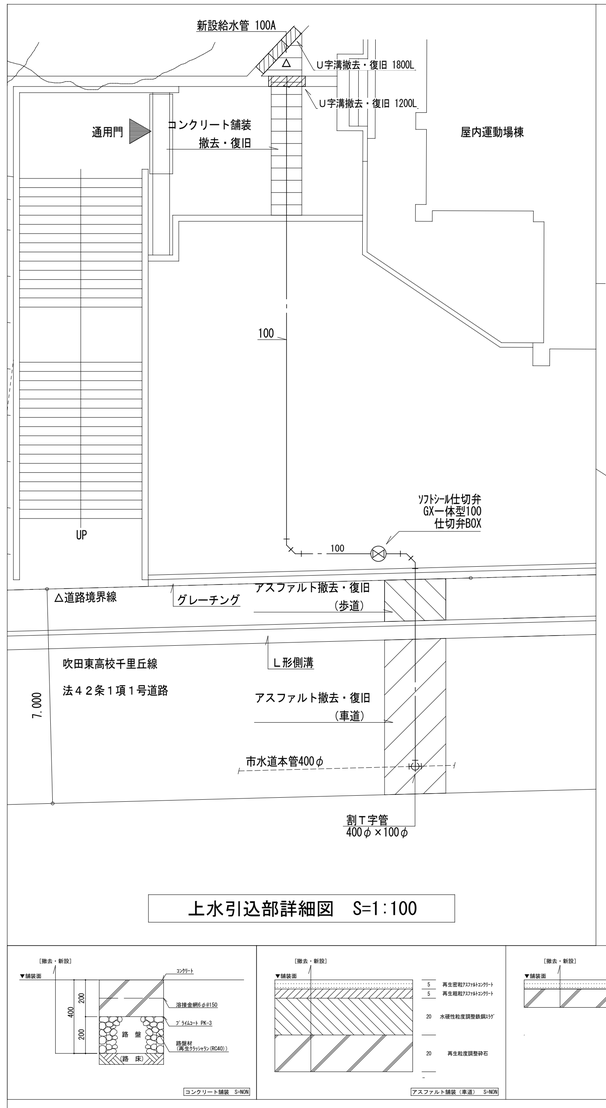


上水引込部詳細図　S=1:100

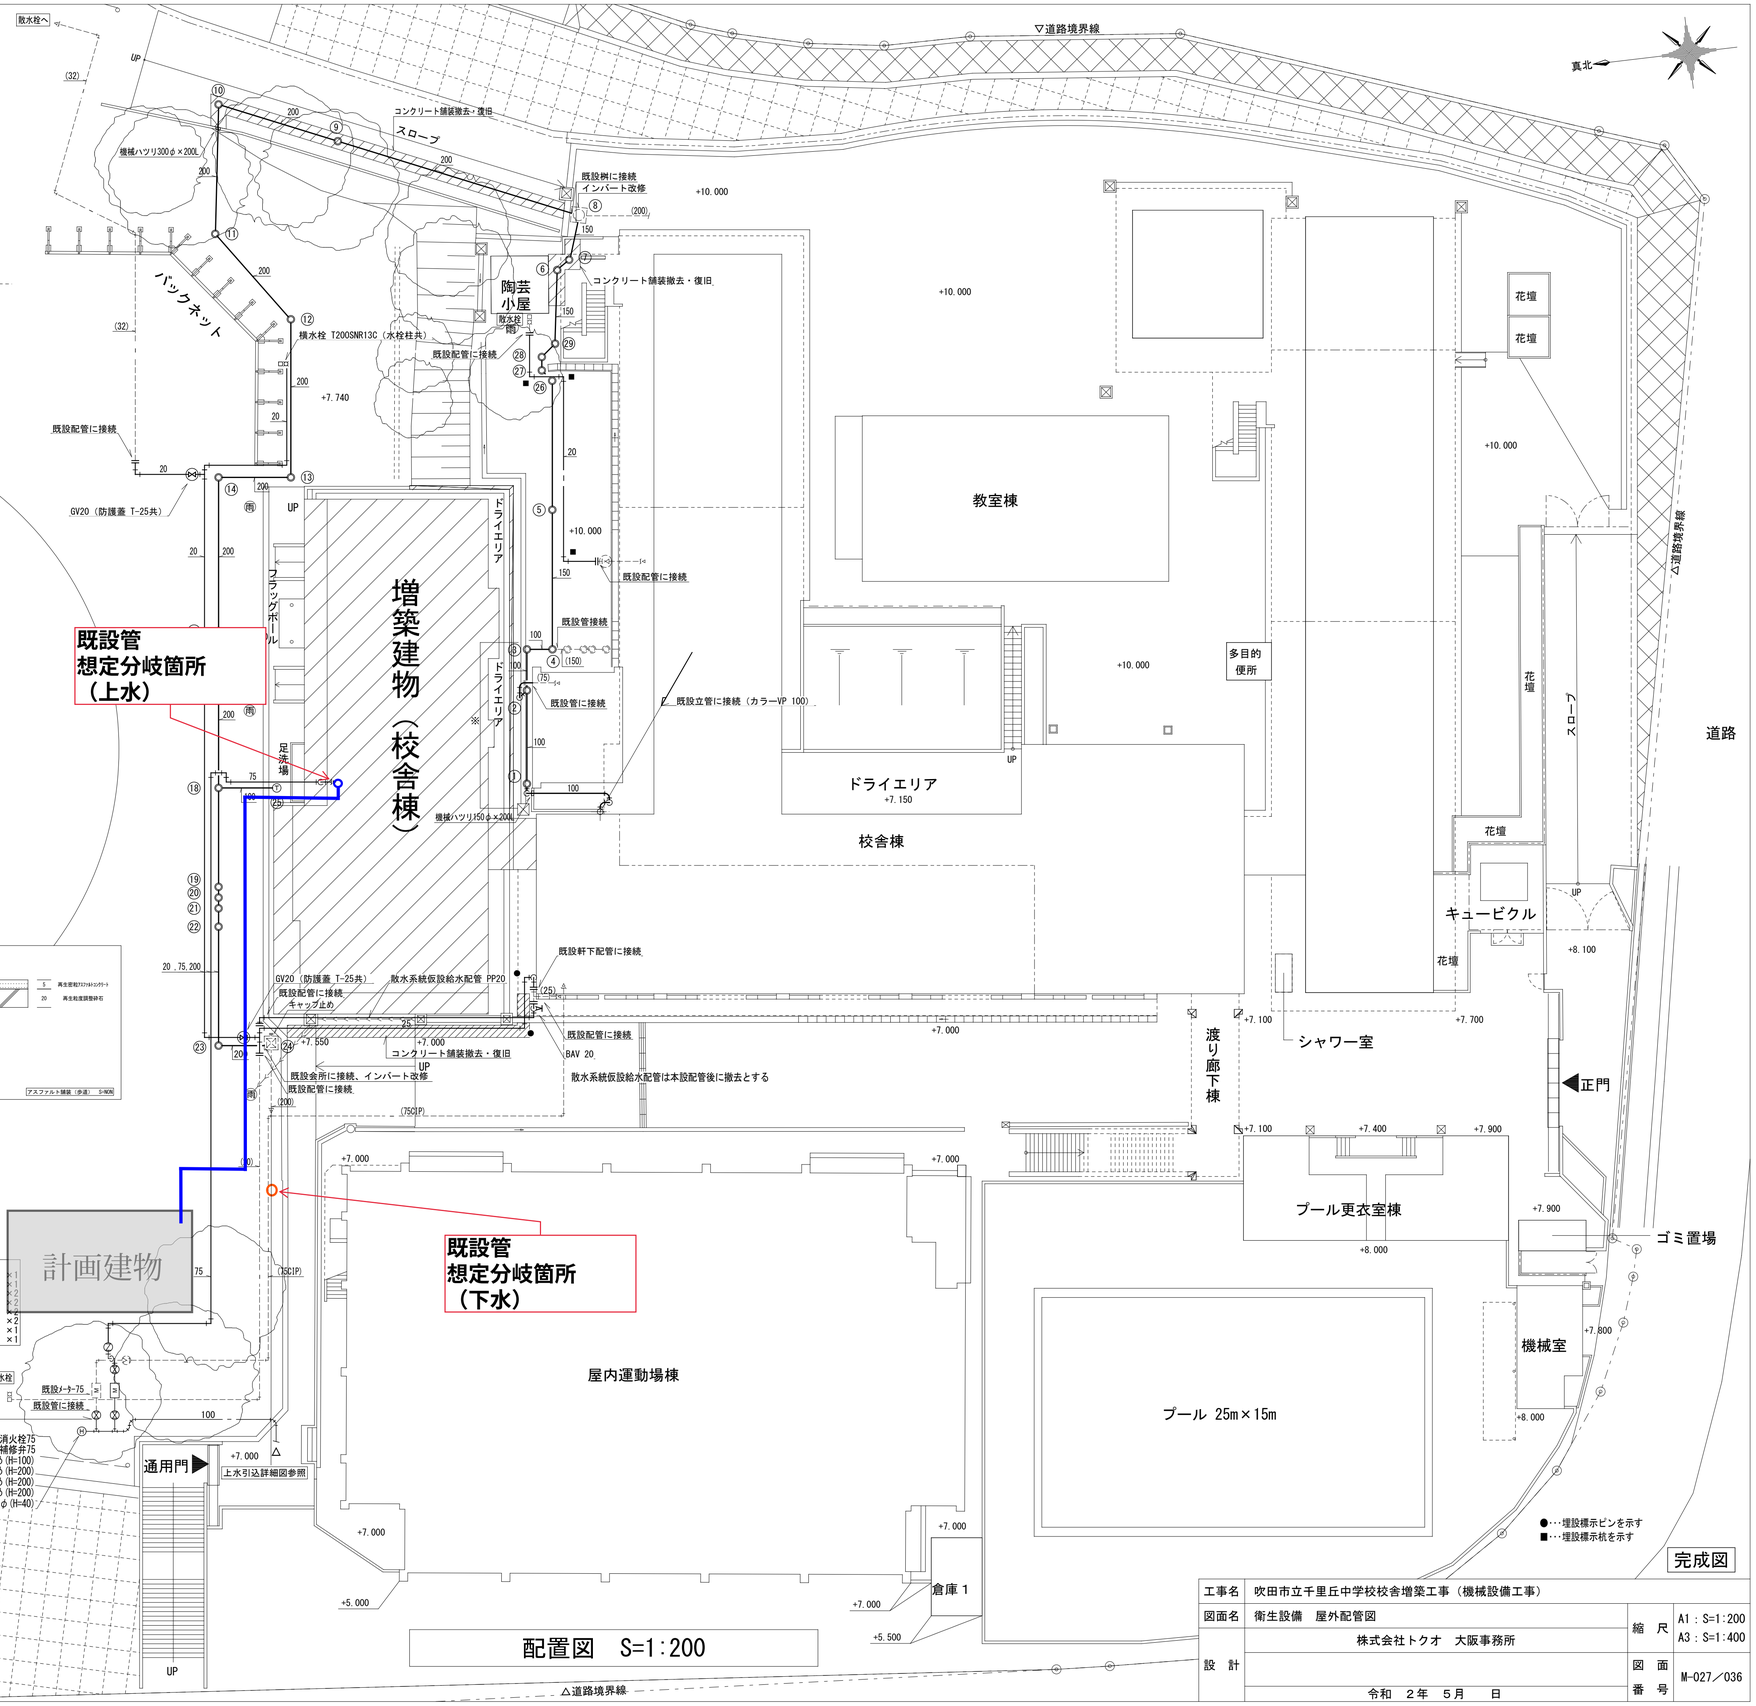

配置図　S=1:200

完成図

工事名	吹田市立千里丘中学校校舎増築工事（機械設備工事）		
図面名	衛生設備　屋外配管図	縮　尺	A1：S=1:200 A3：S=1:400
設　計	株式会社トクオ　大阪事務所	図面番号	M-027／036
	令和　２年　５月　日		